T1.0

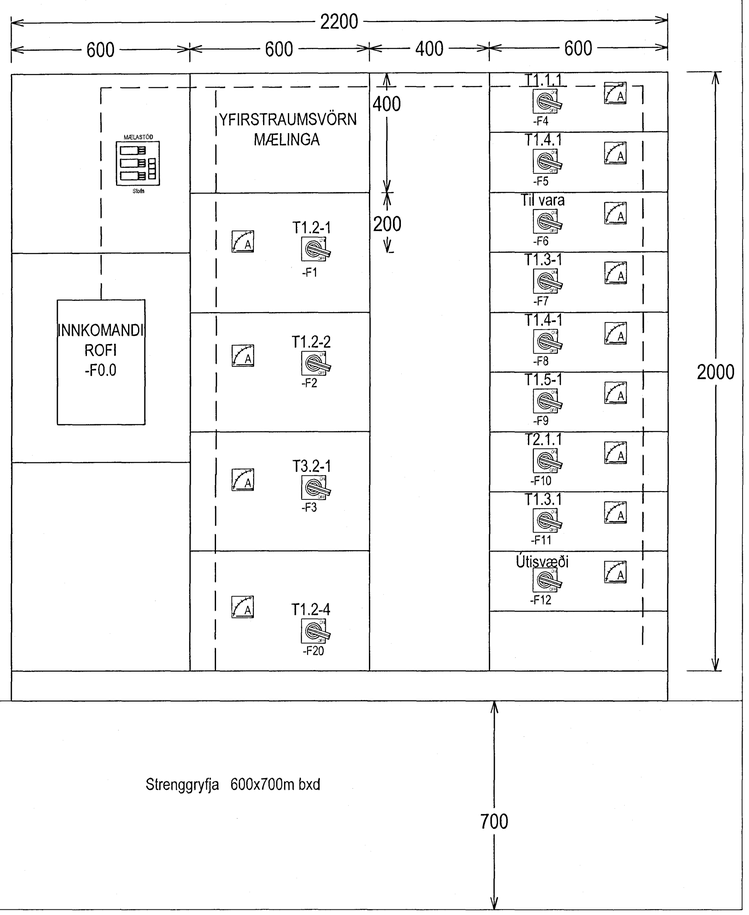

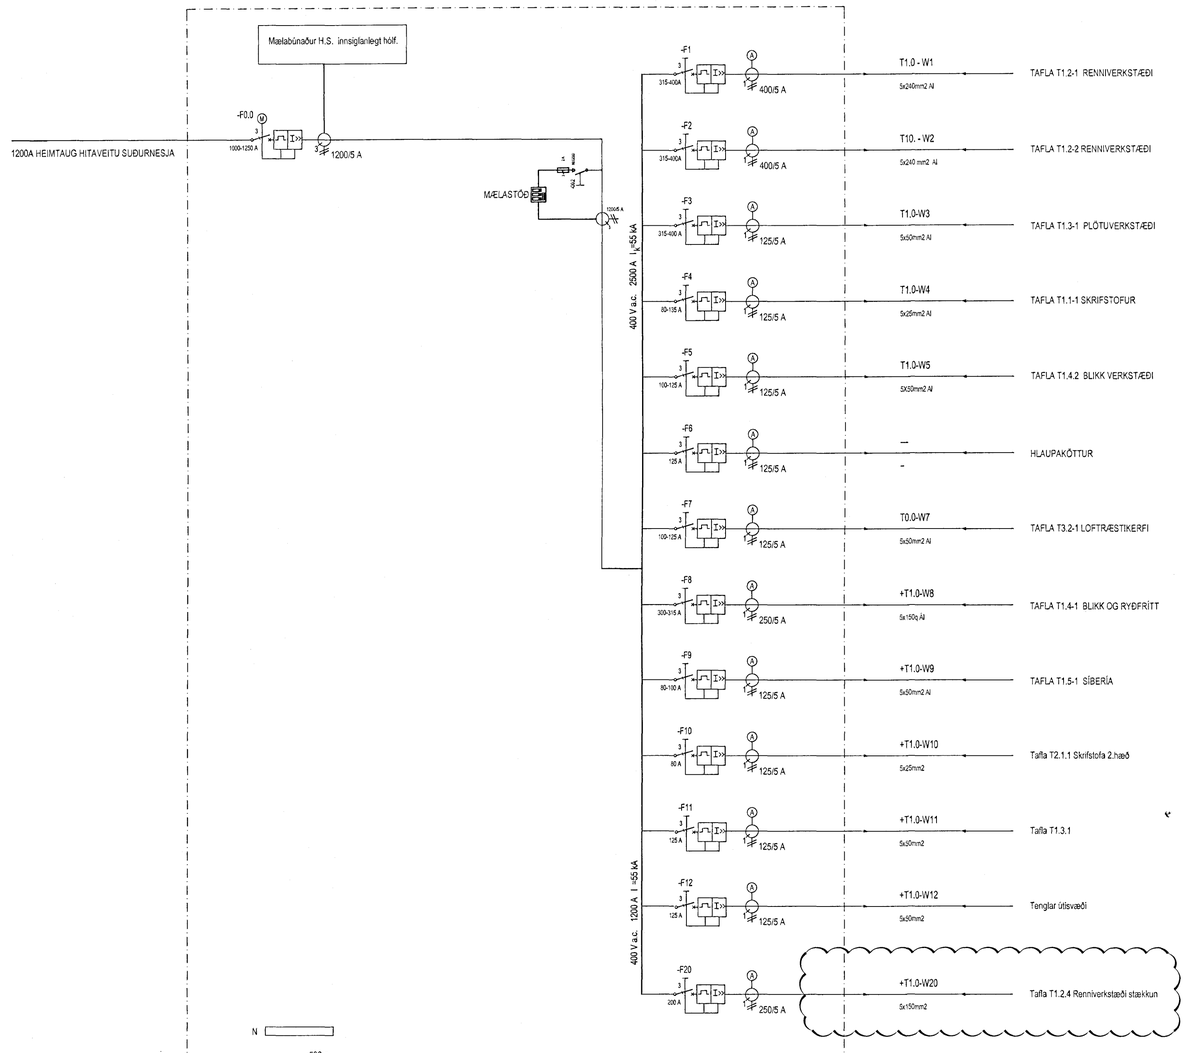

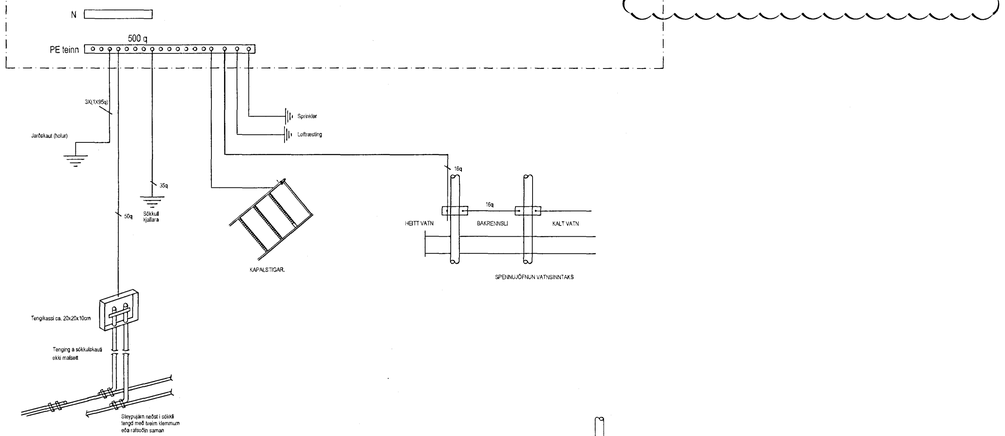

Byggingafulltrúi Hafnarfjarðar
Móttekið þann
30 APR 2013

AÐALHÖNNUÐUR

ÚTG.	DAGS.	ÚTGÁFUFERILL	HANNAÐ TEIKN. YFIRF.
B1	02.07.2012	- Stækkun rennverkstæði	ARI - ARI
—		—	—
—		—	—
—		—	—
—		—	—
—		—	—
—		—	—
—		—	—
—		—	—

EFLA VERKFRÆÐISTOFA
Sími: 412 6000 www.efla.is

Héðinn
Gjáhella 4
221 Hafnarfjörður

Raflagnir
Einlínumynd
Tafla T1.0

TEIKNINÚMER	BLAÐSTÆRÐ	HANNAÐ:	ARI	—
32-2166	A1	TEIKNAÐ:	ARI	—
01_3_11_01		YFIRFARIÐ:	—	—
DAGS.	MÆLIKVARÐI			ÚTGÁFA
03.04.2008	Enginn			B1

SAMÞYKKT:
Kennitala:
Davíð Eyþór Svavarsson
Kt. 101[illegible]3339

T:\2210\Gögn\tekn\Raflagnir\ og lýsingarteikn\1_Hæð\2166-01111.dwg