



PRENTAD: 20. mars 2013 14:59:43

TÖLVUSKRÁ: S:\3-vnt\151-Hafnarfjörður\268 Grandatröð 3a reyndarteikninga\7 TEIKNINGARIR-RAFKERFI\GRUNNMYNDIR\Lampar-Lagapenna.dwg

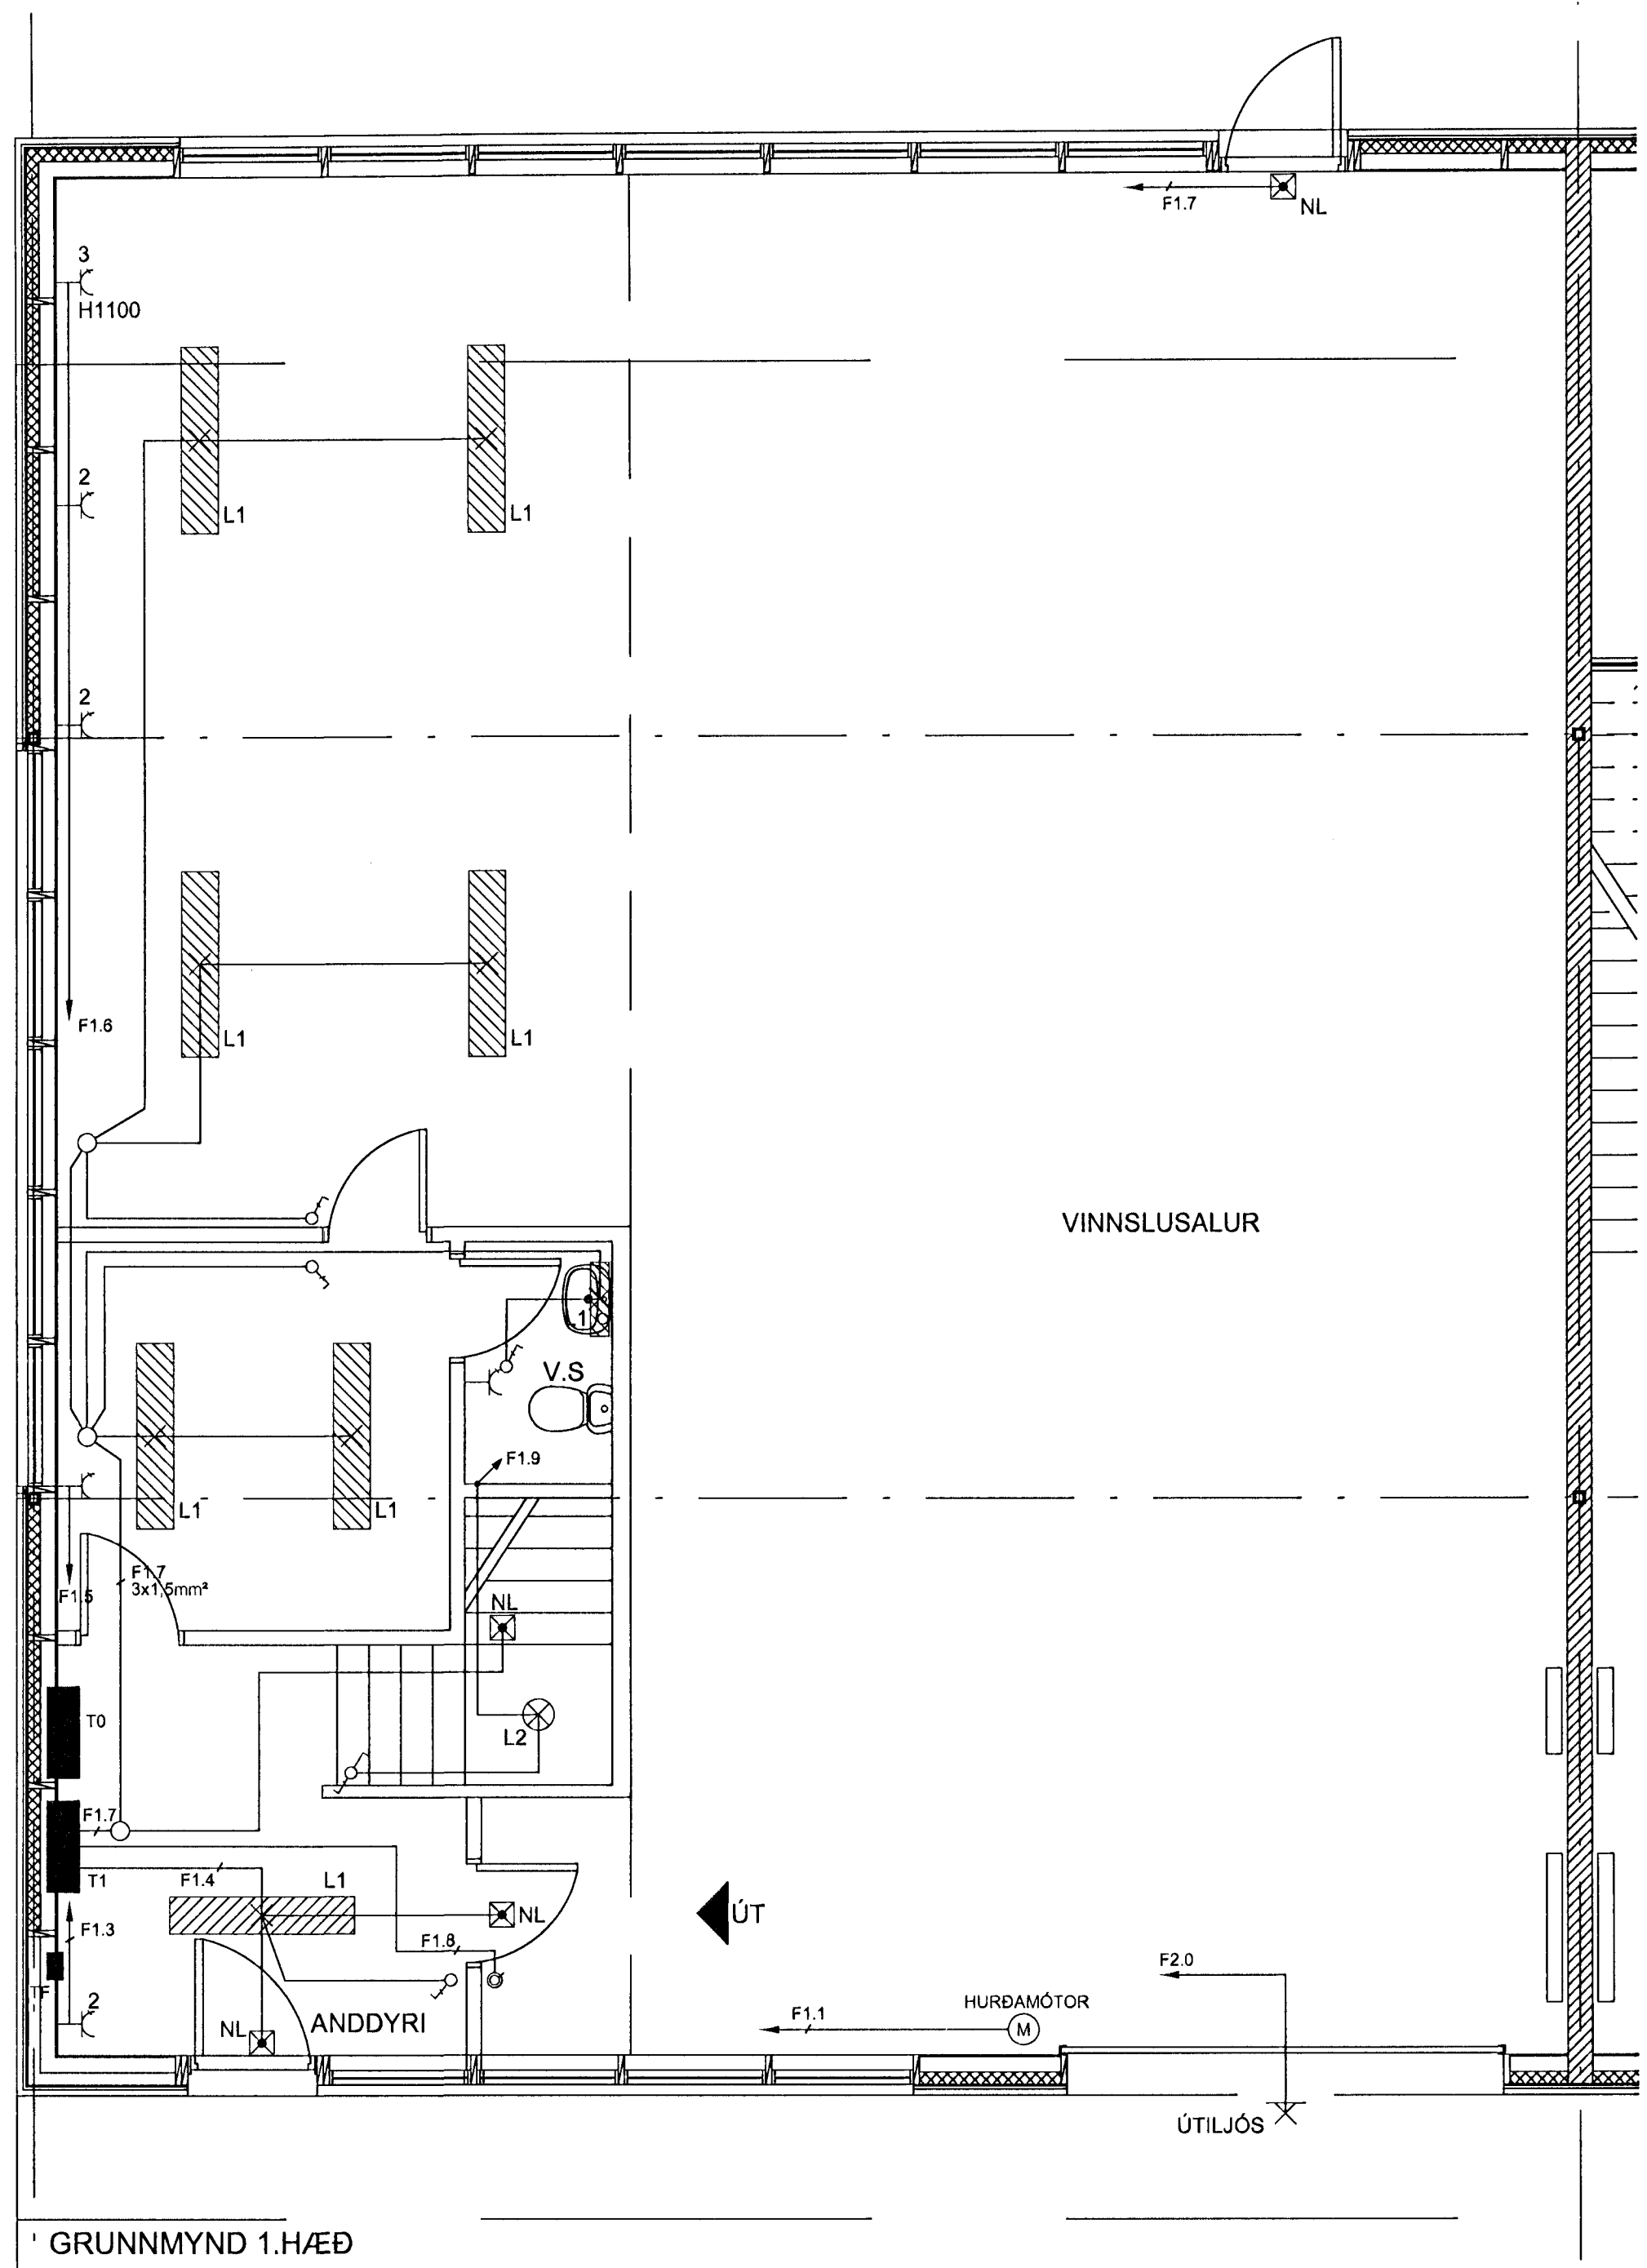

Byggingafultrúi Hafnarfjarðar
Móttakið þann
30 APR 2013
GS

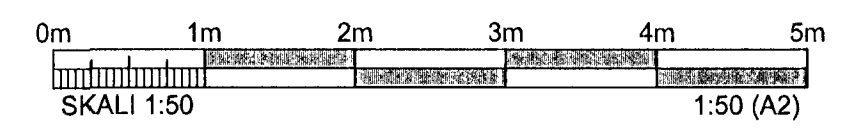

ÚTGÁFUFERILL					
ÚTG.	DAGS.	SKÝRINGAR	HANNAÐ	YFIRF.	SAMP.
01	20.03.13	REYNDARTEIKNING	PJ	KG	PJ
DAGS. UNDIRSKRIFTAR		F.H. MANNVITS (NAFN OG KT.)			
20.03.13					
DAGS. UNDIRSKRIFTAR		SAMRÆMINGARHÖNNUÐUR / HÖNNUNARSTJÓRI (NAFN OG KT.)			
20.03.13					
HÖNNUÐUR					
		MANNVIT Grensásvegi 1 108 Reykjavík Sími: 422.3000 Fax: 422.3001 www.mannvit.is mannvit@mannvit.is Kt: 430572-0169			
© ÖLL AFNOT OG AFRITUN TEIKNINGAR, AD HLUTA EÐA HEILD, ER HÁÐ SKRIFLEGU LEYFI HÖFUNDA.					
HEITI VERKS					
GRANDATRÖÐ 3a GRANDATRÖÐ 3a 220 - HAFNARFJÖRÐUR					
HEITI TEIKNINGAR					
1. HÆÐ RAFLAGNIR					
VERKNÚMÉR	3.151.268	MKV.	1:50	STÆRD	A2
TEIKNINGANÚMÉR	R001	ÚTGÁFA		01	