



PRENTAD: 20. mars 2013 15:00:42



TÖLUSKÝRÁ: s:13-vn1151-Hafnarfjörður268 Grandaróð 3a reyndarteikningin7 TEIKNINGARIR-RAFKERFINGRUNNMYNDIR/Lampar-Lagapenna.dwg

Byggingafultrúi Hafnarfjarðar  
Móttakið þann

30 APR 2013

GS

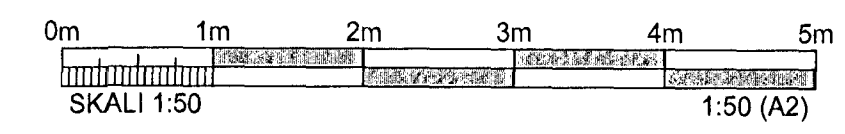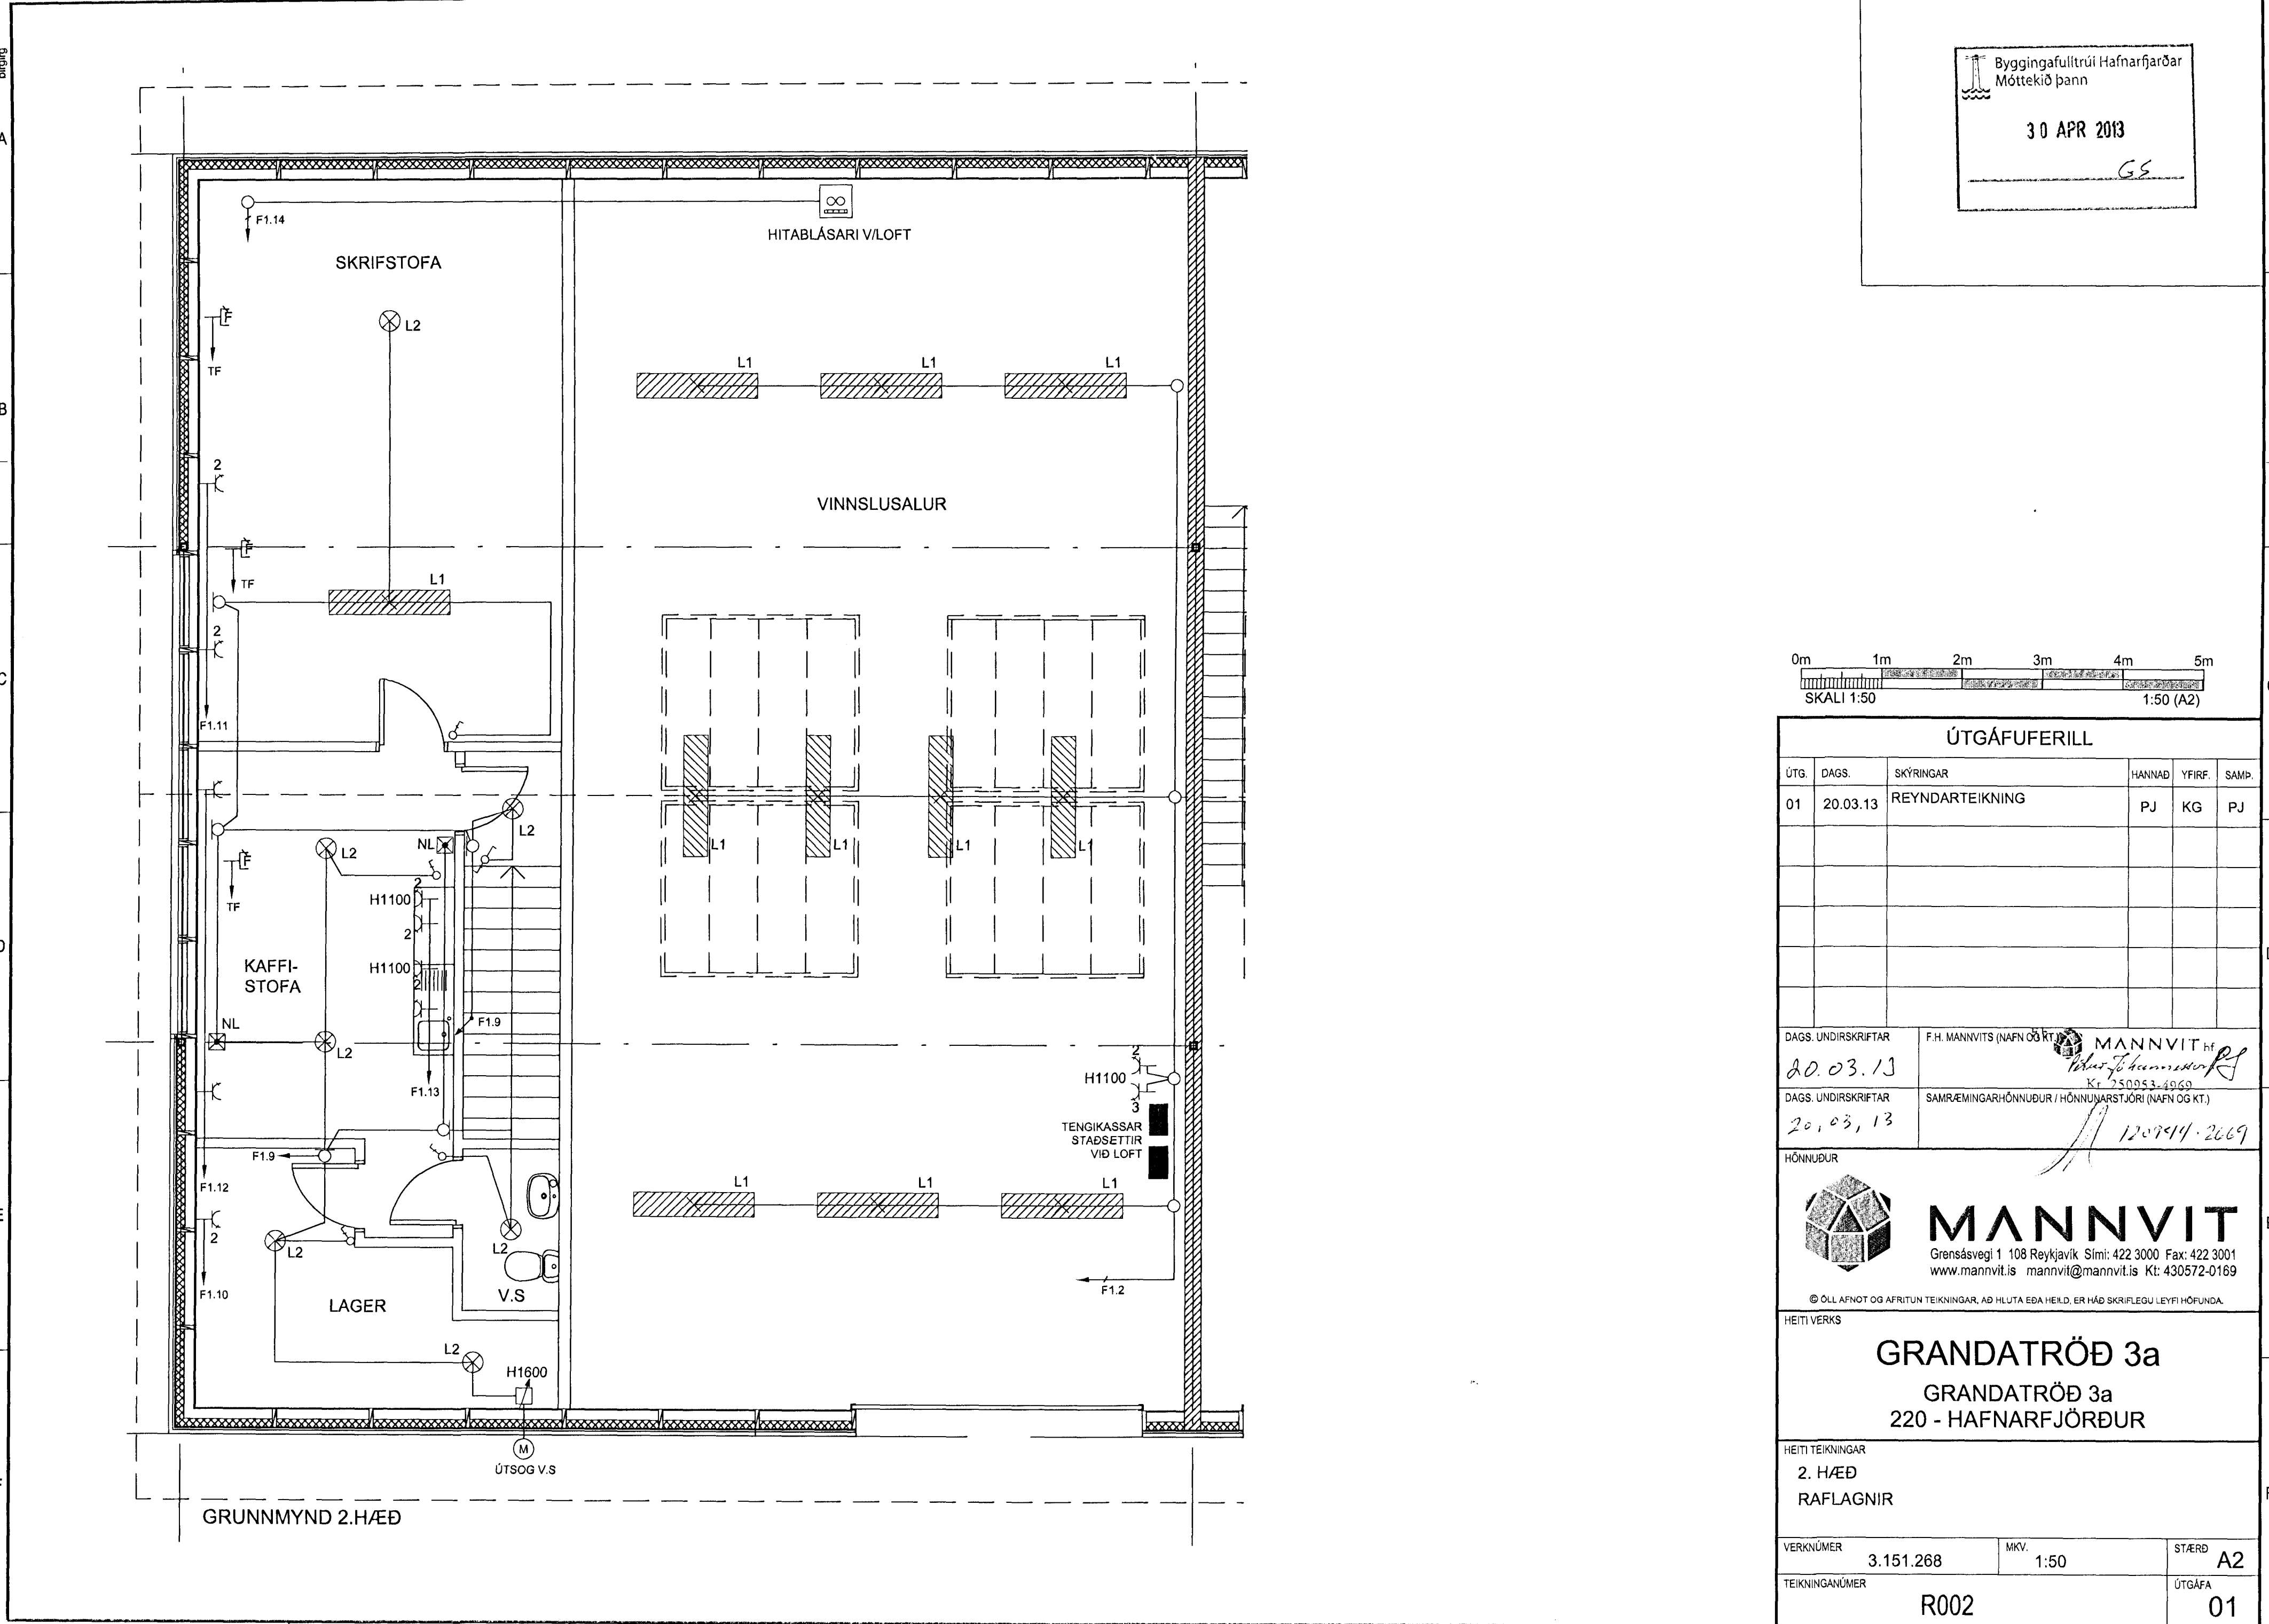

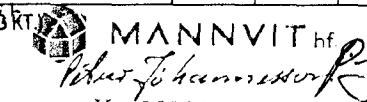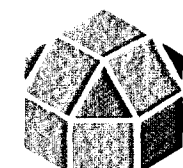ÚTGÁFUFERILL					
ÚTG.	DAGS.	SKÝRINGAR	HANNAÐ	YFIRF.	SAMP.
01	20.03.13	REYNDARTEIKNING	PJ	KG	PJ
DAGS. UNDIRSKRIFTAR		F.H. MANNVITS (NAFN OG KT.)	MANNVIT hf		
20.03.13		 KR. 250953-4969 120944-2669			
DAGS. UNDIRSKRIFTAR		SAMRÆMINGARHÖNNUDUR / HÖNNUNARSTJÓRI (NAFN OG KT.)			
20.03.13		 120944-2669			
HÖNNUDUR					
		<b>MANNVIT</b> Grensásvegji 1 108 Reykjavík Sími: 422 3000 Fax: 422 3001 www.mannvit.is mannvit@mannvit.is Kt: 430572-0189 © ÖLL AFNOT OG AFRITUN TEIKNINGAR, AÐ HLUTA EÐA HEILD, ER HÁÐ SKRIFLEGU LEYFI HÖFUNDA.			
HEITI VERKS					
<b>GRANDATRÖÐ 3a</b> <b>GRANDATRÖÐ 3a</b> <b>220 - HAFNARFJÖRÐUR</b>					
HEITI TEIKNINGAR					
2. HÆÐ					
RAFLAGNIÐ					
VERKNÚMÉR		MIKV.		STÆRD	
3.151.268		1:50		A2	
TEIKNINGANÚMÉR				ÚTGÁFA	
R002				01	