


PRENTAD: 20. mars 2013 15:01:08

TÖLVUSKÖA: S:13-vnn151-Hafnarfjörður268 Grandatröð 3a reyndarteikningar7 TEIKNINGARIR-RAFKERFIGRUNNMYNDR/Lampar-Lágspenna.dwg

Byggingafultrúi Hafnarfjarðar  
Móttekið þann  
30 APR 2013  
GS

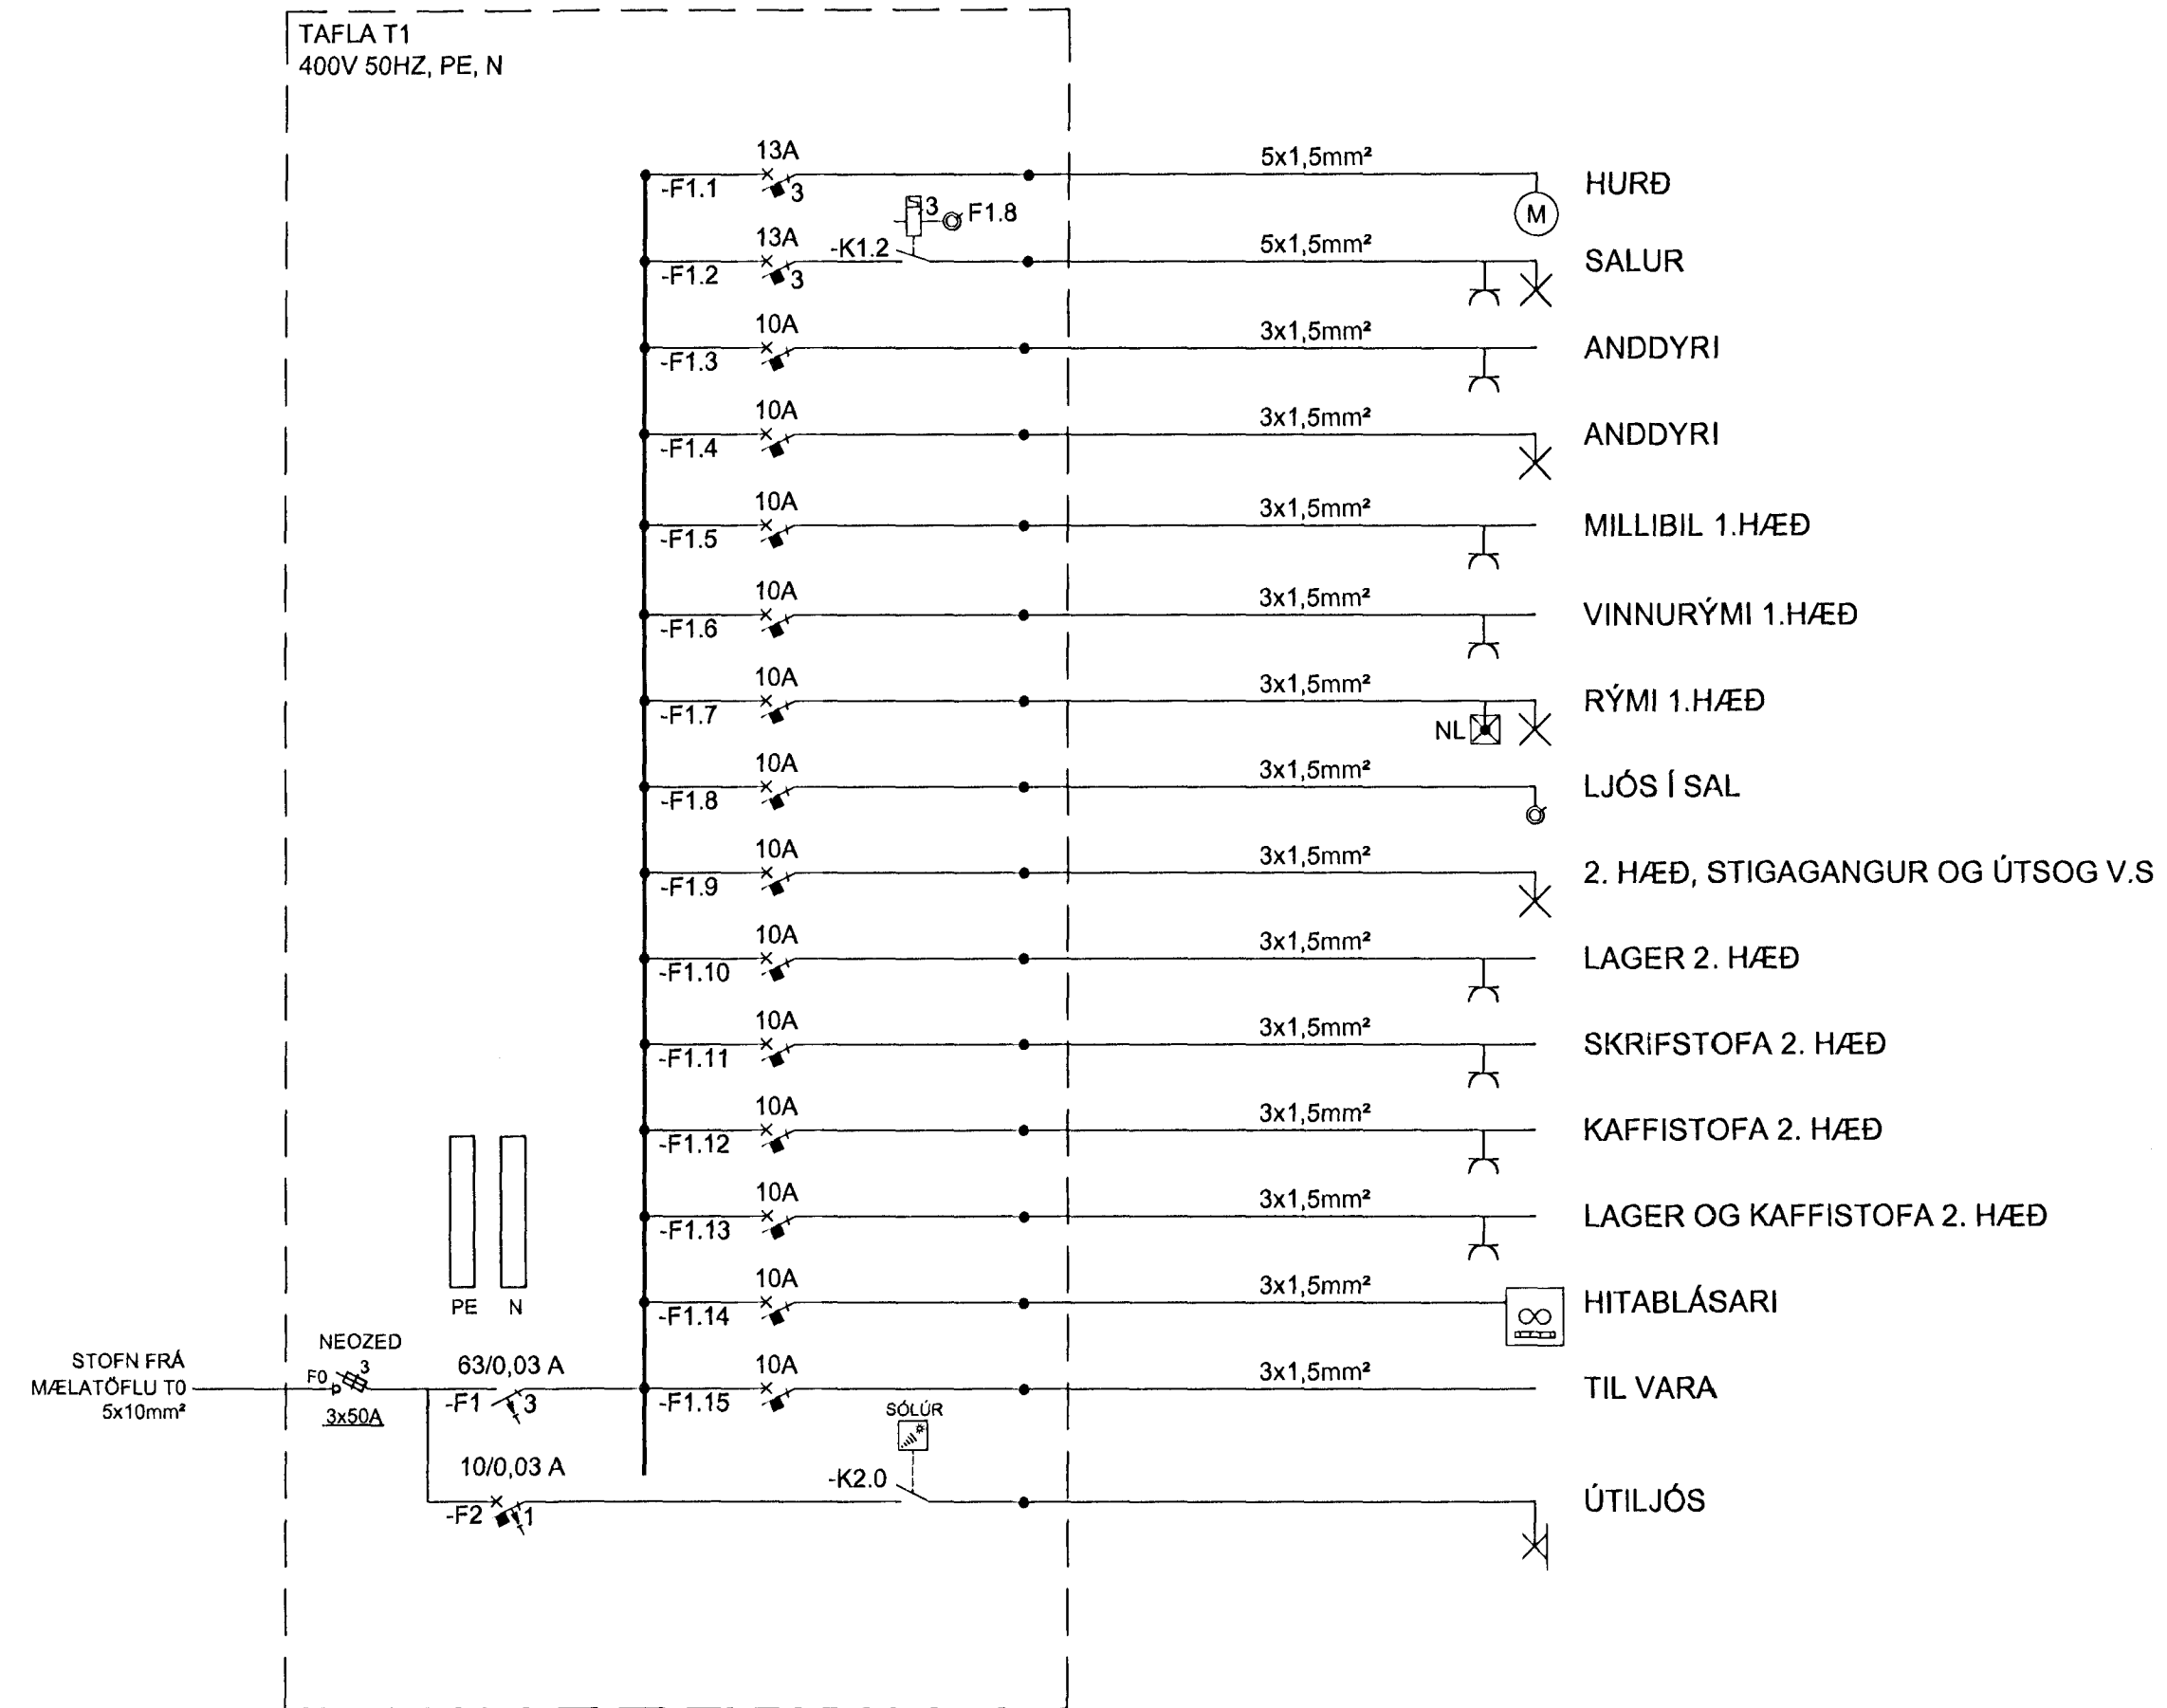

ÚTGÁFUFERILL					
ÚTG.	DAGS.	SKÝRINGAR	HANNAD	YFIRF.	SAMP.
01	20.03.13	REYNDARTEIKNING	PJ	KG	PJ
DAGS. UNDIRSKRIFTAR		F.H. MANNVITS (NAFN OG KT.)			
20.03.13		 MANNVIT hf. Kt. 250953-4969 			
DAGS. UNDIRSKRIFTAR		SAMRÆMINGARHÖNNUÐUR / HÖNNUNARSTJÓRI (NAFN OG KT.)			
20.03.13		 120944.2669			
HÖNNUÐUR					
 MANNVIT Grensásvegi 1 108 Reykjavík Sími: 422 3000 Fax: 422 3001 www.mannvit.is mannvit@mannvit.is Kt: 430572-0169 <small>© ÖLL AFNOT OG AFRITUN TEIKNINGAR, AÐ HLUTA EÐA HEILD, ER HÁÐ SKRIFLEGU LEYFI HÖFUNDA.</small>		HEITI VERKS			
<b>GRANDATRÖÐ 3a</b> GRANDATRÖÐ 3a 220 - HAFNARFJÖRÐUR					
HEITI TEIKNINGAR					
TAFLA T1 EINLÍNEMYND					
VERKNÚMÉR	3.151.268	MKV.	-	STÆRD	A2
TEIKNINGANÚMÉR	R003	ÚTGÁFA	01		