
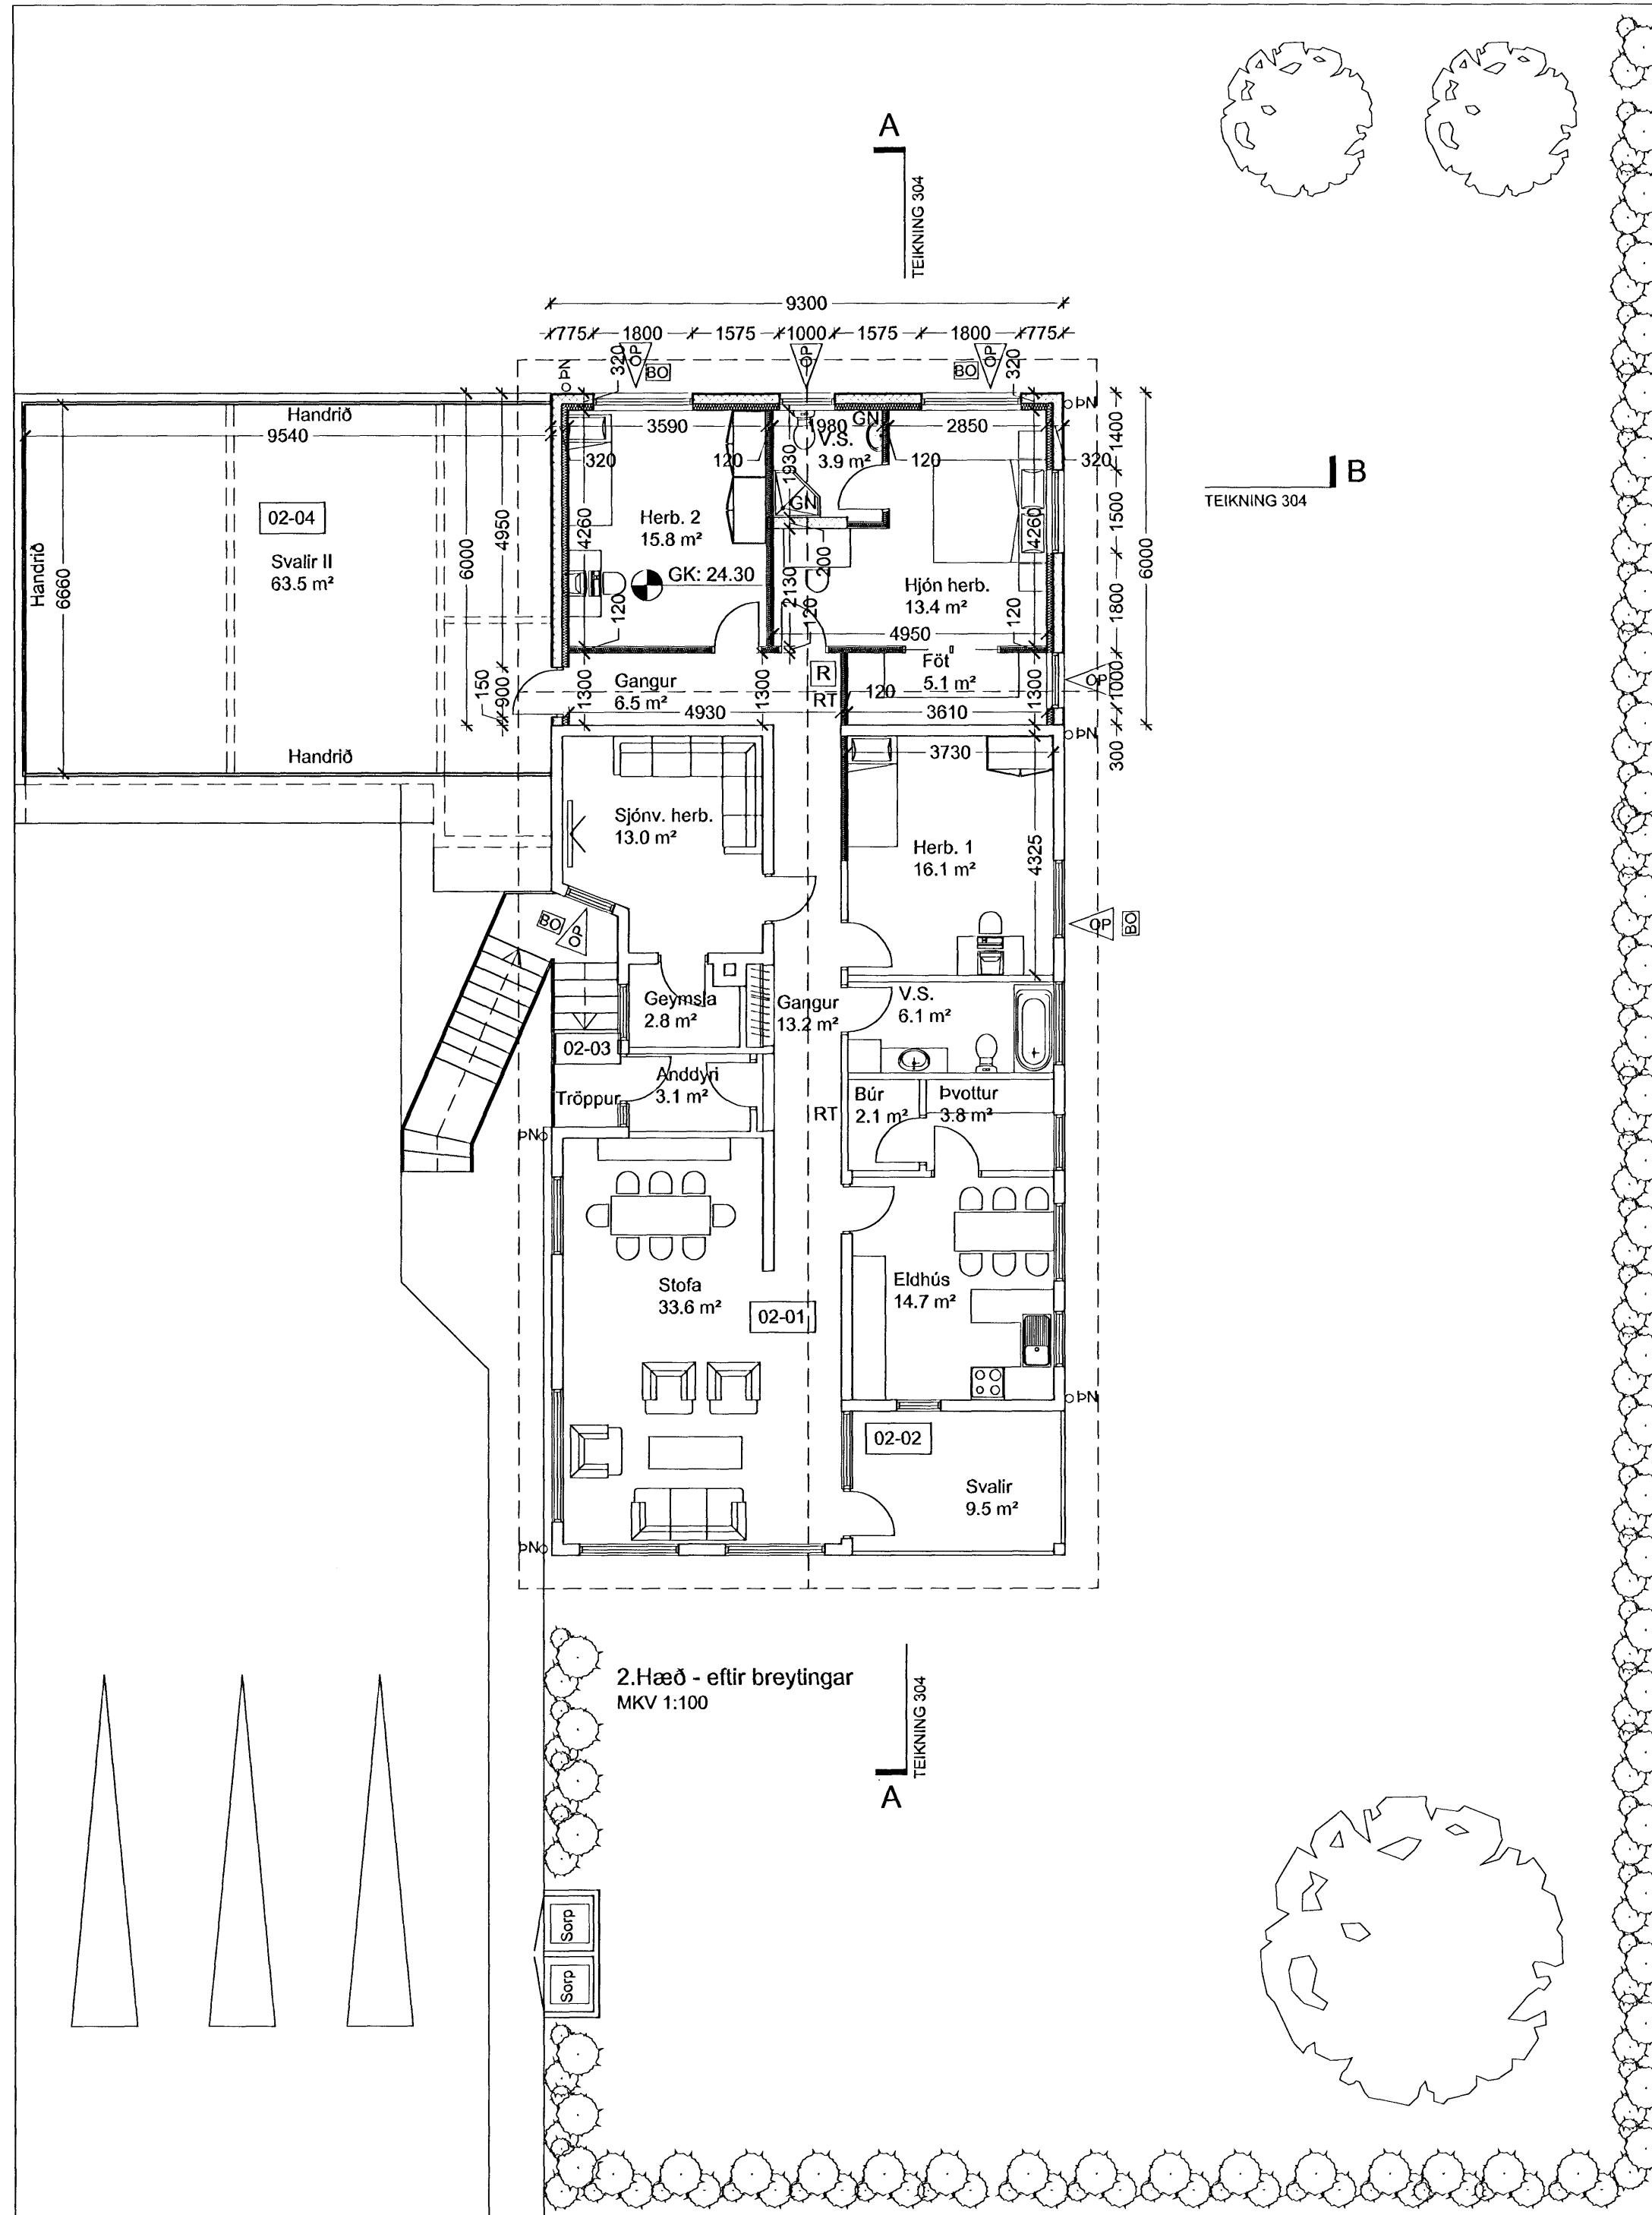


STÆRDIR:

GRUNNFLÖTUR 1. HÆÐ	178,9m ²
GRUNNFLÖTUR 2. HÆÐ	178,9m ²
BÍLSKÚRAR & GEYMSLUR	72,6m ²
LÓÐARSTÆRÐ	1.200m ²
NÝTINGARHLUTFALL:	430,4m ² / 1.200m ² = 0,36

KÓLNUNARTÖLUR VERÐA AÐ LÁGMARKI:

BYGGINGARHLUTI	T _i >= 18°C	U-GILDI (W/m ² K)
U-GILDI ÞAKS		>0,2 Wm ² K
U-GILDI ÚTVEGGS		>0,4 Wm ² K
U-GILDI GLUGGAR		>2,0 Wm ² K
(KARMAR, GLER VEGIÐ MEÐALTAL, K-GLER)		
U-GILDI Hurðir		>3,0 Wm ² K
Gólf		
U-GILDI Á FYLLINGU		>0,3 Wm ² K
U-GILDI að útlöfti		>0,2 Wm ² K
U-GILDI Útveggir, vegið meðaltal		>0,85 Wm ² K
(VEGGFLETIR, GLUGGAR OG HURÐIR)		

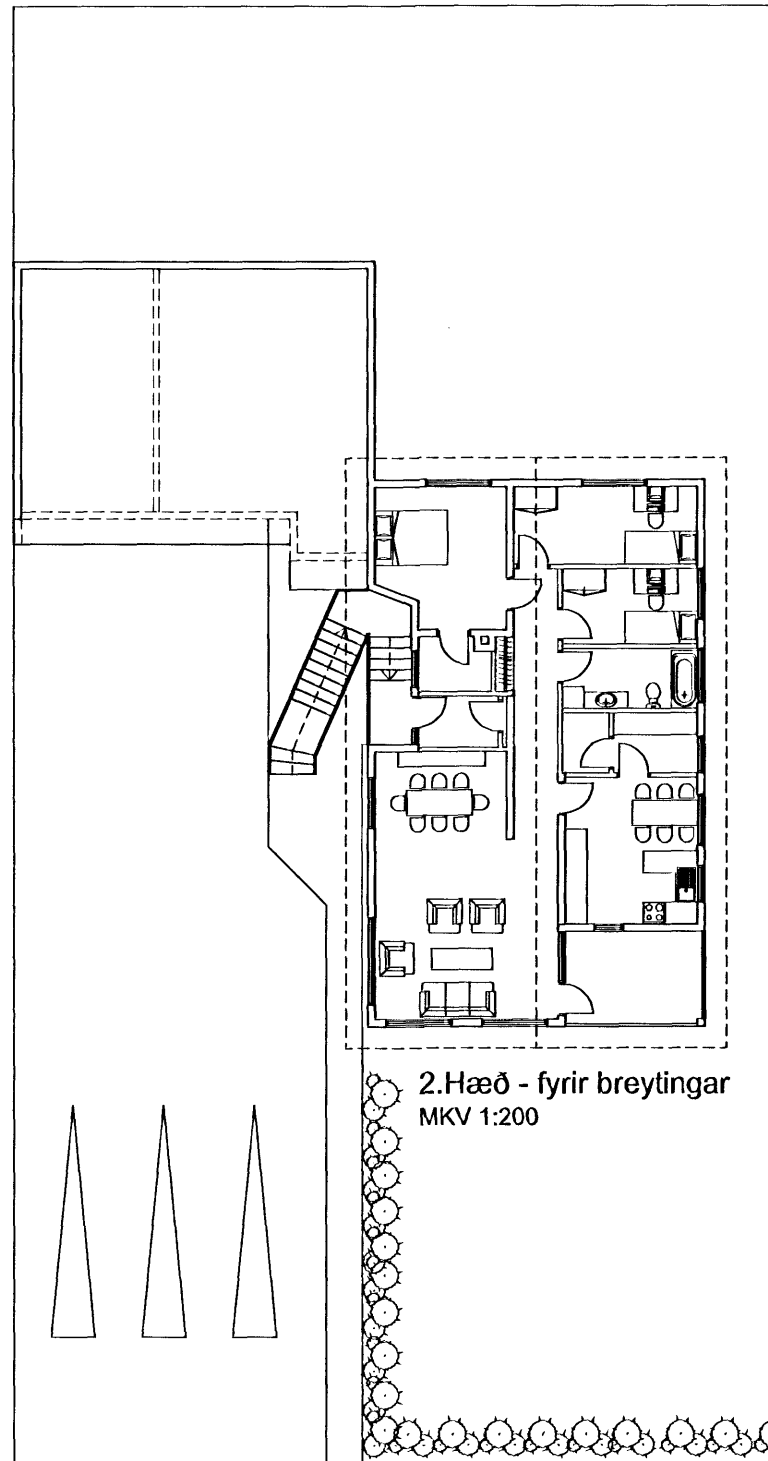

Sampykkt þann

16 APR 2008

Byggingaáhrifur í Hafnarfirði
F.h. Jón Sigurðsson

Upphaflegur höfundur: Agnar Magnússon

SKÝRINGAR:

- 01-02 RÝMISNÚMER
- MHL: 02
- GK: GÓLFKVÓTI
- K: KVÓTI
- BO BJÖRGUNAROP
- OP OPNANLEGT FAG Í GLUGGA
- GN GÓLFNIDURFALL
- LR LOKAÐ RÝMI
- PN ÞAKNIDURFALL
- RT RAFMAGNSTAFLA
- R REYKSKYNJARI
- A-REI60 BRUNATÁKN SAMKV. REGLUG.

01 10.04.2008	SL	Skráningart. - matsh. 02 settur inn í matsh. 01.	
00 25.03.2008	SL	Fyrsta útgáfa	
B 15.03.2003	SL	Rými til verkkaupa.	I&B 24.03.2008
A 09.03.2008	SL	Útgáfa til innviðs.	SL 12.03.2008
Útg. Dags.	Teikn.	Breyting	Samb. af Dags. verkkaupa

Tvívíliðshús

BREIÐVANGUR 46

0801

Landnúmer: 120163
Stgr. 1400-1-139000460


ÁÐALUPPDRAÐTUR

GRUNNMYND 2. HÆÐ

303

MKV.: 1:100
TEIKNAD: SL
ÚTGÁFA DAGS: 10.04.2008
STOFN. DAGS: 01.02.2008

ÚTGÁFA 01

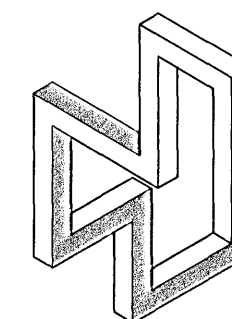

BADDI LOFTA,
Lindarbergi 56nh
221 Hafnarfjörður

S: 426-8324 F: 868-8032
Netfang: baddilofts@hotmail.com
Heimasíða:

Sigurbjartur loftsson BFI
kt: 120173-3329