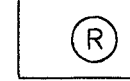


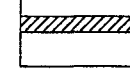
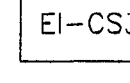
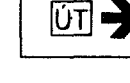
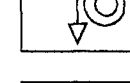
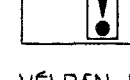


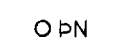

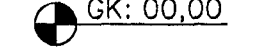





TÁKN Á ELDVARNARUPPDRETTI

-  REYKSKYNJARI
-  REYKLOSUN
-  BRUNASAMSTEDA
-  ELDTÉFJANDI VEGGUR
-  HURDIR: C = SJÁLFLOKANDI
S = REYKÞÉTT
-  MERKTUR OG NEYDARLÝSTUR ÓTGANGUR
-  BRUNASLANGA
-  STJÓRNSTÓÐ BRUNAVIÐVÖRUNARKERFIS

VÉLREN LOFTRÆSTING ER Í ÖLLUM GLUGGALAUSUM RÝMUM.
REYKSKYNJARAR ERU Í HVERJU HERBERGI TENGDIR
SJÁLFRIRKUR BRUNAVIÐVÖRUNARKERFI.

TÁKN Á UPPDRETTI:

-  STEYPTIR VEGGIR
-  LETTIR VEGGIR
-  ÞAKNDURFALL
-  GÓLFNDURFALL
-  GK=GÓLF KÓTI
-  GLUGGA/HURDANÖMER
-  BREYTINGARNÖMER
-  DEILTEIKNINGARNÖMER
TEIKNINGARNÖMER

BREYTT	1) 27.01.11	Reyndarteikningar af húsinu	DK
	2) 11.03.13	Húsvörðunarbúð breytt í skrifstofur	DK

Selhella 3

221, Hafnarfirði

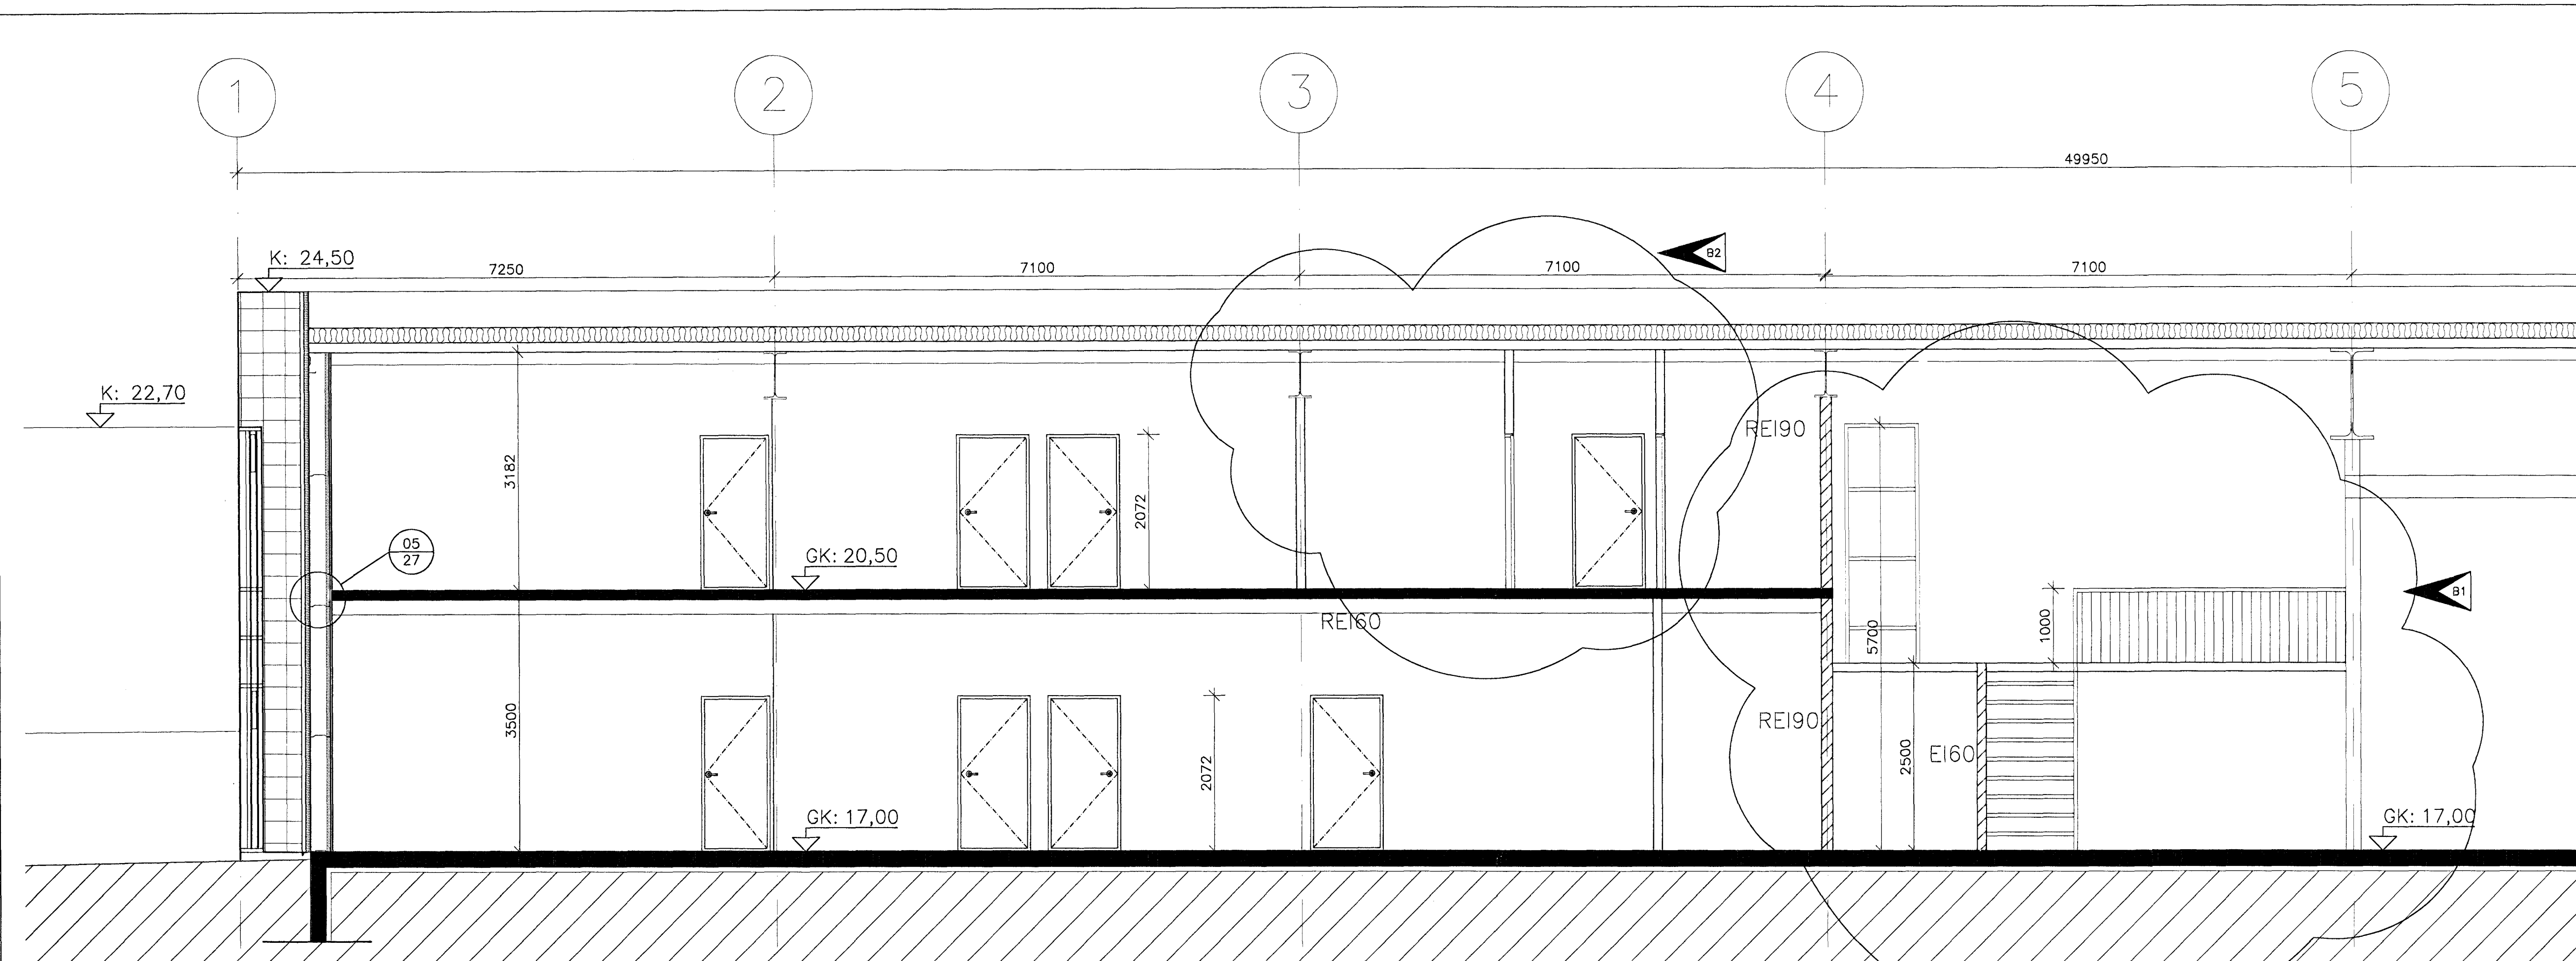
HEITI TEIKNINGAR: SNEIÐING B-B
KVAÐI: 1:50

TEIKNAR:	TEIKNAR:	TEIKNAR:	TEIKNAR:	TEIKNAR:
DKK	DKK	1.097	02	20.11.2007

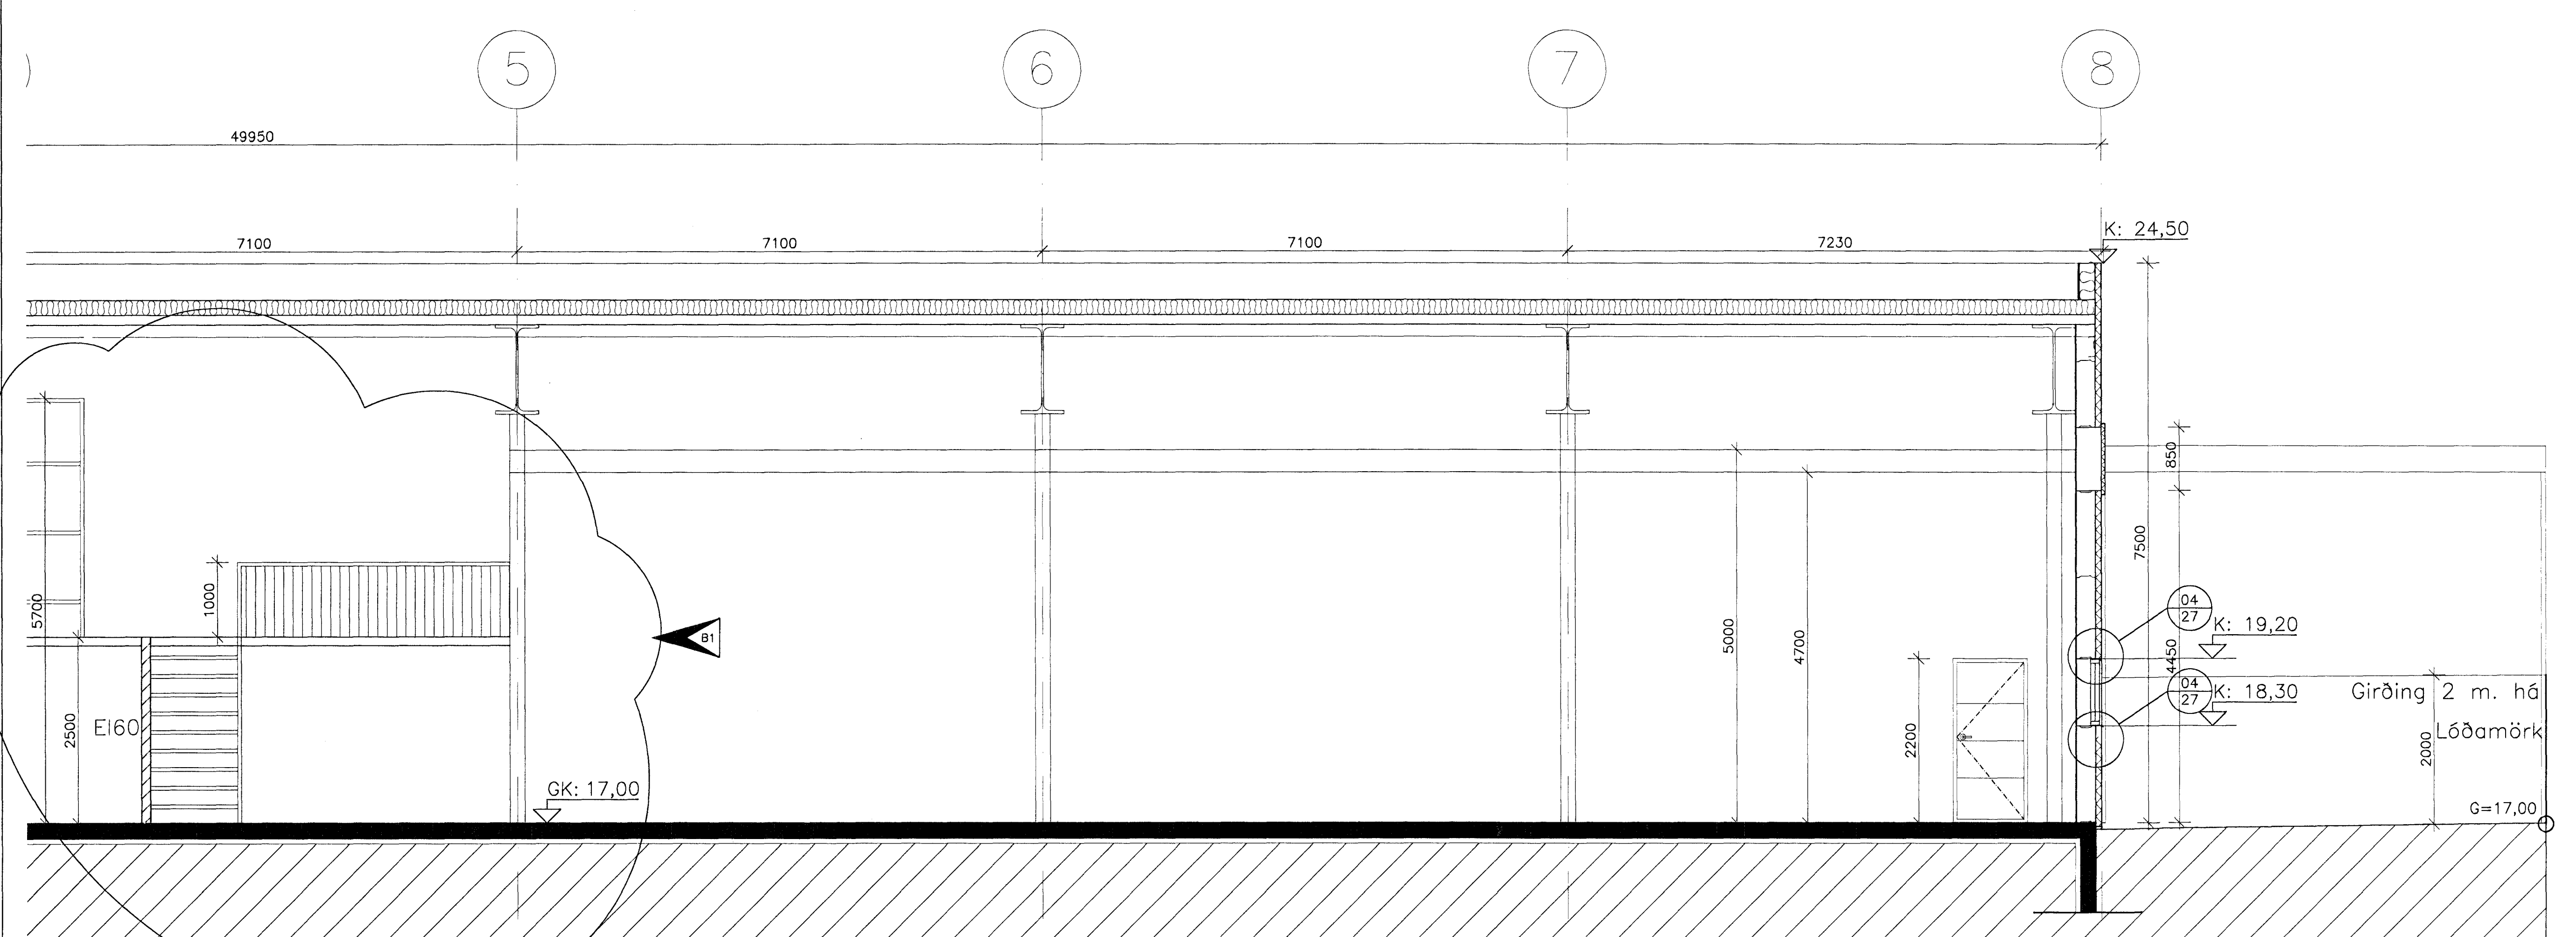
TEIKNISTOFAN H.R. ehf
Húsbýggingar og ráðgjöf

David Karlsson
Byggingaræðingur/BF
Nesfjarða 2, 110 Reykjavík

SÍMI & FAX: 017 5540
GSM: 694 3029
E-MAIL: dak@hnet.is
KT: 231255-2339



B-B SNÍÐ
08 1:50



B-B SNÍÐ
08 1:50