




Samþykkt þann
 07 JUN 2012
 Byggingafulltrúinn í Hafnarfirði
 Fh. Sigurður Steinar Jónsson

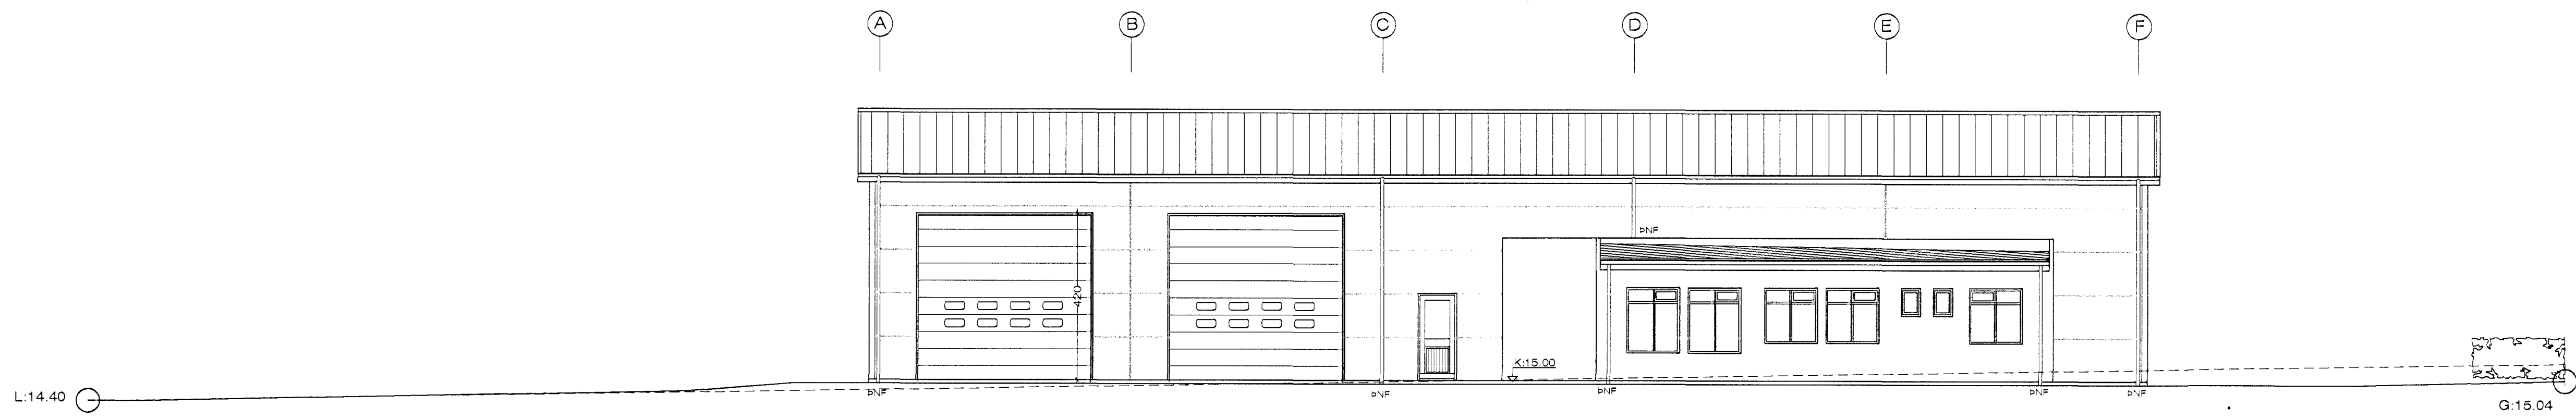


VESTURHLIÐ. 1:100 (að götuhorni.)

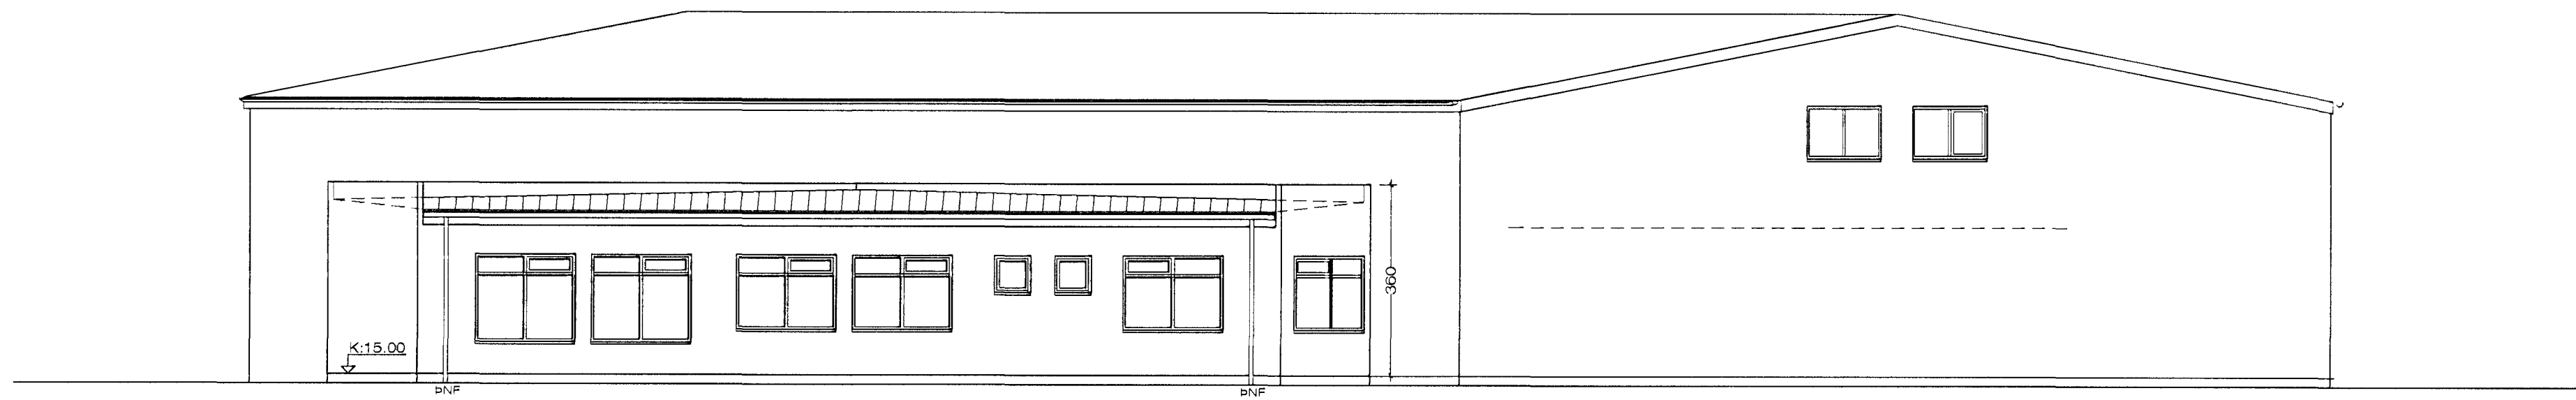


SÚÐ - VESTURHLIÐ. 1:100 (að götuhorni.)

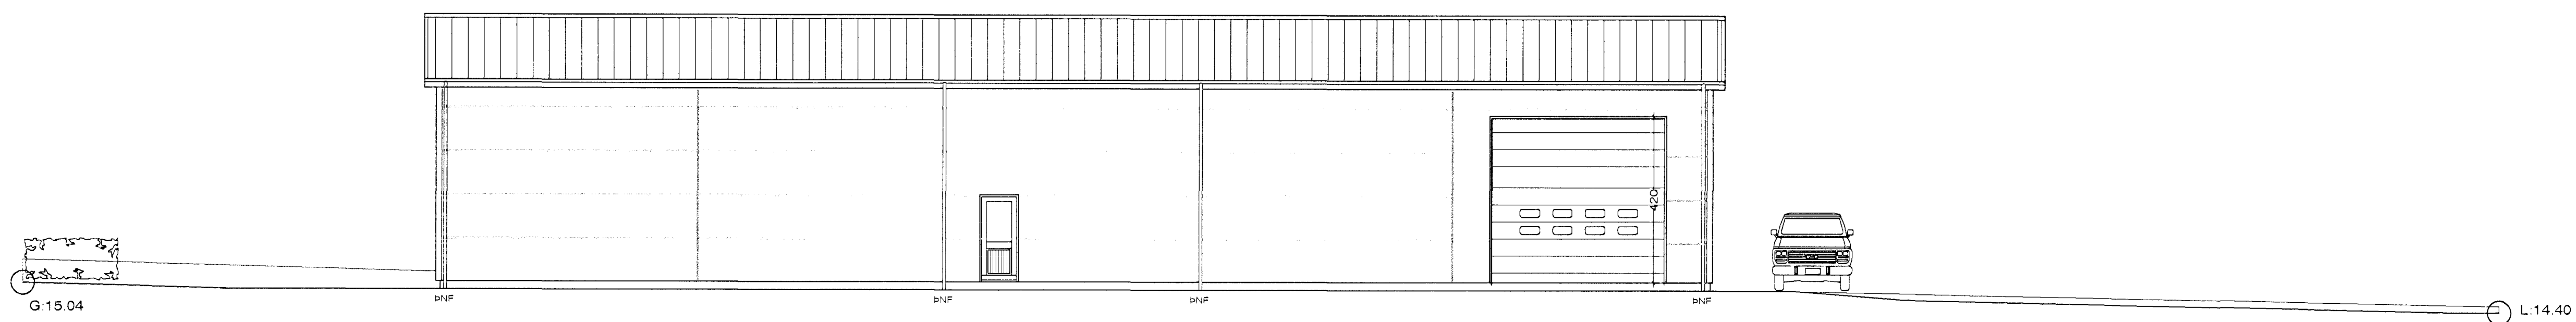

AUSTURHLIÐ. 1:100

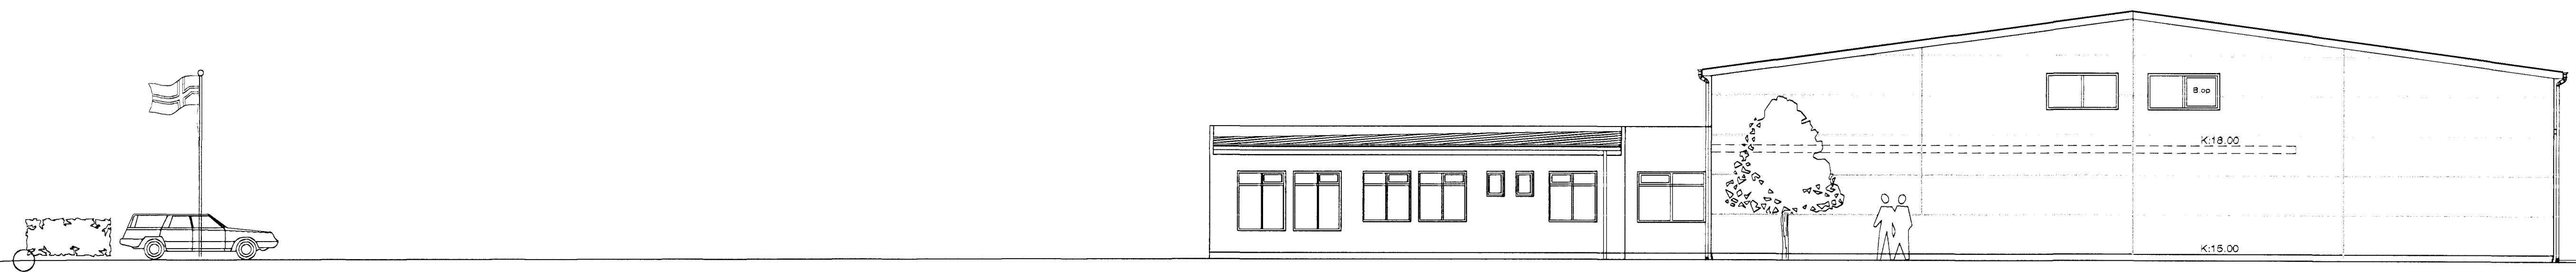

SÚÐURGAFL. 1:100

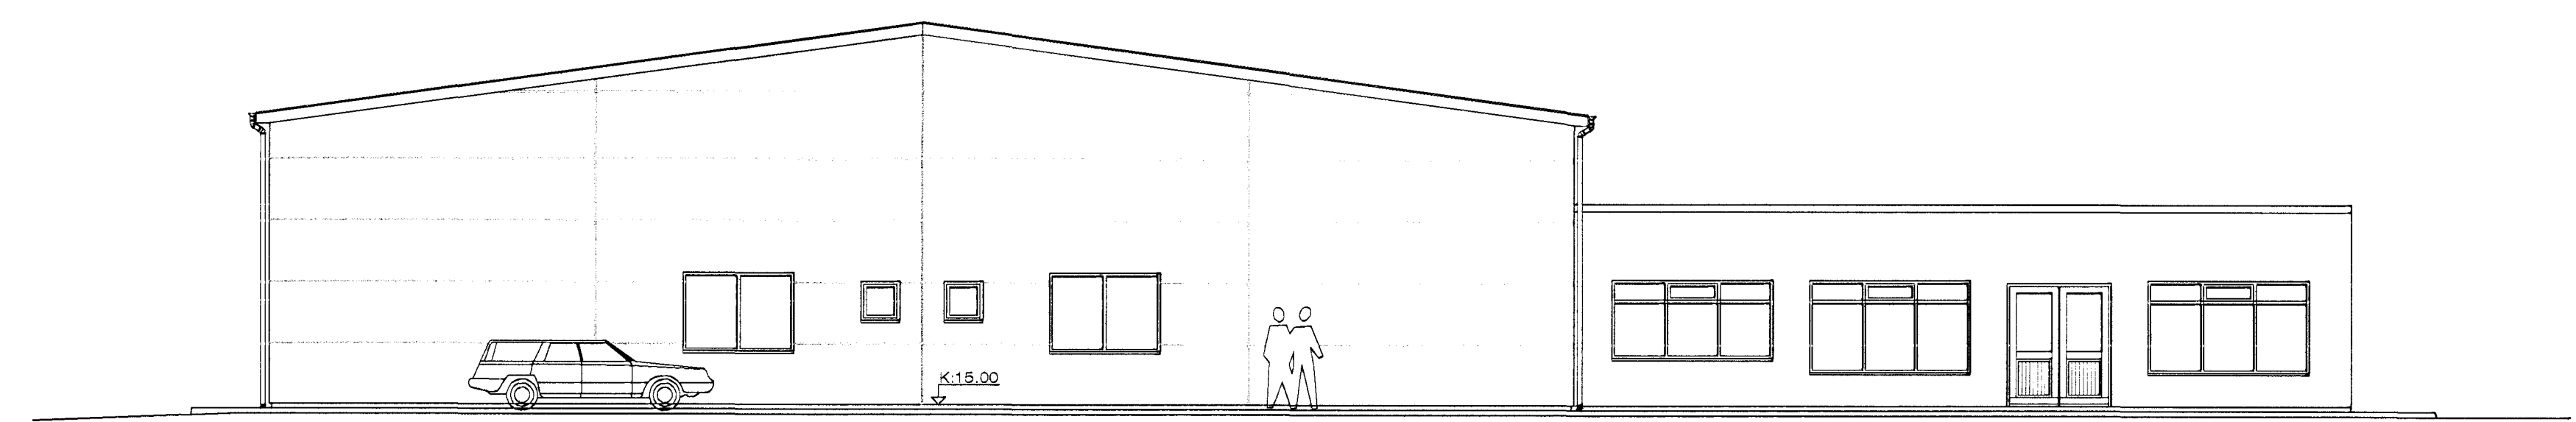

NORÐURGAFL. 1:100

Breytt 15. 5. 2012
 Breytt gluggum á Suðurhlíð, við milli loft.

Rauðhella 13 Hafnarfirði. Útítt.

VERK. NR. 288 DAGS. 19.-1.-2005 MÁL. 1:100
 TEIKN. NR. 04 BREYTT.

JÓN GUÐMUNDSSON ARKITEKT
 VINNUSTOFA SÚÐURLANDSBRÁUT 18 REYKJAVÍK Sími 552 5055

Jón Guðmundsson arkitekt. Suðurlandsbraut 18 21.5.2012 15:17 Raud. 13.1901.--- 2012.dwg