
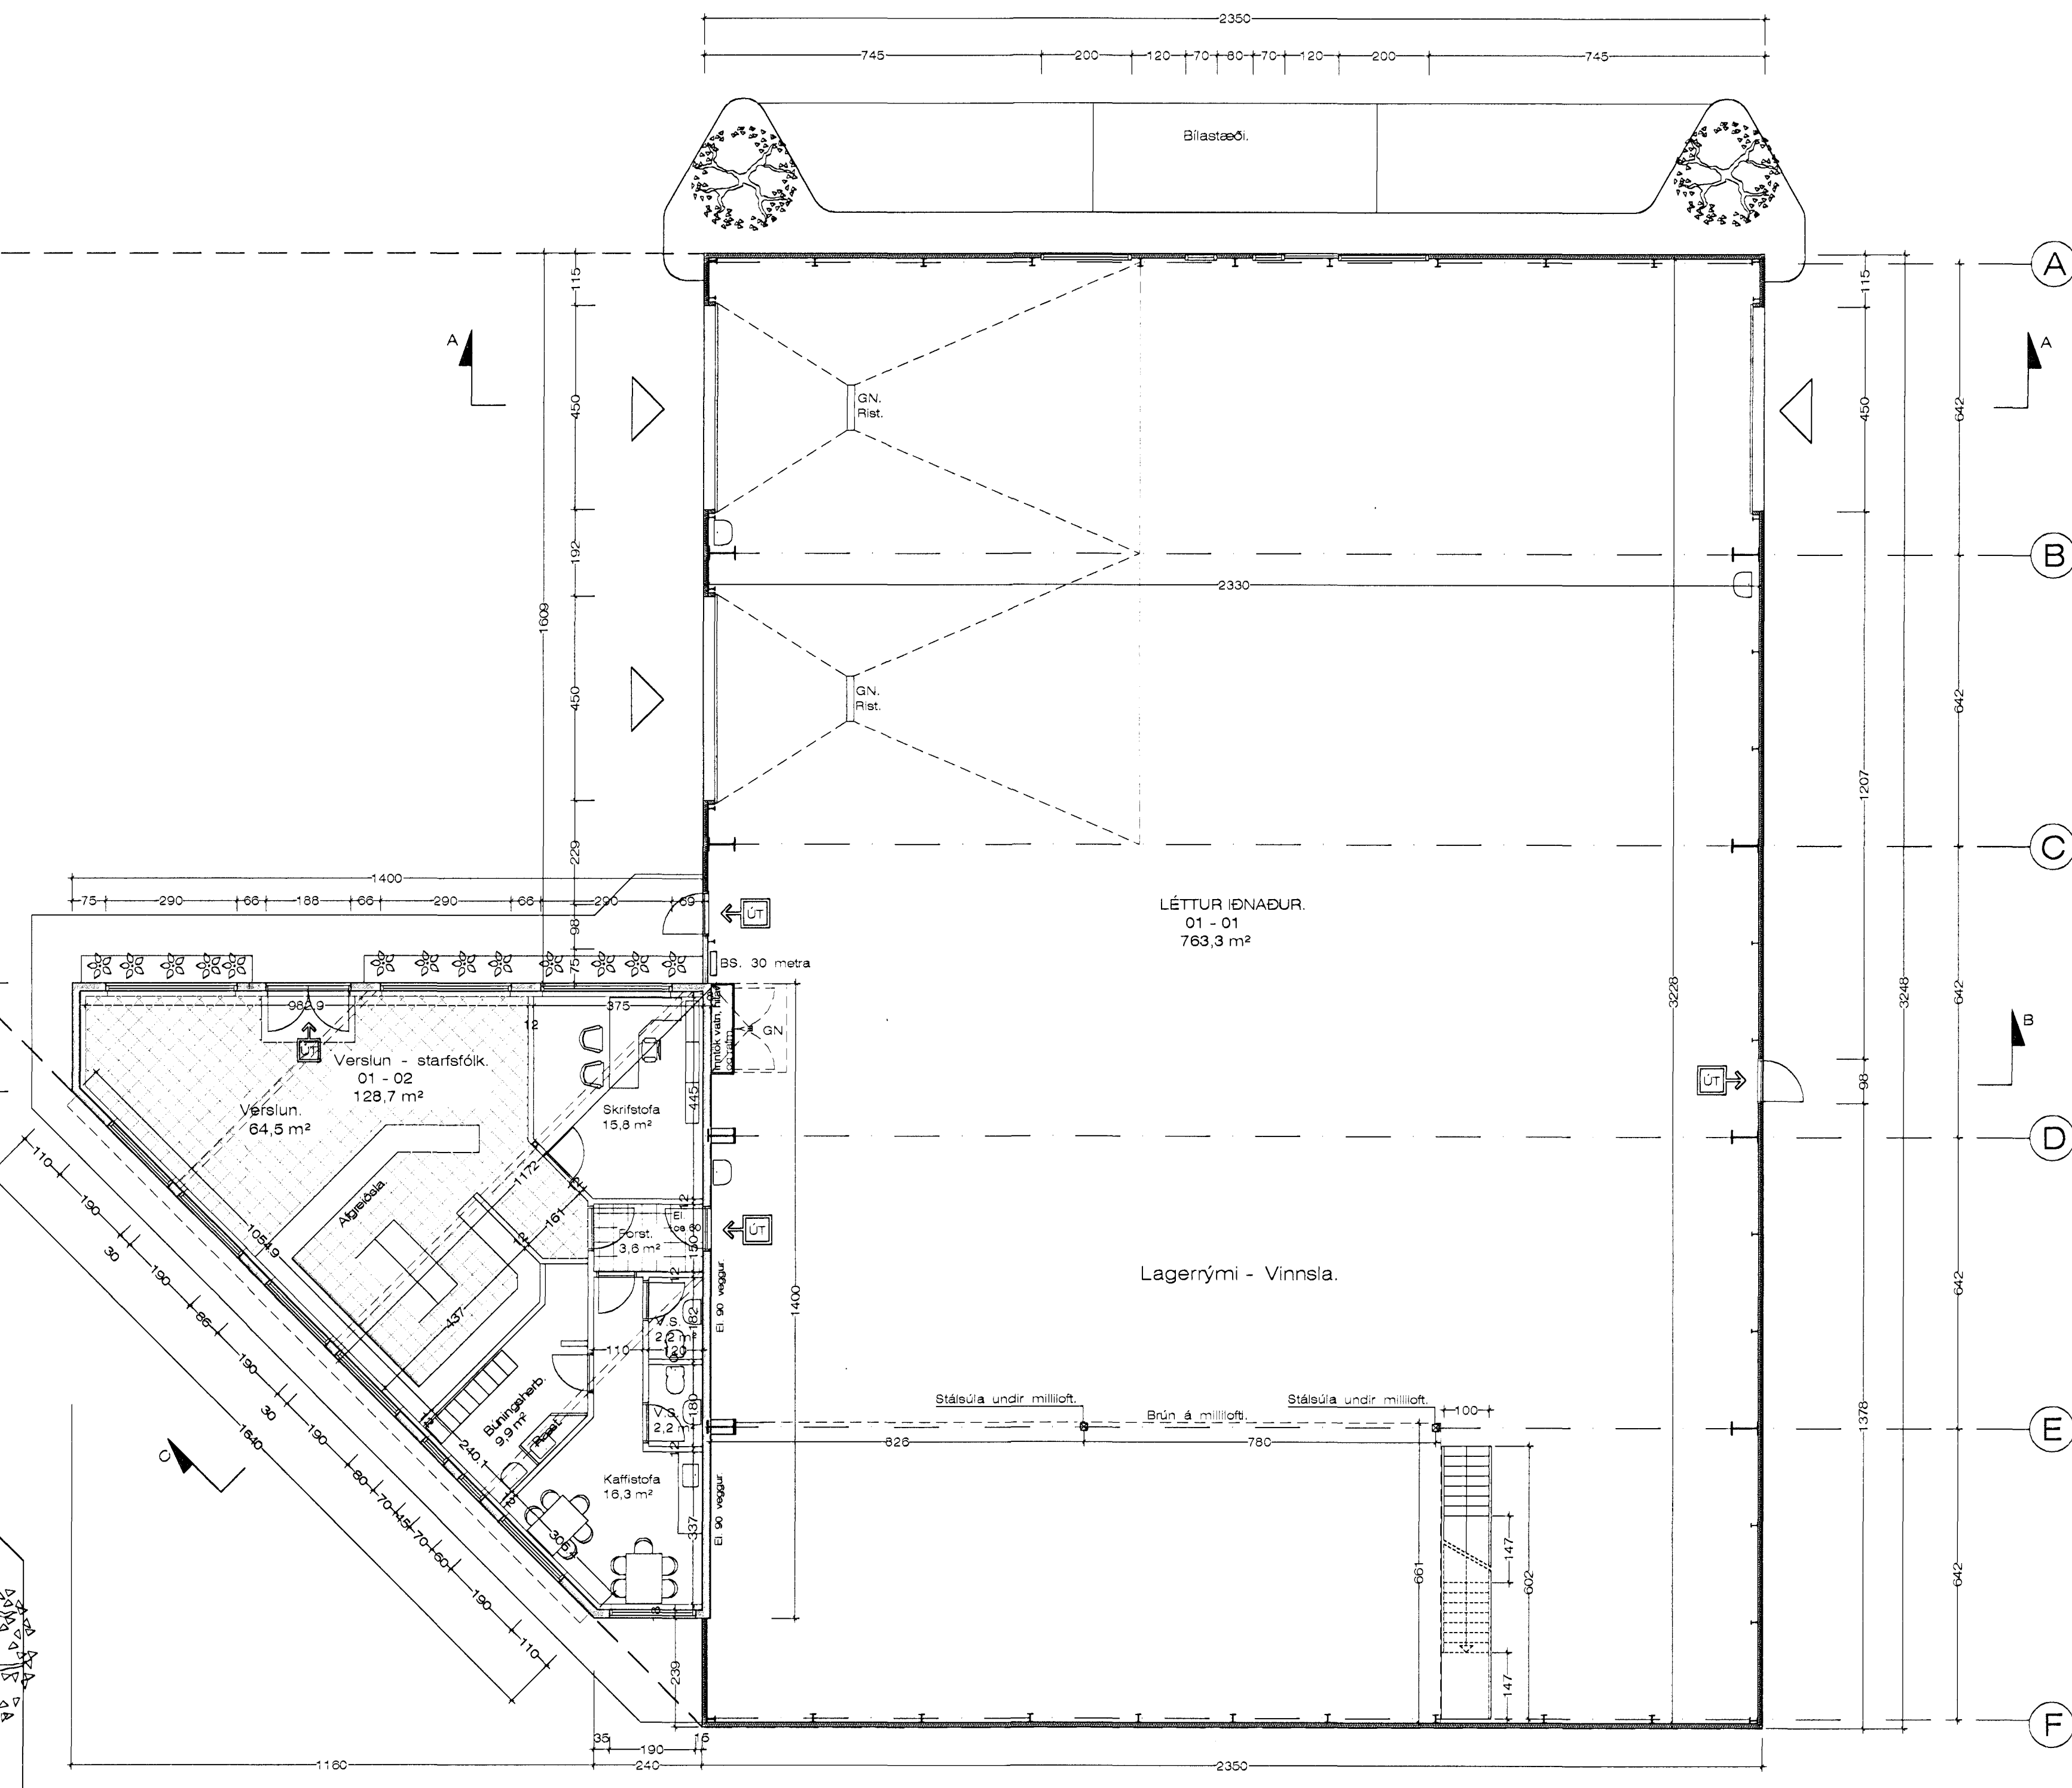


Athafnarsvæði.

Byggingareyfur.

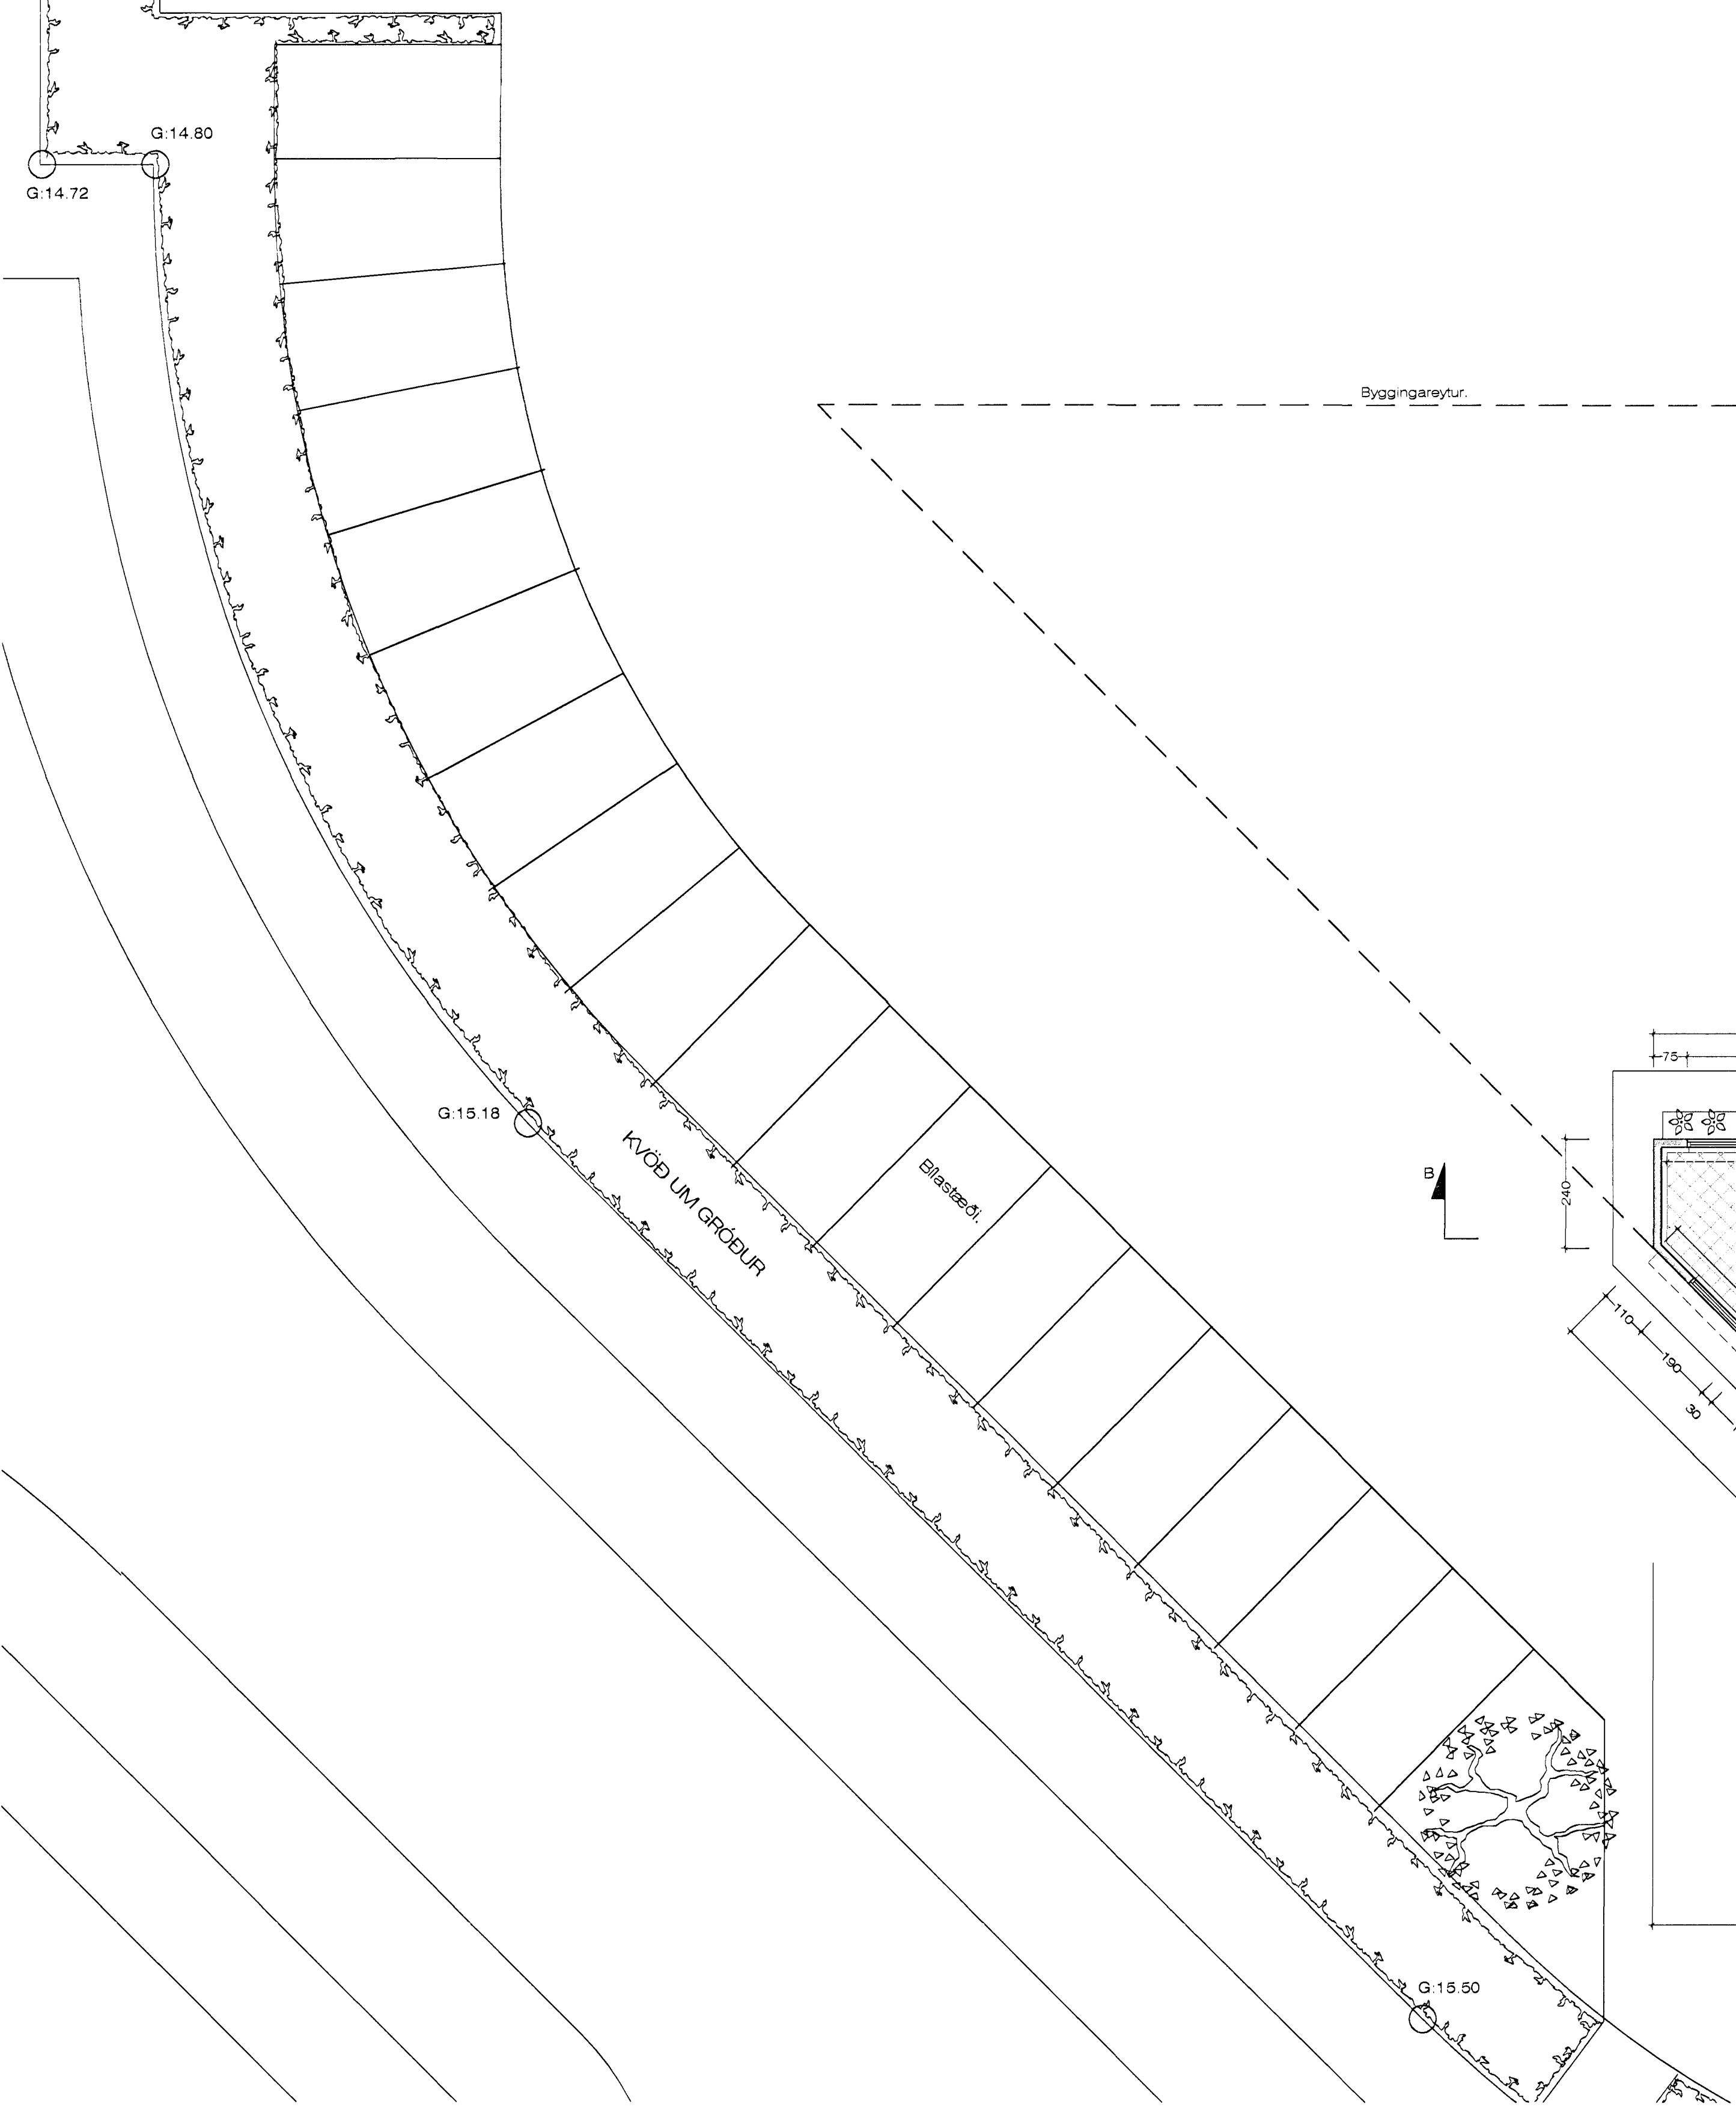

Jón Guðmundsson arkitekt. Svóvirlandsbraut 16. 21.5.2012 15:17. Raud. 13.1901.-. 2012.dwg

GRUNNMYND JARÐHÆÐ. 1:100 892,0 m²

Breytt 15. - 5. - 2012  
 Færður til innstigi upp á milli loft  
 í vinnusal. - Lagerrými.

Rauðhella 13 Hafnarfirði. Grunnmynd.

VERK NR. 286 DAGS. 19.-01.-2005 MÁL. 1:100  
 TEIKN. NR. 02 BREYTT.

JÓN GUÐMUNDSSON ARKITEKT Jón Guðmundsson  
 VINNUSTOFA SÚÐURLANDSBRÁUT 16 REYKJAVÍK SÍMI 552 5055