
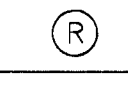
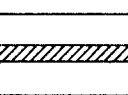
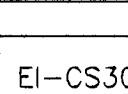
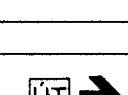
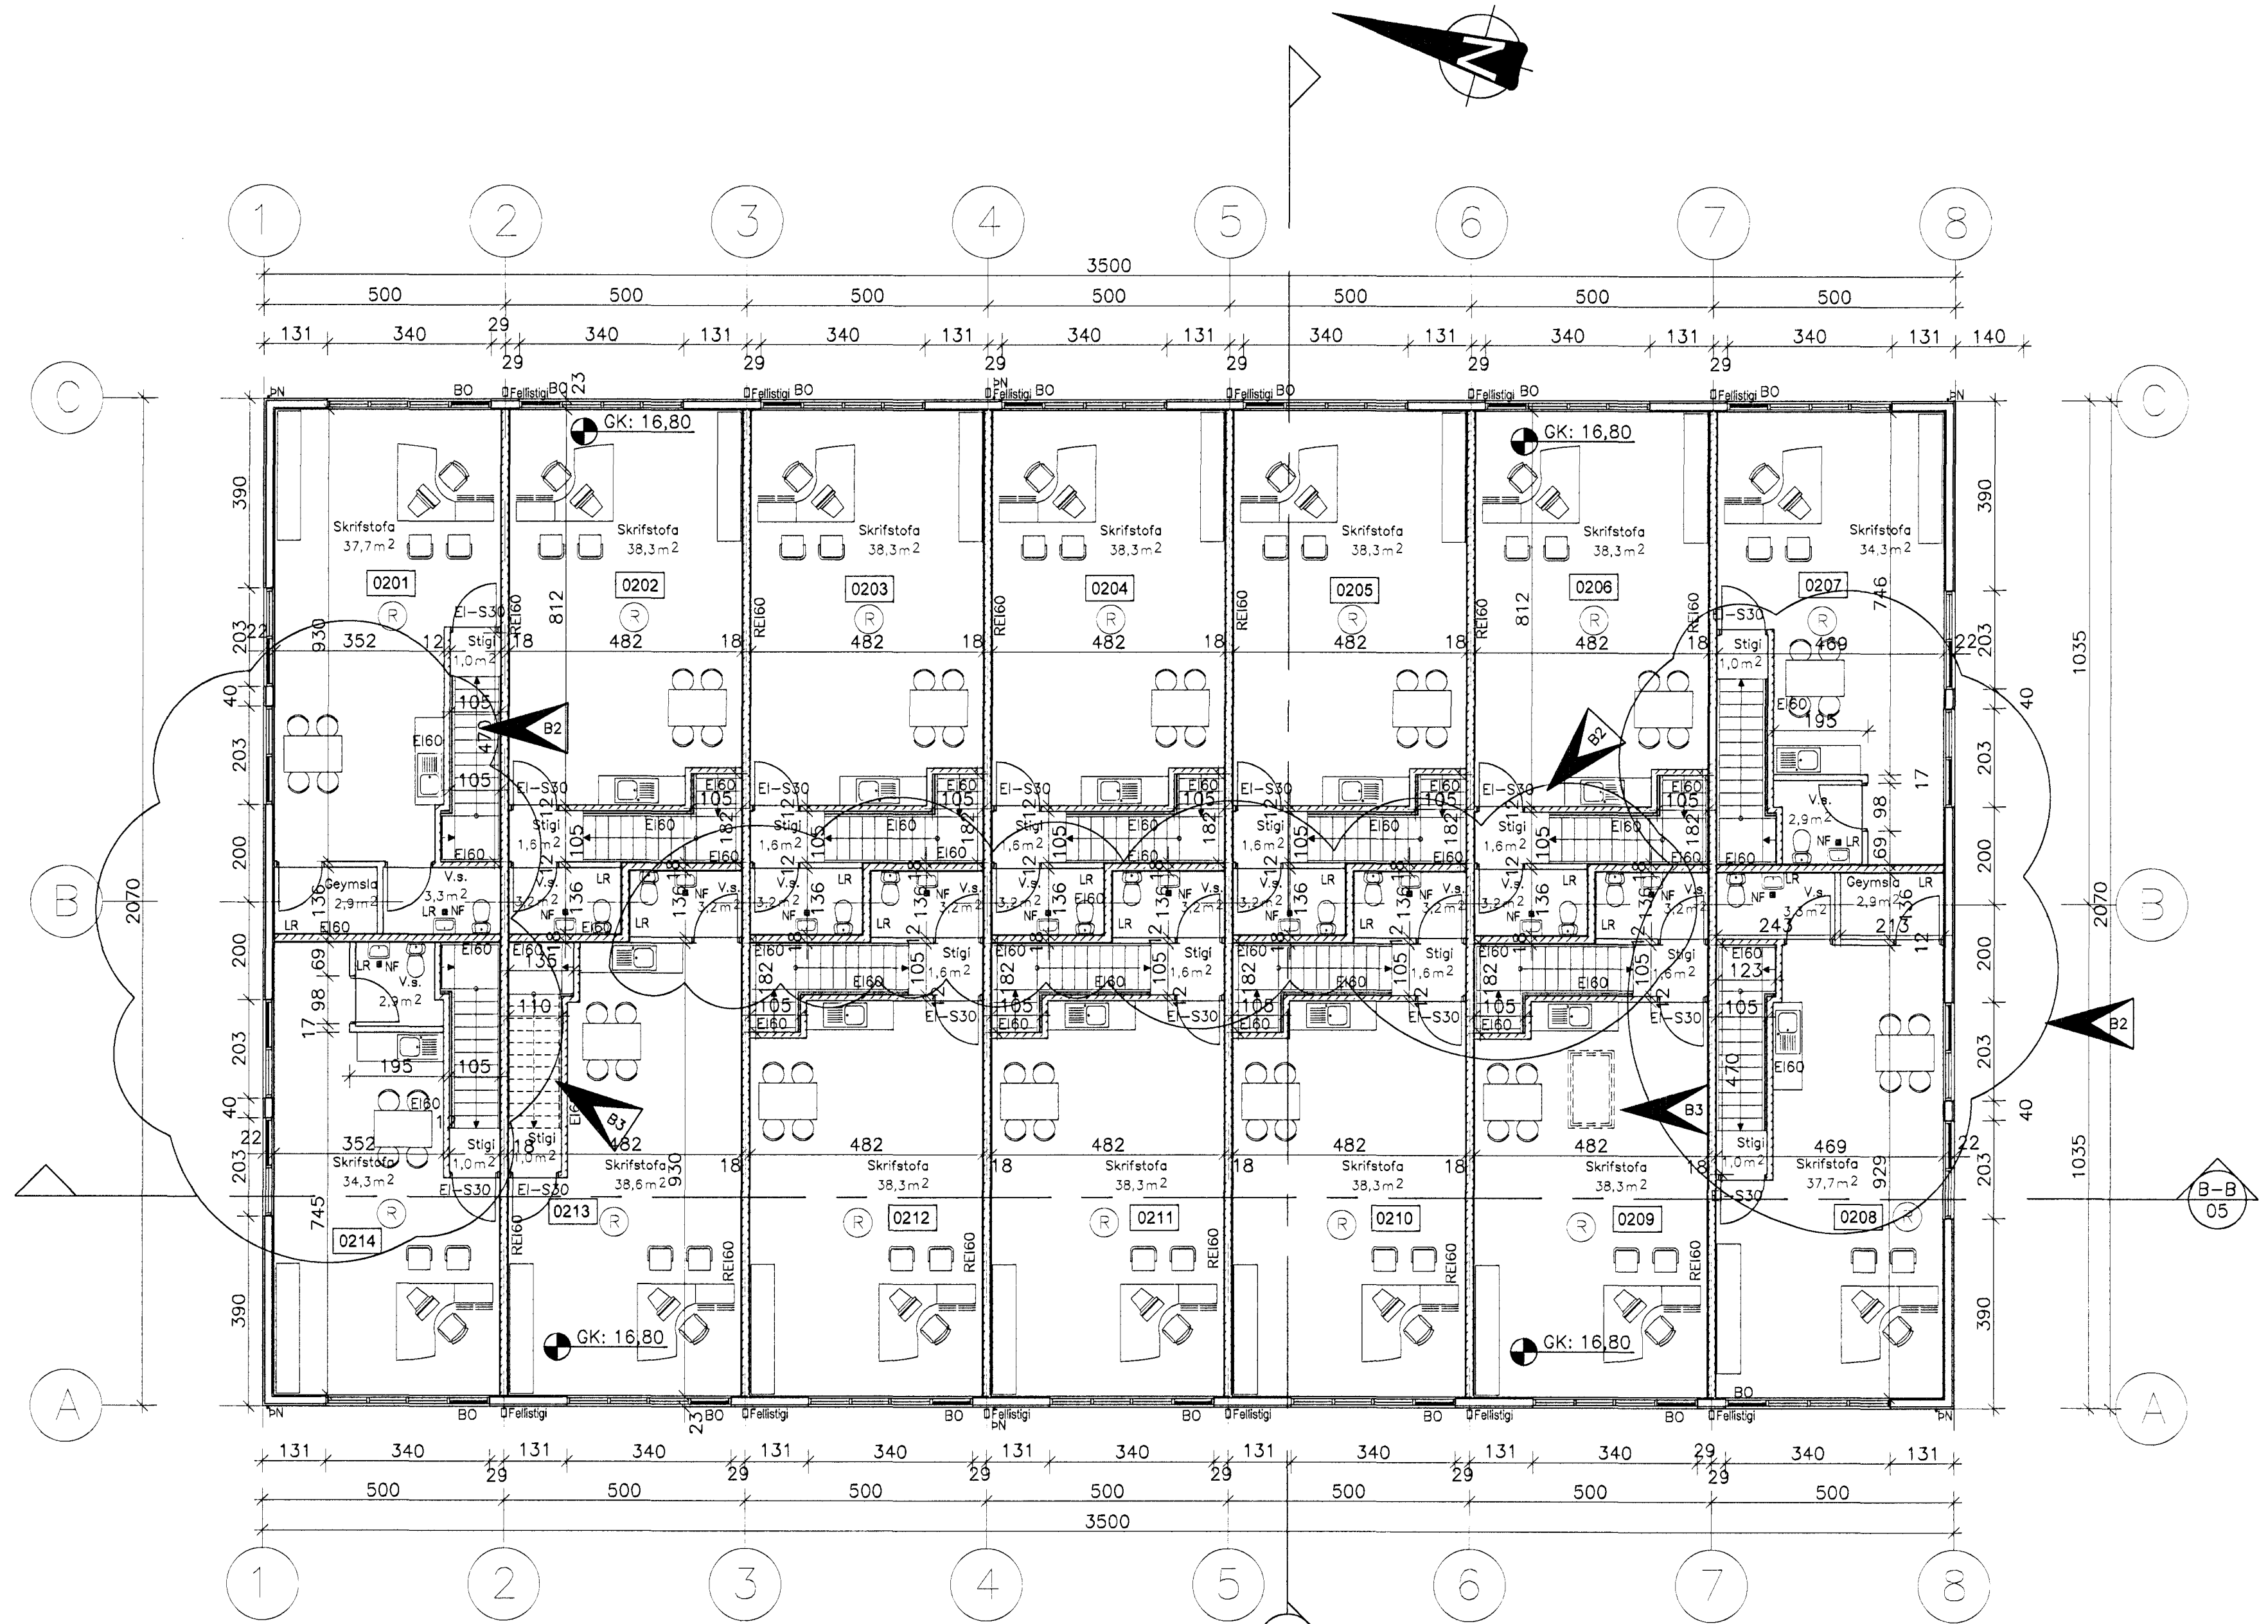


TÁKN Á ELDVARNARUPPDRETTI


-  REYKSKYNIJARI
-  UR GILDI
-  ELDTEFJANDI VEGGUR
-  EI-CS30 HURDIR: C = SJÁLFLOKANDI
S = REYKBÉTT
-  MERKTUR OG NEYDARLÝSTUR ÚTANGUR
-  BRUNASLANGA

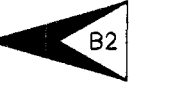

GRUNNMYND 2. HÆÐAR
1:100

Breyting 12.01.2012: 

Breytingar eru gerðar á útliti hússins á norður og suðurhlöð, veggskífa og þak er fjarlægð. Stigum í endarymum er breytt og snýrtingar á 2. hæð eru þar sem áður var geymsla. Nettoflötur breytist.

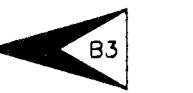Breyting 02.04.2012: 

Nýr þakluggi, 95 X 160 cm. Stiga breytt í rými 0113. 36,1° stigi, uppstig 182 mm, framstig 250 mm og innkot 50 mm.

REYKSKYNIJARI	UR GILDI	ELDTEFJANDI VEGGUR	EI-CS30	MERKTUR OG NEYDARLÝSTUR ÚTANGUR	BRUNASLANGA
1) 25.02.08	Milligólf 22mm spón/13mm gips, brunas.	DK			
2) 12.01.12	Stiga og v.s. breytt. Útlit á göflum	DK			
3) 02.04.12	Nýr þakluggi og stiga breytt	DK			

Steinhella 12
221, Hafnarfirði

HEIT TEIKNINGAR
GRUNNMYND 2. HÆÐAR

SKAÐA
DKK

TEIKNAR
DKK

TEIKNAR
1.138

BREYTINGAR
03

DAGS
21.09.2007

TEIKNAR
NR
03

TEIKNISTOFAN H.R. ehf
Húsbýggingar og ráðgjöf
David Karl Karlsson
Byggingafræðingur BFI
Nálfarás 2, 110 Reykjavík

SÍMI & FAX: 517 3640
SÍMI: 654 3029
E-MAIL: ak@teimnet.is
KT: 23128-2539