
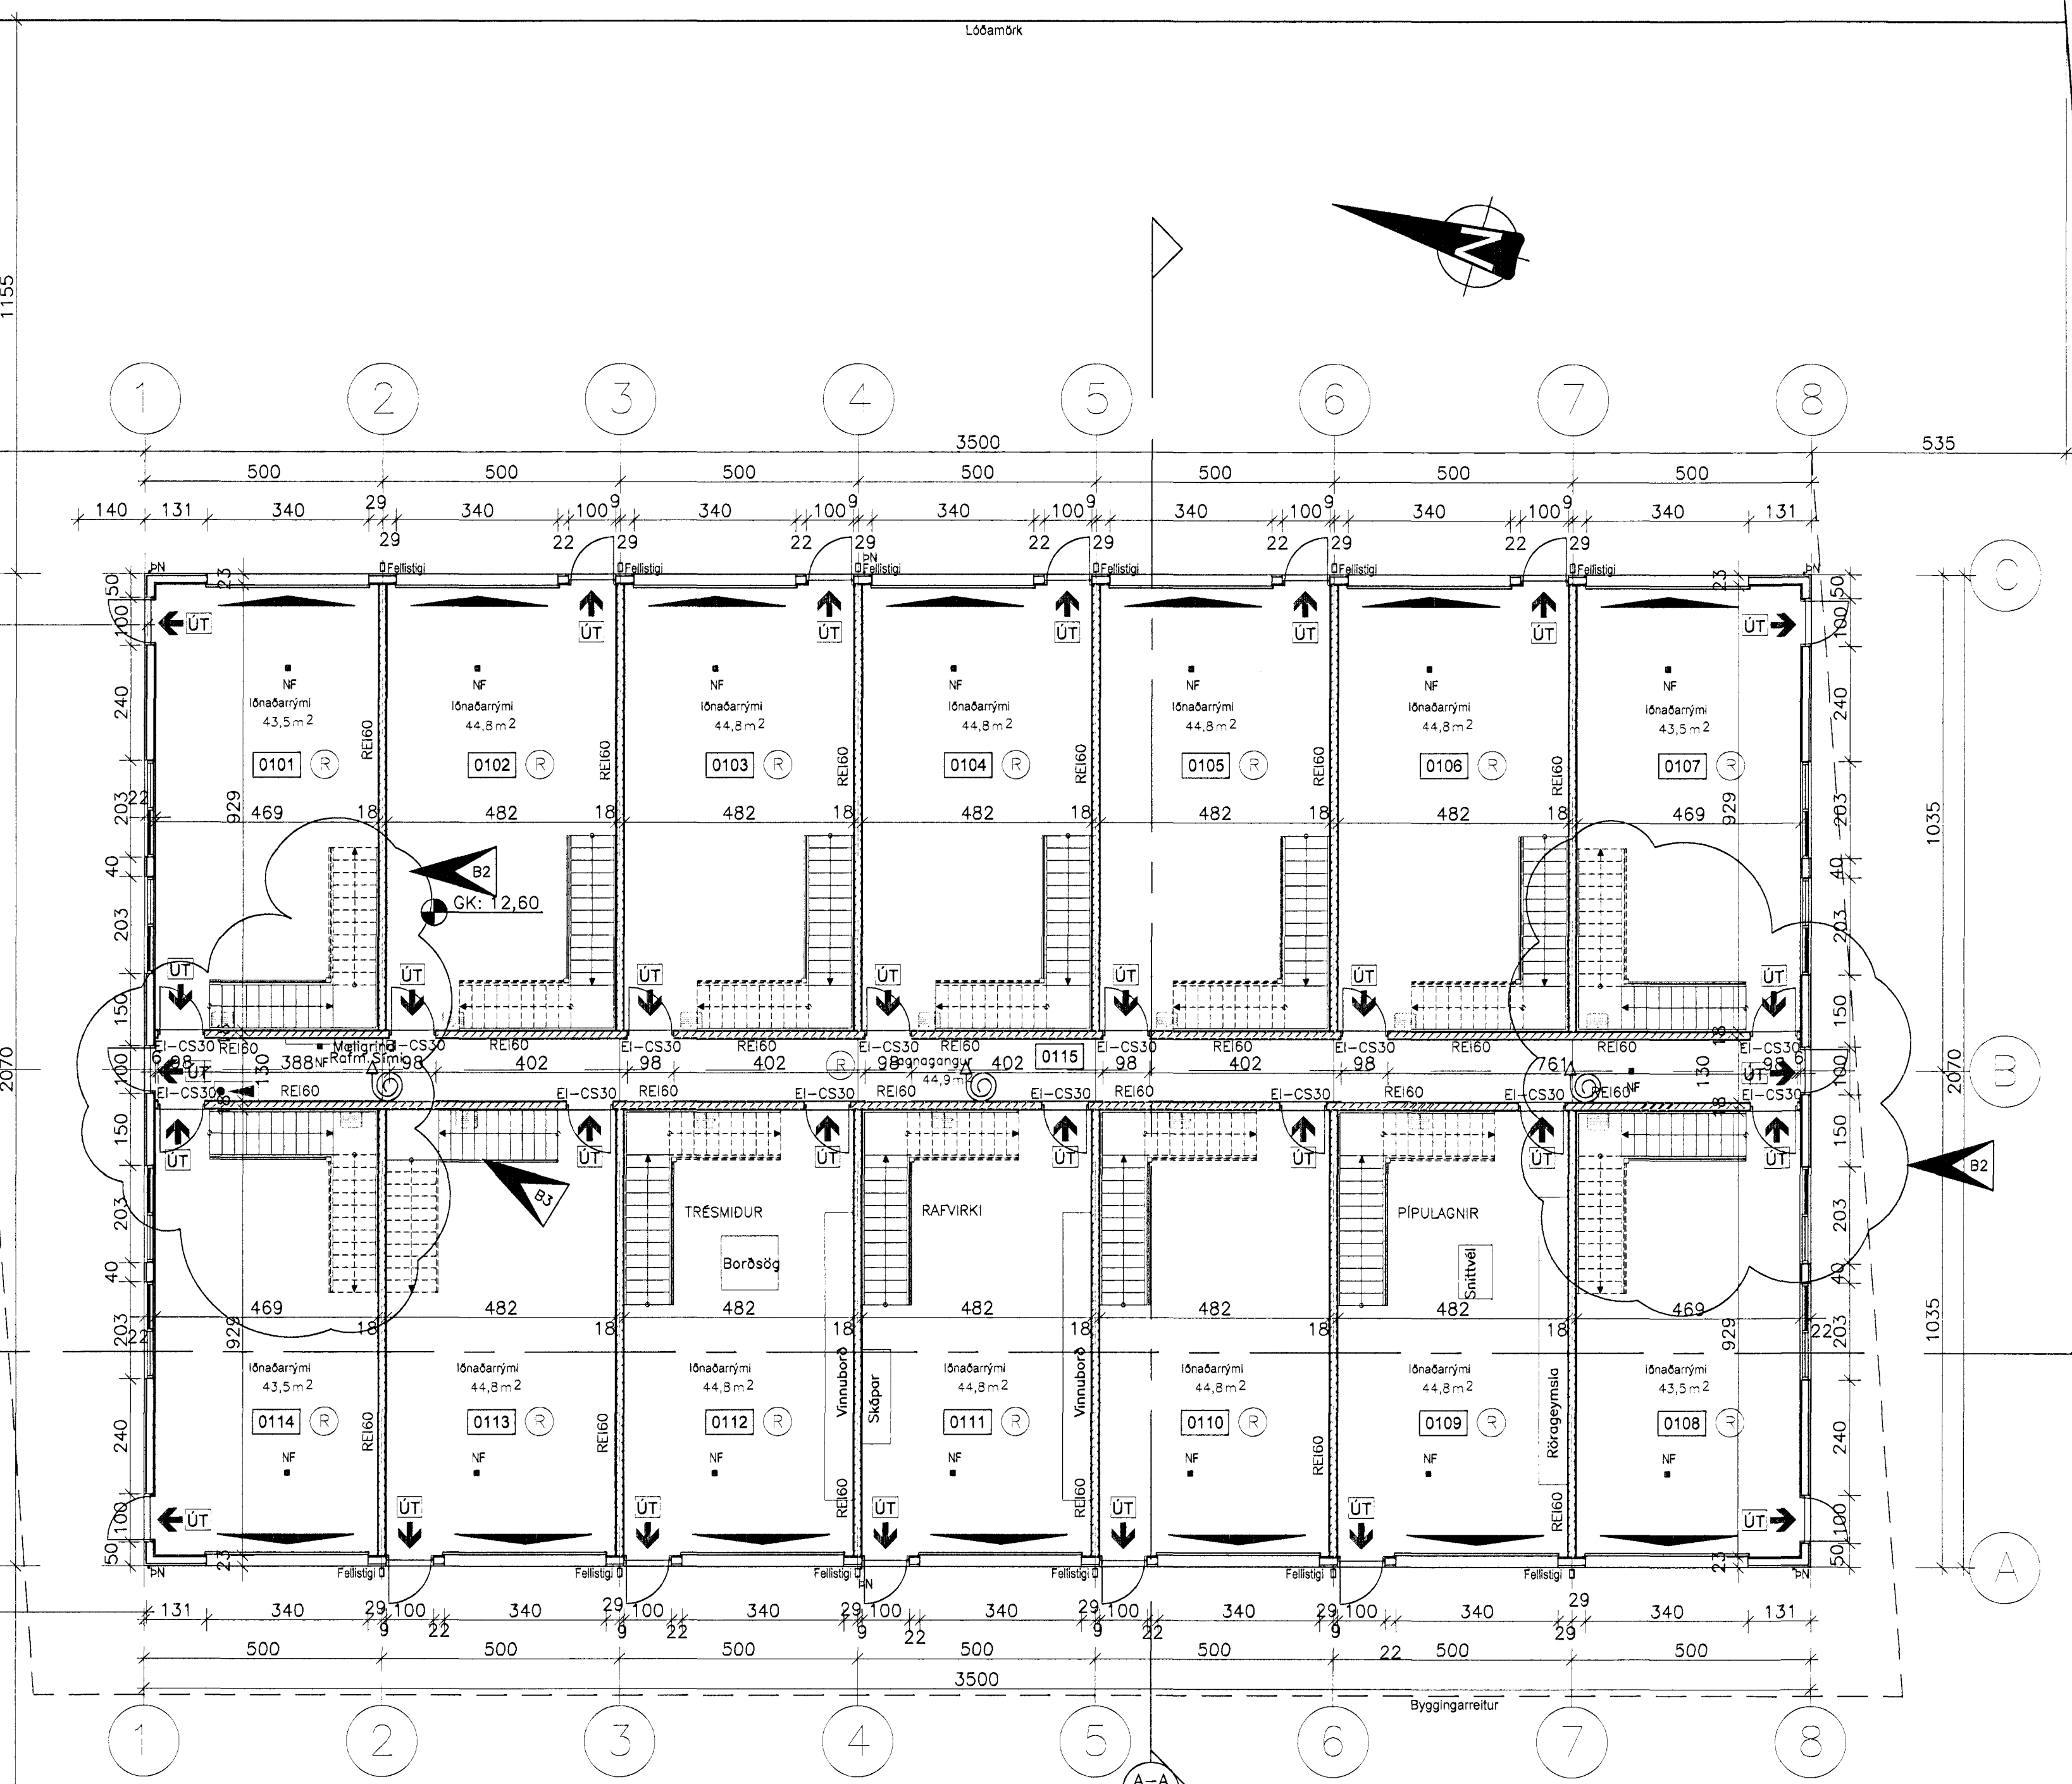


Úr Gildi


- TÁKN Á ELDVARNARÚPDRÖTT
-  REYKSKYNJARI
 -  ELDTÉFJANDI VEGGUR
 -  HURDIR: C = SJÁLFLOKANDI
S = REYKÞÉTT
 -  MERKTUR OG NEYDARLÝSTUR ÓTGANGUR
 -  BRUNASLANGA

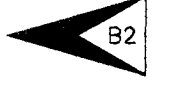

GRUNNMYND 1. HÆÐAR
1:100

Breyting 12.01.2012: 


Breytingar eru gerðar á útliti hússins á norður og suðurhlö, veggskifa og þak er fjarlæggt. Stígum í endarymum er breytt og snyrtingar á 2. hæð eru þar sem áður var geymsla. Nettoflötur breyttist.

Breyting 02.04.2012: 

Nýr þakluggi, 95 X 160 cm. Stiga breytt í rými 0113. 36,1° stigi, uppstig 182 mm, framstig 250 mm og innskot 50 mm.

BREYTT	Milligölf 22mm spón/13mm gips, brunas. DK
1) 25.02.08	Milligölf 22mm spón/13mm gips, brunas. DK
2) 12.01.12	Stiga og v.s. breytt. Útliti á gólfum DK
3) 02.04.12	Nýr þakluggi og stiga breytt DK

Steinhella 12
221, Hafnarfirði

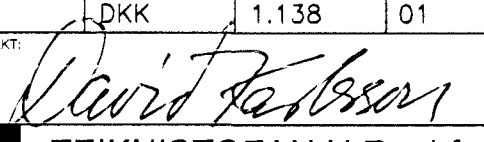HEITI TEIKNINGAR	GRUNNMYND 1. HÆÐAR	SKALI	1:100
HAFAÐ	TEIKNAD	VERNAÐ	BREYTINGAR
DKK	DKK	1.138	01
SAMPRÓF	DAVID KARLSSON	21.09.2007	TEIKN. NÚM.
		02	

TEIKNISTOFAN H.R. ehf
Húsbýggingar og ráðgjöf
David Karlsson
Byggingafræðingur BFI
Nefnd 2, 110 Reykjavík

SÍMI & FAX: 517 3640
GSM: 894 3029
E-MAIL: dk@sternet.is
KT: 231658-2339