

AFSTÖÐUMYND
1:500

Lóð.

Lóð Steinhellu 12 er 2.555,4 m². Lóðin afmarkast af nærliggjandi lóðum til norðurs, austurs og suðurs. Aðkoma lóðar er frá norðvestri. Aðkoma slökkviliðs er í norðvestri og maibikað bílaplan hringinn í kringum húsið.

Bílaplan.

Maibikaða bílaplan gerir ráð fyrir 39 stæðum. Gert er ráð fyrir að maibika allt planið.

Lóðamörk.

2,5 m breytt gróður og trjábelti verður á norður lóðamörkum. Við vestur lóðamörk og götu verður lávaxið trjábelti. Við frágang á aðliggjandi lóðum verður haft samráð við lóðarhafa.

Sorp.

Sorpskyli er við suðurlind. Þar er gert ráð fyrir að sorp sé flokkað í gáma. Sorp verður skermað af á 3 vegu.

Spilliféni.

Öll spilliféni eru sett í sérstök lílát og keyrð í spillifénaeidd Sorpu.

Stjórnsjóð brunavörðunarkerfis er við inngang á lagnagang.

Stærðir.

Brútorummál: 5.401,1 m³
Brútoftotur: 1.391,8 m²
Lóðarstærð: 2.555,4 m²
Nýtingarhlutfalli: 0,54

Byggingartýsing.

Starfsemi.

Á 1. hæð í húsinu verða 14 lóðarými og lagnagangur sem jafnframt er flöttaleið frá lóðarýmum. Á 2. hæð verða 14 skrifstofur. Hugmyndin er að þar geti verið smáíðnaður, einrykjar eins og td. smíðir, pípuþvottar, mýrarar og frv. Þar geta menn haft aðstöðu og geymslu fyrir vélar og tæki. Jafnframt verði með skrifstofu á 2. hæð fyrir sína starfsemi og tekið á móti fólki. Þessi rými gætu líka hentað fyrir litlar heildisölur. Það má ekki innrétta íbúðir eða svefnherbergi í húsinu.

Burðarvirki og einangrun.

Húsið er allt timburgrindarhús á steytum undirstöðum. Sökkjar eru einangraðir með 7,5 cm einangrun og fyllir með þjöppuðu frostfríu fyllingarefni. Botnplata er staðsteypt og einangruð með 7,5 cm einangrun. Milliþata er timburbitar klæddir með 22mm nótuðum spónaplötum að ofan og 1x13 mm gipsklæðningu að utan. Útveggir eru úr timri klæddir með liggjandi stálklæðningu að utan og klæðningu í flokki 2 að innan. Þak er tvíhalla 5° timburvirki, 20 cm steinull og klætt með þakdúk í flokki T og klæðningu í flokki 2 að innan. Milliveggir eru úr timburgrind og klæddir með klæðningu í flokki 2.

Lagnir.

Húsið verður hitað upp með hefðbundnu ofnakerfi. Neysluálgir verða úr ál-þexrórum. Verði starfsleyfisráð starfsemi samkvæmt lögum um matvæli nr. 93/1995 m.s.b. og/öðra lögum um hollustuætti og mengunarvarnir nr. 7/1998 m.s.b. í húsnæðinu ber rekstraraðila að afa starfsleyfis Heilbrigðisnefndar Hafnarfjarðar- og Kópavogssvæðis. Mengunarvarnaáæði á fráveitu verður komið fyrir í samræmi við ákvörðun heilbrigðisnefndar.

Litir og áferð utanhúss.

Útveggir eru klæddir með lárétrri silfurgrámi málmklæðningu. Ral 9022. Þakkantur er silfurlítad stál. Gler er K-gler og álguggar og hurðir eru grár Ral 7043.

Kólnunartölur.

Húsið skal uppfylla kröfur byggingareglugerðar um kólnunartölur fyrir hús sem er með innhitastig 18 gráður C og meira, U-gildi:

Þak: 0,2 (W/m²K)
Útveggur: 0,3 (W/m²K)
Gluggar: 2,0 (W/m²K)
Hurðir: 3,0 (W/m²K)
Gólf: 0,3 (W/m²K)

Brunavarnir.

Brunavarnaáussnir og brunavarnatexti er unnin af VSI, Öryggishönnun og ráðgjöf.

Brunasamtæður.

Húsið er ein brunasamtæða, alls u.þ.b. 1391 m² en skiptist upp í fjórmörg brunahólf. Þetta er talið ástættanlegt þar sem húsið er allt útbíð með sjálfvirku brunavörðunarkerfi auk þess sem húsið skiptist í fjórmörg brunahólf og miðjugangur myndar brunastúku á milli brunahóla.

Brunahólf.

Hvert lóðarými er sér brunahólf, u.þ.b. 45 m². Skrifstofa á efri hæð myndar hvert um sig sér brunahólf, u.þ.b. 34 m². Miðjugangur eftir endilöngu húsinu er sér brunahólf, u.þ.b. 45 m². Miðjugangur myndar brunastúku á milli brunahóla.

Burðarvirki.

Aðalburðarvirki hússins er a.m.k. R60. Hæðaskil verða a.m.k. REI60.

Klæðningar.

Klæðningar utanhúss verða í flokki 1, innanhúss í flokki 2 og gólfefni í flokki G.

Flöttaleiðir.

Frá lóðarýmum eru tvær óháðar flöttaleiðir, önnur beint út og hin inn í miðjugang og út. Frá miðjugangi eru tvær óháðar flöttaleiðir beint út. Frá skrifstofum á efri hæð er önnur flöttaleiðin um björgunarpop.

Brunavörðunarkerfi.

Vörðunarkerfi brunavörðunarkerfi verður í öllu húsinu skv. reglum Brunamálastofnunar og ISTEN54. Kerfið verður tengt vörðunarkerfi vaktstöð. Stjórnsjóð brunavörðunarkerfis ásamt yfirlit mynd er við inngang í miðjugang.

Rayklosun.

Raykræsing hússins er um glugga og hurðir.

Slöngukefli og slökkvitæki.

Slöngukefli verða sett upp í miðjugangi (3 stk.) staðsett þannig að hvergi í húsinu sé lengra en 25m að næsta kefli. Slökkvitæki verða sett upp í hverju lóðarými á neðri hæð. Í hverju skrifstofurými á efri hæð og í miðjugangi í stítt hvorn endann. Viðeigandi merkingar skulu vera við slökkvitæki.

Út- og neyðarýsing.

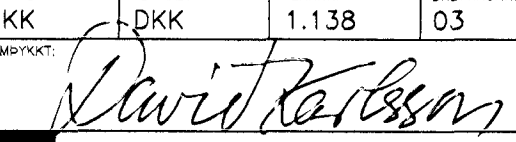
Útljós verða sett upp við útganga frá lóðarýmum og útganga í miðjugangi. Neyðarýsing skal sett upp í miðjugangi, a.m.k. 1 lux.

Breyting 12.01.2012:

Breytingar eru gerðar á útliti hússins á norður og suðurhlöð, veggskifa og þak er fjárlagt. Stigum í endarymum er breytt og snrynting á 2. hæð eru þar sem áður var geymsla. Nettoftotur breyttist.

Breyting 02.04.2012:

Nýr þakgluggi, 95 X 160 cm. Stiga breytt í rými 0113. 36,1° stigi, uppstig 182 mm, framstig 250 mm og innskot 50 mm.

BREYTT				
1)	25.02.08	Milligöf 22mm spón/13mm gips,brunos.	DK	
2)	12.01.12	Stiga og v.s. breytt. Útliti á göflum	DK	
3)	02.04.12	Nýr þakgluggi og stiga breytt	DK	
Steinhella 12 221, Hafnarfirði				
HEIT TEIKNINGAR				KVARDI:
AFSTÖÐUMYND				1:500
FRÁMÍÐ	TEKNI	KEKKUR	PRETTIÐUR	DAÐS
DKK	DKK	1.138	03	21.09.2007
SAMÞYKKT				TEKNI. NR.
 TEIKNISTOFAN H.R. ehf Húsbýggingar og ráðgjöf Davíð Karlsson Byggingafræðingur BPI Neðurstíga 2, 110 Reykjavík				01
Sími & Fax: 517 3640 GSM: 694 3029 E-MAIL: dk@innernet.is Netfón: 2 110 Reykjavík				