


Samþykkt bann  
23 MAY 2012  
Byggingafrútrúnn (Hafnarfirði)  
F.h. Sigurður Steinar Jónsson

Úr Gildi

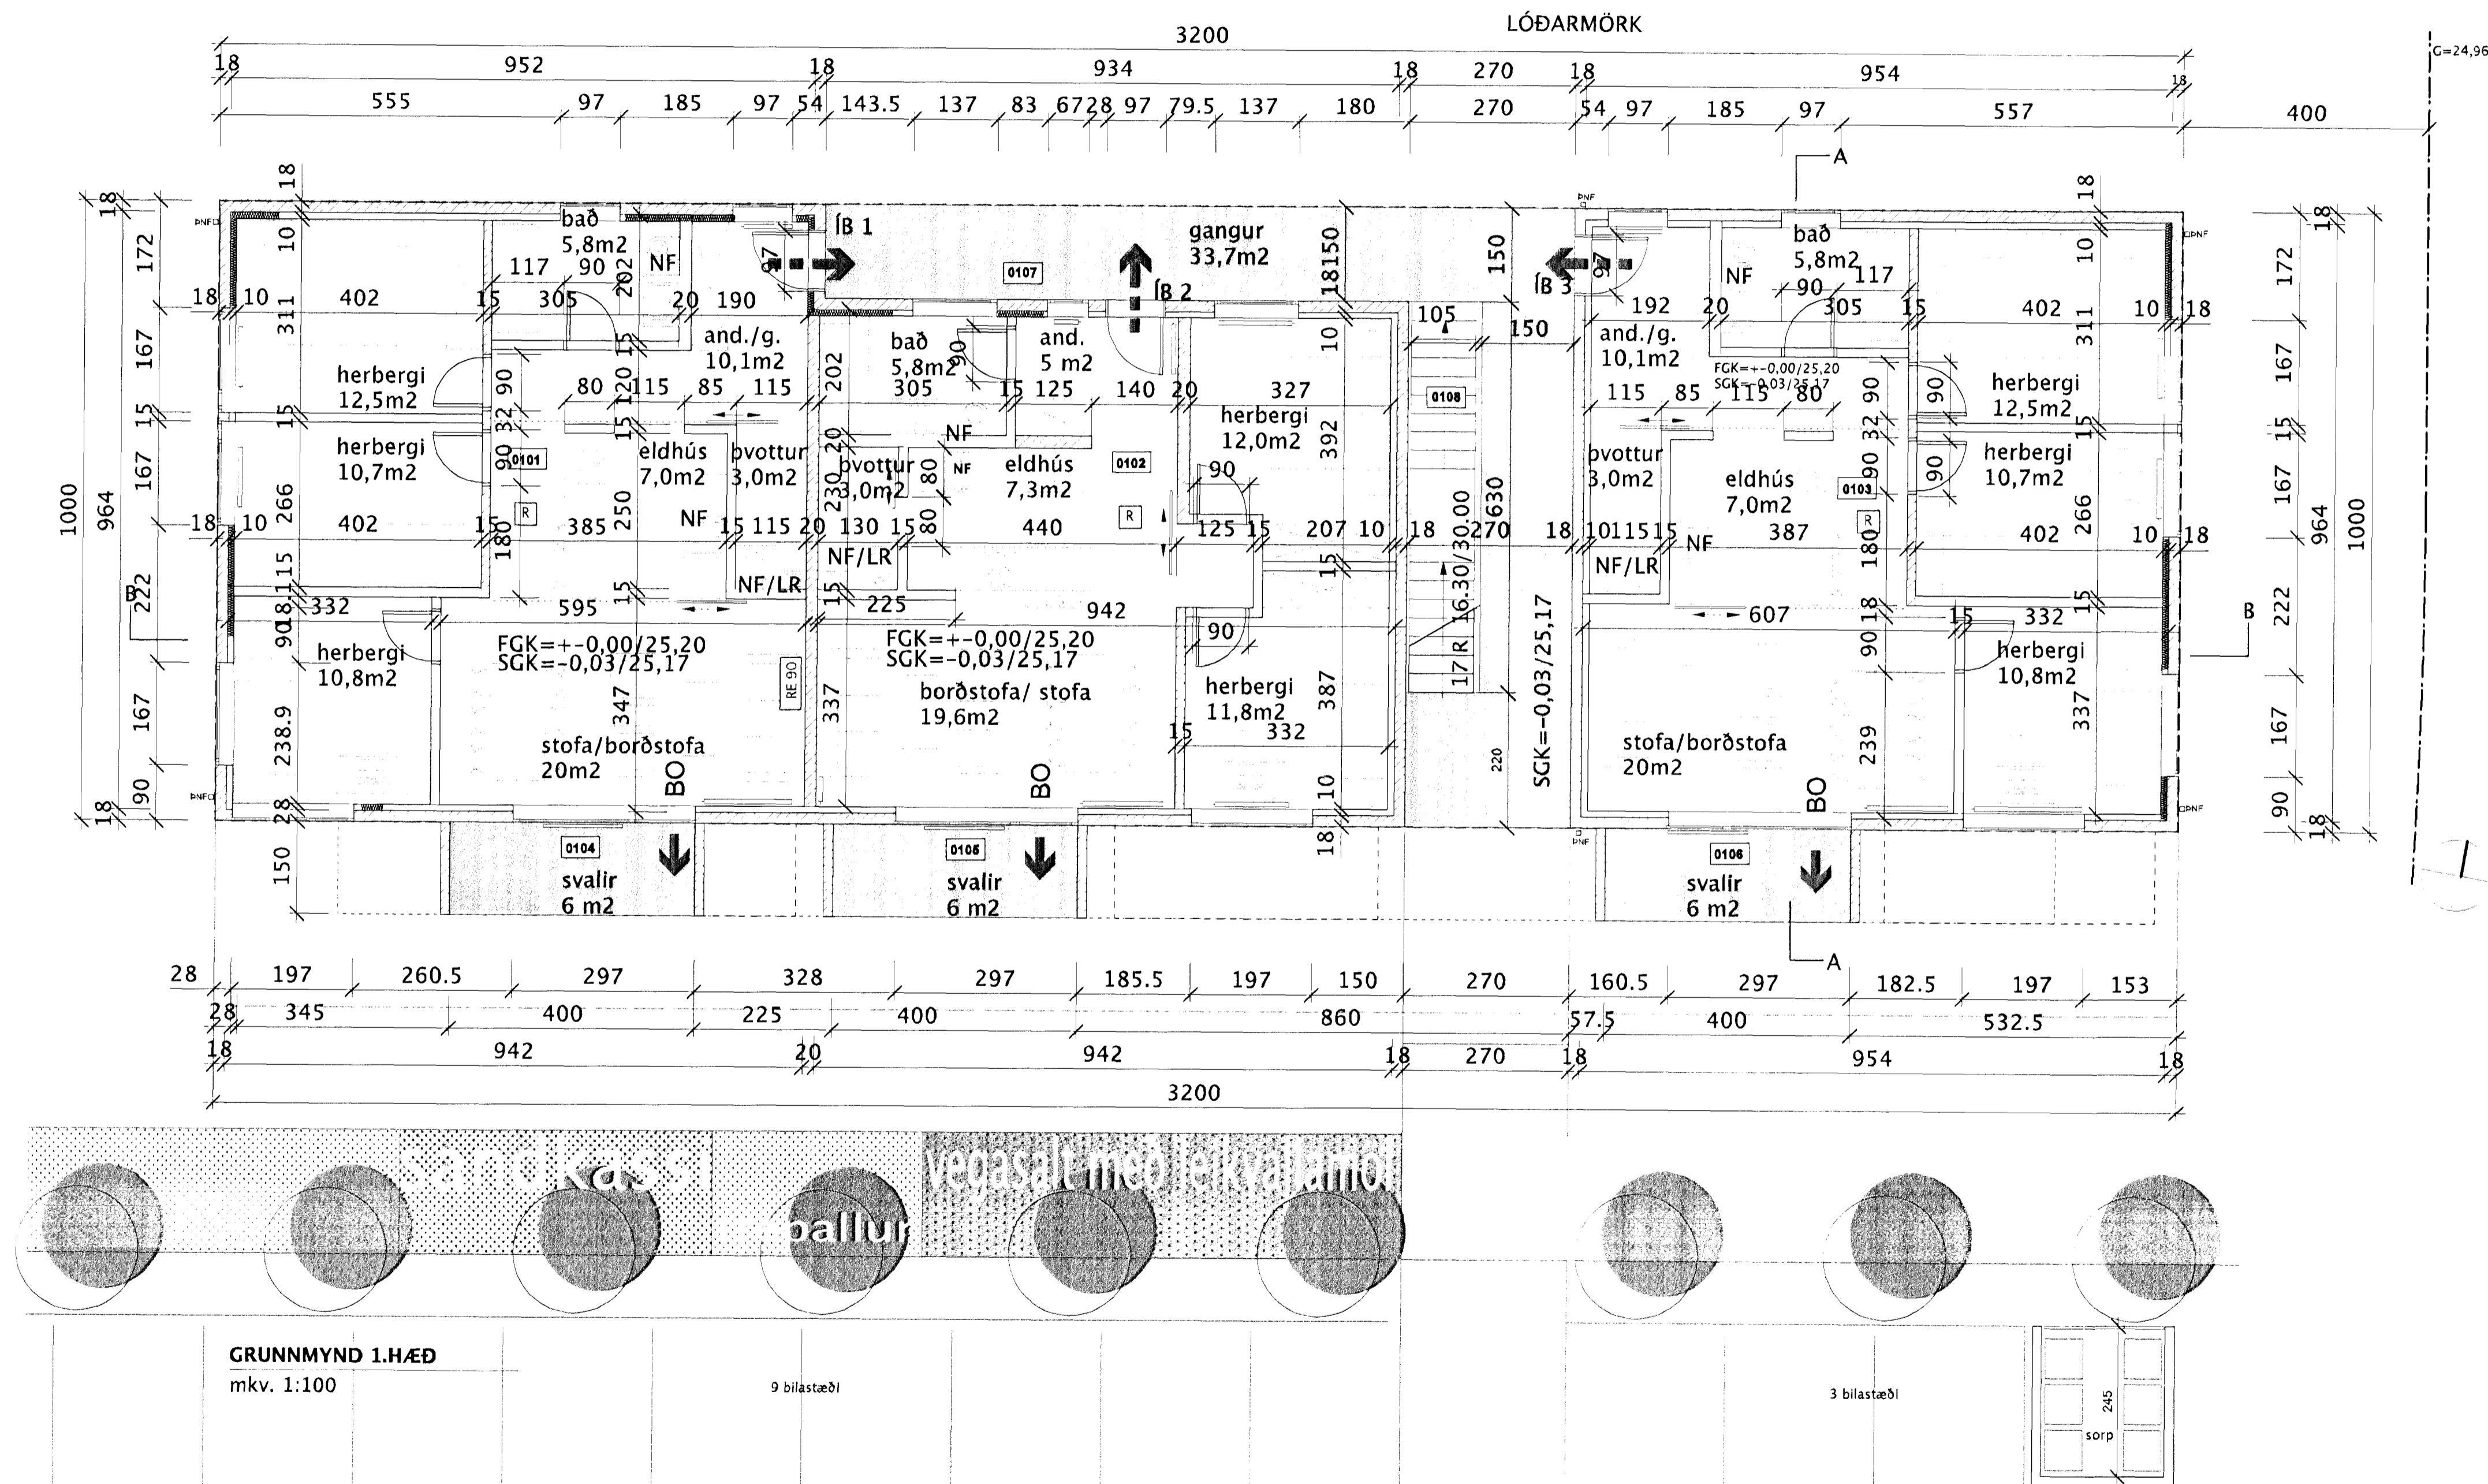

15.5.2012: Merkingar á rýmum.  
26.4.2012: svalir breyttar.  
Bætt við herbergi

Dags.:

Breyting:

### Aðaltekning

Landnúmer: 204259  
Staðgreinir: 18700440

Nýbygging  
Drekavellir 44  
Hafnarfirði

Breyting:  
Teikninganúmer: A.01.03

GRUNNMYND 1.HÆÐ  
Úgáfudagur: 13.07.2007  
Mælikvarði: 1:100  
Verknúmer: 632  
Teiknað: eó,sh  
Yfirferð: eó

Undirskrift aðalhönnuðar