


Samþykkt þann
23 MAY 2012
Byggingafulfráun (Hafnarfirði)
F.h. Sigurður Steinar Jónsson

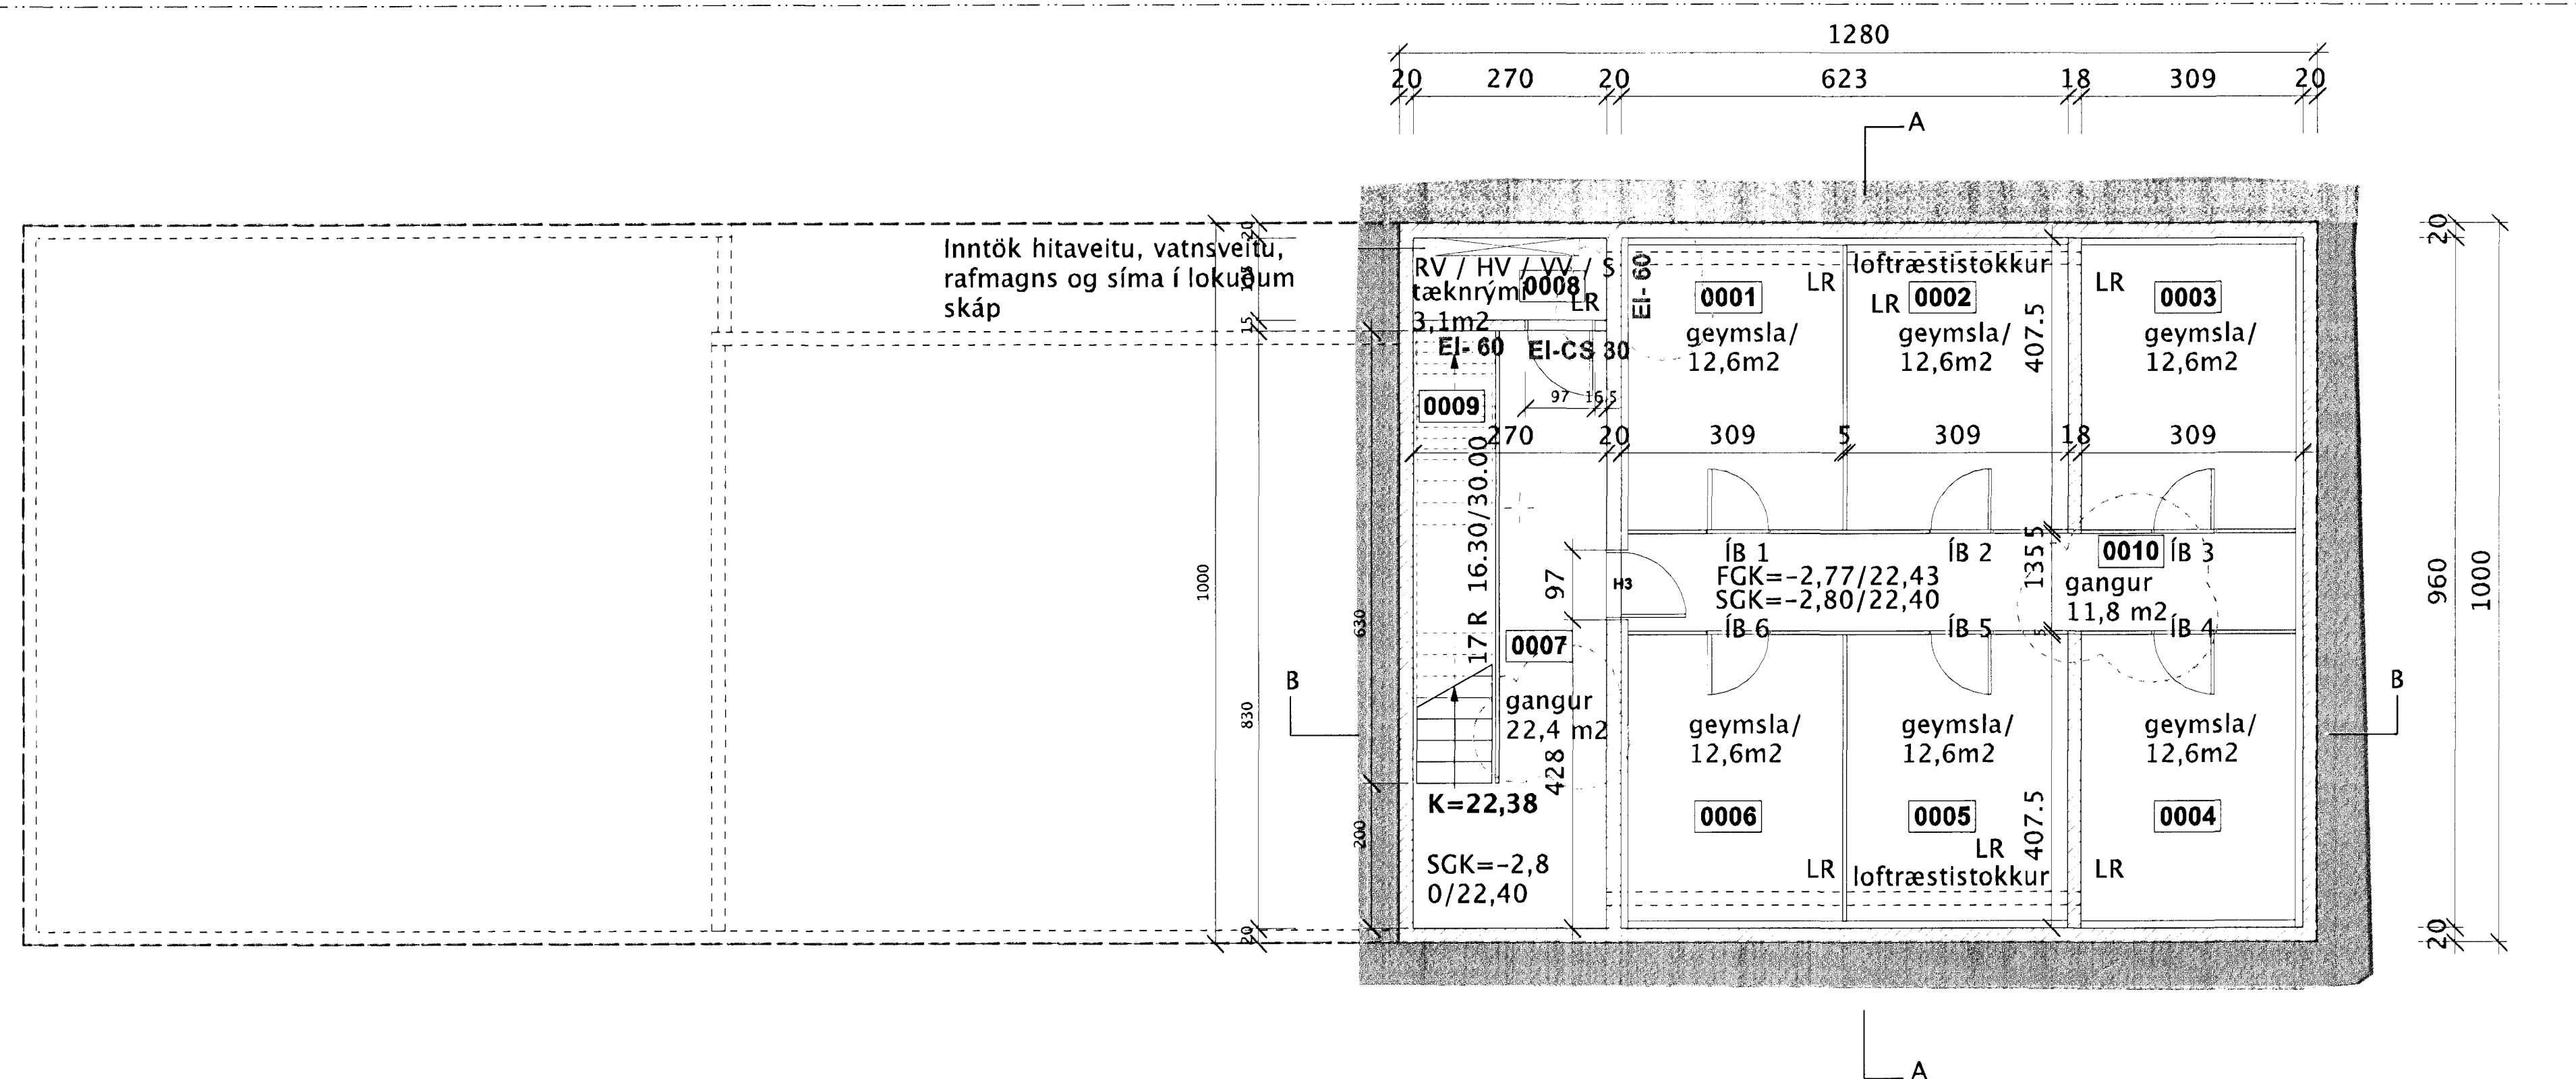

15.5.2012: LR í tæknirými.
EI-60 merking. m2 f. 1120 og
0007

26.4.2012: Loftræsting færð.
Einangrun bætt við

Dags.:

Breyting:

Aðalteikning

Landnúmer: 204259
Staðgreinir: 18700440

Nýbygging

Drekavellir 44

Hafnarfirði

Breyting:

Teikninganúmer: A.01.02

GRUNNMYND KJALLARI

Úgáfudagur: 13.07.2007

Mælikvarði: 1:100

Verknúmer: 632

Teiknað: eó,sh

Yfirferð: eó

Undirskrift aðalhönnuðar

GRUNNMYND KJALLARI
mkv. 1:100

SKÝRINGAR:

LR: Loftræst rými
GN: Gólfniðurfall
PN: Þakniðurfall
RV: Inntak rafveitu
HV: Inntak hitaveitu
VV: Inntak vatnsveitu
S: Inntak síma

BRUNATÁKN:

BO → Björgunarop
---→ Rýmingarleið við útgang
REI 60 Veggir með merktri brunamótstöðu
R Reykskynjari
ATH. Steypuvirki/burðarvirki
verða hönnuð með a.m.k.
R60 brunamótstöðu.

Arkíteo: Bolholt 8 - 105 Reykjavík - IS
s. 534 3699 - gsm. 696 3699
nf. arkiteo@arkiteo.is - vf. www.arkiteo.is
Einar Ólafsson, kt. 010562-3419