


Sæðhykk bann

23 MAY 2012

Byggingafulltrúinn / Hofnarfirði
F.h. Sigurður Steinar Jónsson

Úr Gildi

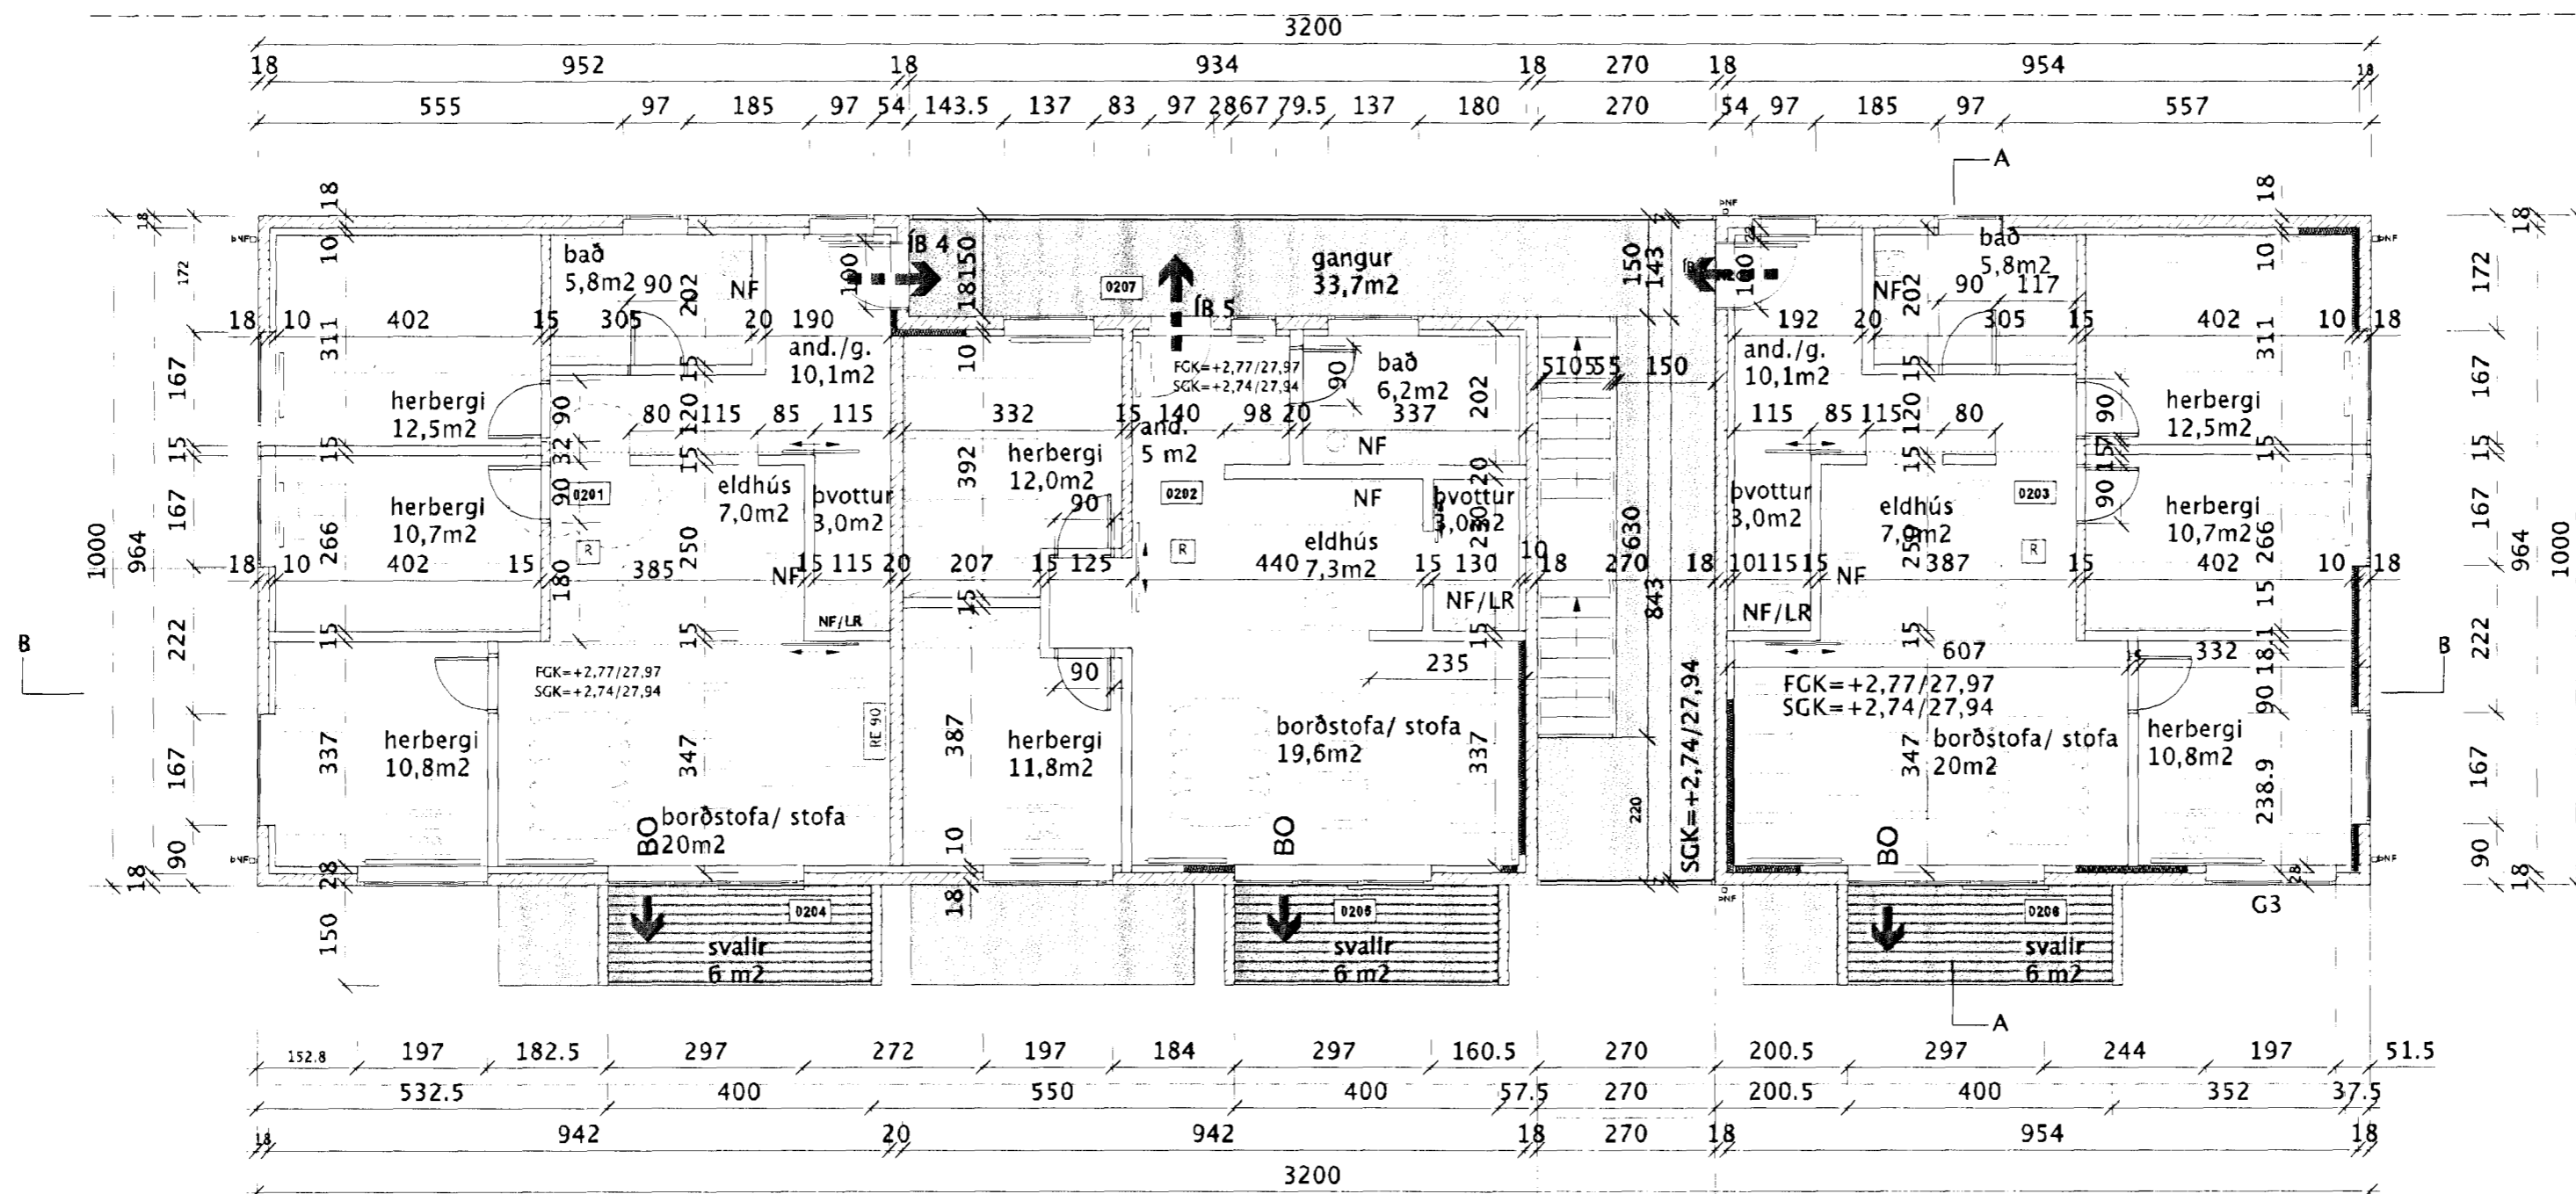

21.5.2012: Merkingar á rýmum.
15.5.2012: Merkingar á rýmum.
26.4.2012: svalir breyttar.
Bætt við herbergi

Dags:

Breyting:

Aðalteikning

Landnúmer: 204259
Staðgreinir: 18700440

Nýbygging

Drekavellir 44

Hafnarfirði

Breyting:

Teikninganúmer: A.01.04

GRUNNMYND 2.HÆÐ

Úgáfudagur: 13.07.2007

Mælikvarði: 1:100

Verknúmer: 632

Teiknað: eó,sh

Yfirferð: eó

Undirskrift aðalhönnuðar

Arkiteo: Bolholt 8 - 105 Reykjavík - IS
s. 534 3699 - gsm. 696 3699
nf. arkiteo@arkiteo.is - vf. www.arkiteo.is
Einar Ólafsson, kt. 010562-3419

GRUNNMYND 2.HÆÐ
mkv. 1:100