


Samþykkt þann
 10 JUNI 2008
 Byggingartilvitnun í Hafnarfirði
 F.h. Hrölfur S. Gunnlaugsson

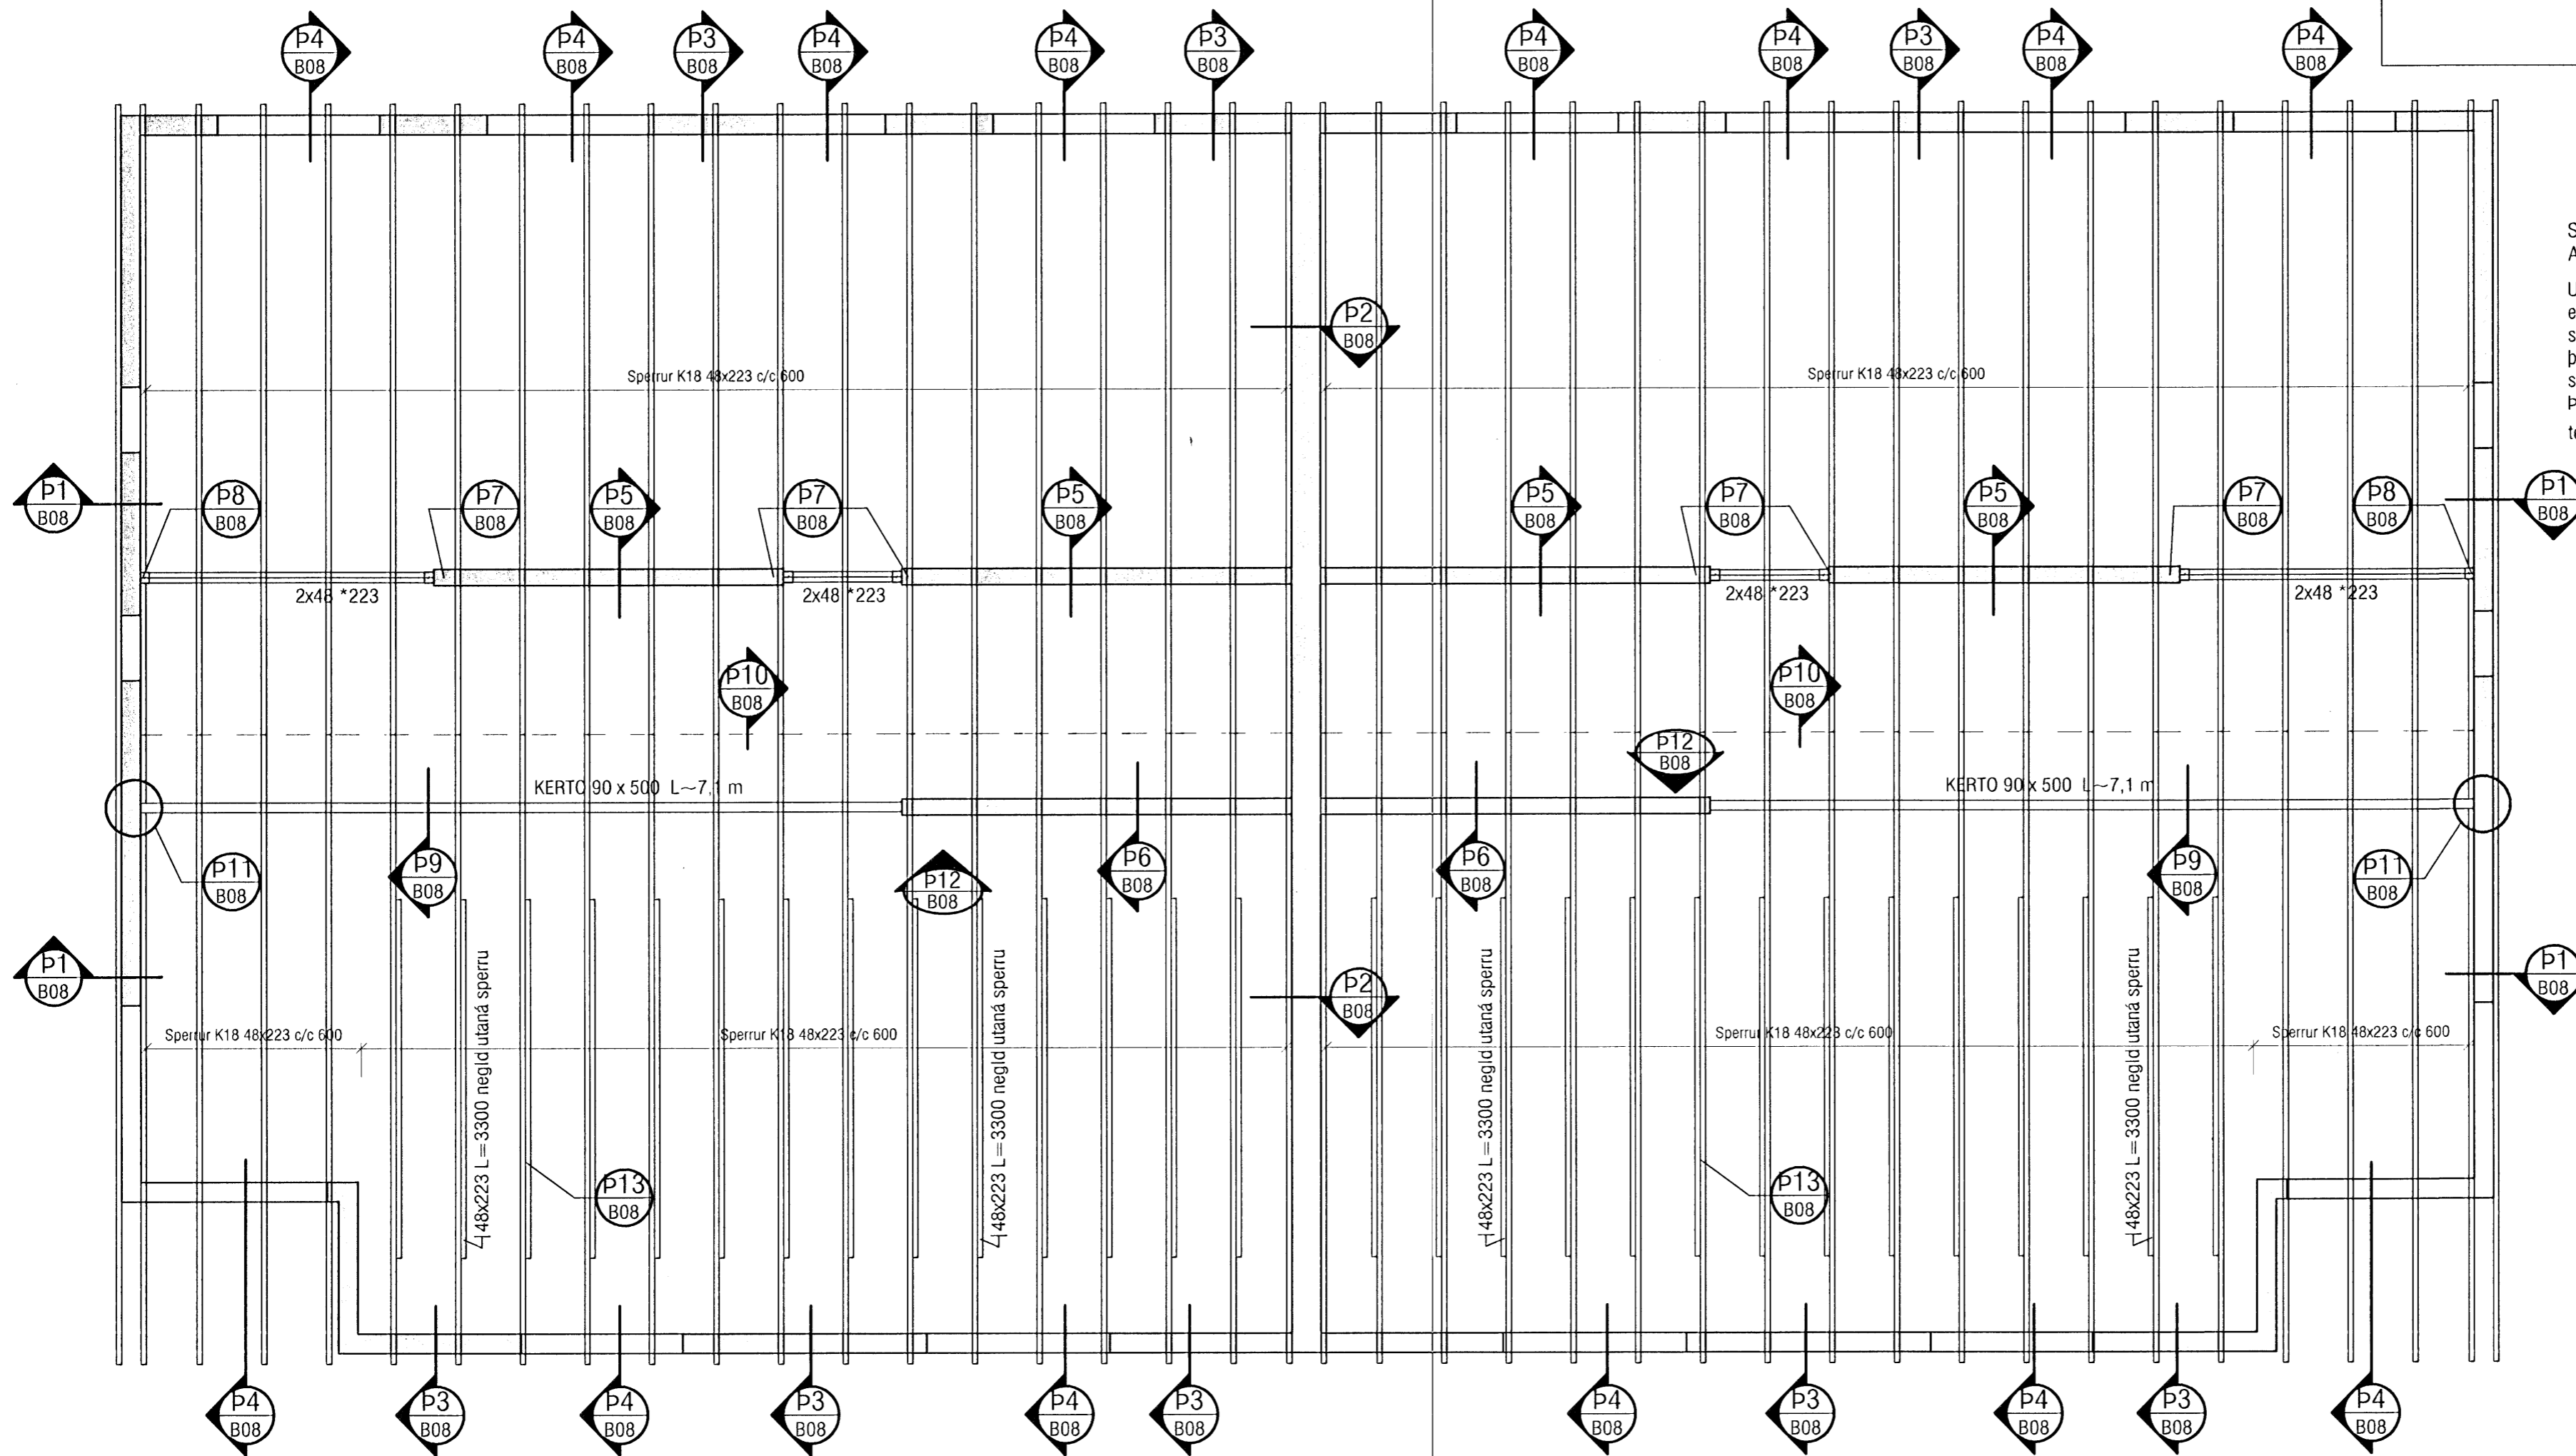

SKÝRINGAR:
 Allar sperrur eru K18
 Um nákvæma stærð og staðsetningu einstakra byggingahluta, sjá nánar á sérteikningum aðalhönnuðar. Allstaðar þar sem timbur og steypa koma saman skal setja tjörupappa á milli. Þökin eru klædd skv. lýsingu á teikningu B-01.

Breyting 1: Stálbitar teknir út og kerto biti settur í staðin. Sperru uppröðun breytt.
 Breyting 2: Uppröðun sperra breytt. Sperrur tvöfaldaðar að hluta (sjá deili P13)

VEKTOR -hönnun og ráðgjöf- Akralind 6, 201 Kópavogi.		Sigurður Hafsteinsson byggingatæknifræðingur Kl. 030859-7749 Sími: 554-6650 fax: 554-6669.	GLITVELLIR 2, HAFNARFIRÐI
Teikn. nr. _____ Samþykkt _____	Tilvísun á teikningu _____	BR.1 03.04.08 BR.2 19.05.08 Br. _____ Dags. _____	ÞAKVIRKI GRUNNMYND
Hannað PJ		Teiknað PJ	
Dagsetning 09.07.07	Verk nr. A-07-05-22	Mælikvarði 1:50	Teikn. nr. B-07