


**Skýringar:**

- Allar lagnir séu í samræmi við gildandi reglugerðir og IST 67.
- Lagnaefni: 16 mm PE-X með súrefniskápu eða sambærilegt, c100 steypit í plötu (dýpt á pípur 45mm, sjá skýringamynd).
- Mesti vatnshiti að slaufum er 45°C. Mesti bakrásarhiti er ~ 35°C við -15°C útihita.
- Hítastýring er frá hitanema í hverju herbergi sem stýrir mótorkoka í deiligrind fyrir viðkomandi herbergi. Hitanemi í herbergjum er staðsettur í ca. 1,5m hæð og a.m.k. 0,5m frá næsta vegg.
- Þrýstiprófa skal gólfhita áður en steypit er með 6 bar í 24 tíma án þess að þrýstingur falli.
- Hafa skal 6 bar þrýsting á lögnum á meðan að steypit er.
- Fjarlægð frá sókkli að gólfögnum er 100mm nema annað komi fram á teikningum.
- Öll mál í mm nema annað komi fram á teikningum.

Gólfhitalögn framrennsli: \_\_\_\_\_  
 Gólfhitalögn bakrennsli: \_\_\_\_\_

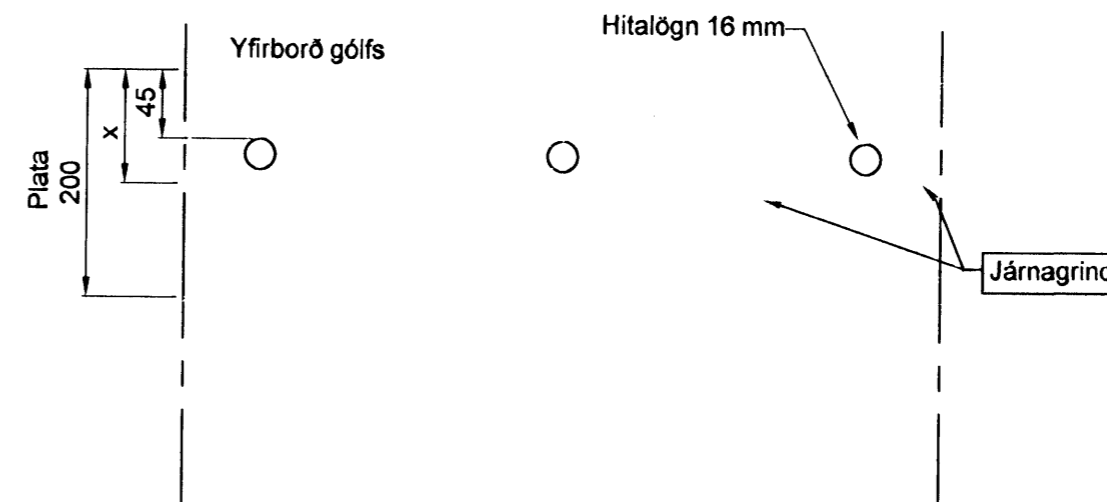

Skýringamynd af hitalögnum í bílskúr  
 mkv. 1:5

A Gólfhita breytt (Slaufa 3)		04.02.08.	BL
Br:	Hverju breytt:	Dags.	Kvittun:
Hlíðarás 15 220 Hafnarfjörður		Teikn nr: 563	
Lagnir Gólfhitalagnir - 2. hæð		Frumstærð: A2	
Dags: 11.12.2007	Mkv: 1:50	Hann: GPS	
Samp: <i>[Signature]</i>	020162-3099	V.nr05 057	Teikn: BH

**VGS**  
 VERKFRÆÐISTOFA  
 GUÐJÓNS P. SIGFÚSSONAR EHF.  
 AUSTURVEGI 42, 2. HÆÐ,  
 800 SELFOSS  
 S: 482 2805, F: 482 3818  
 NETFANG: VGS@VGS.IS