


- Skýringar:**
- Allar lagnir séu í samræmi við gildandi reglugerðir og IST 67.
 - Lagnæfni: 16 mm PE-X með súrefniskápu eða sambærilegt, c100 steypit í plötu (dýpt á pípur 45mm, sjá skýringamynd).
 - Mesti vatnshiti að slaufum er 45°C. Mesti bakrásarhiti er ~ 35°C við -15°C úthita.
 - Hitastýring er frá hitanema í hverju herbergi sem stýrir mótorkoka í deiligriðind fyrir viðkomandi herbergi. Hitanemi í herbergjum er staðsettur í ca. 1,5m hæð og a.m.k. 0,5m frá næsta vegg.
 - Brýstiprófa skal gólfagnir áður en steypit er með 6 bar í 24 tíma án þess að brýstingur falli.
 - Hafa skal 6 bar brýsting á lögnum á meðan að steypit er.
 - Fjarlægð frá sókkli að gólfögnum er 100mm nema annað komi fram á teikningum.
 - Öll mál í mm nema annað komi fram á teikningum.
- Gólfhitalögn framrennsli: _____
 Gólfhitalögn bakrennsli: _____

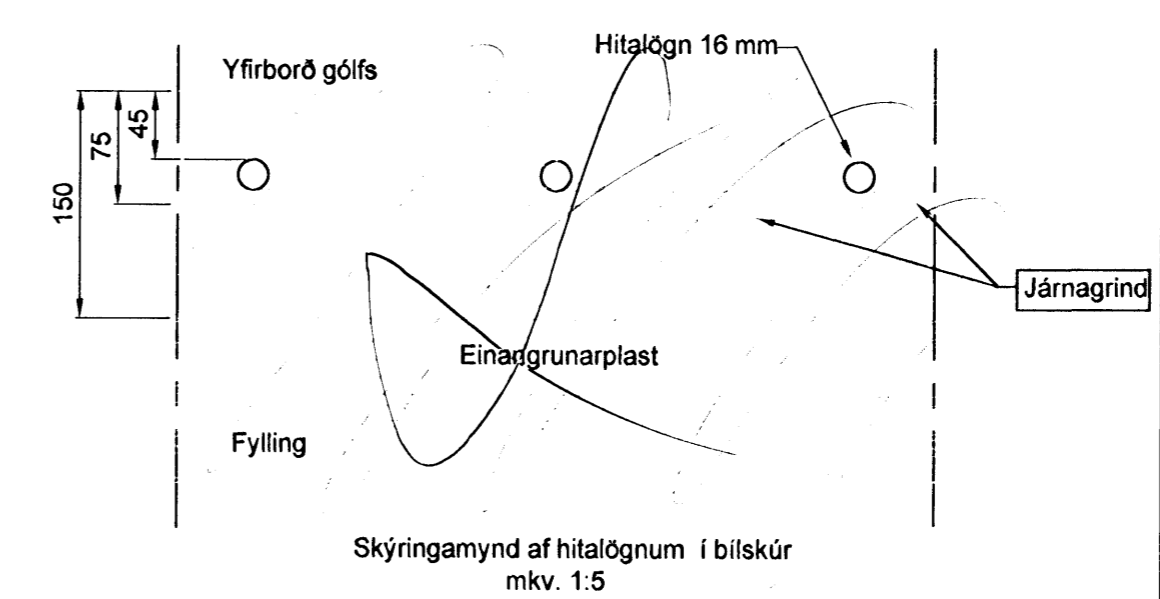

A	Gólfhita breytt (Slaufa 3)	04.02.08. BL
Br:	Hverju breytt:	Dags. Kvittun:
Hlíðarás 15		Teikn nr:
220 Hafnarfjörður		563
Lagnir		Frumstærð:
Gólfhitalagnir - 2. hæð		A2
Dags:	11.12.2007	Mkv: 1:50
Hann:	GPS	
Samb:	020182-3099	V.nr05 057
Teikn:	PH	
VGS VERKFRÆÐISTOFA GUÐJÓNS P. SIGFÚSSONAR EHF. AUSTURVEGI 42, 2. HÆÐ, 800 SELFOSS S: 482 2805, F: 482 3818 NETFANG: VGS@VGS.IS		

Skýringamynd af hitalögnum í biðskúr
mkv. 1:5