


217 0005

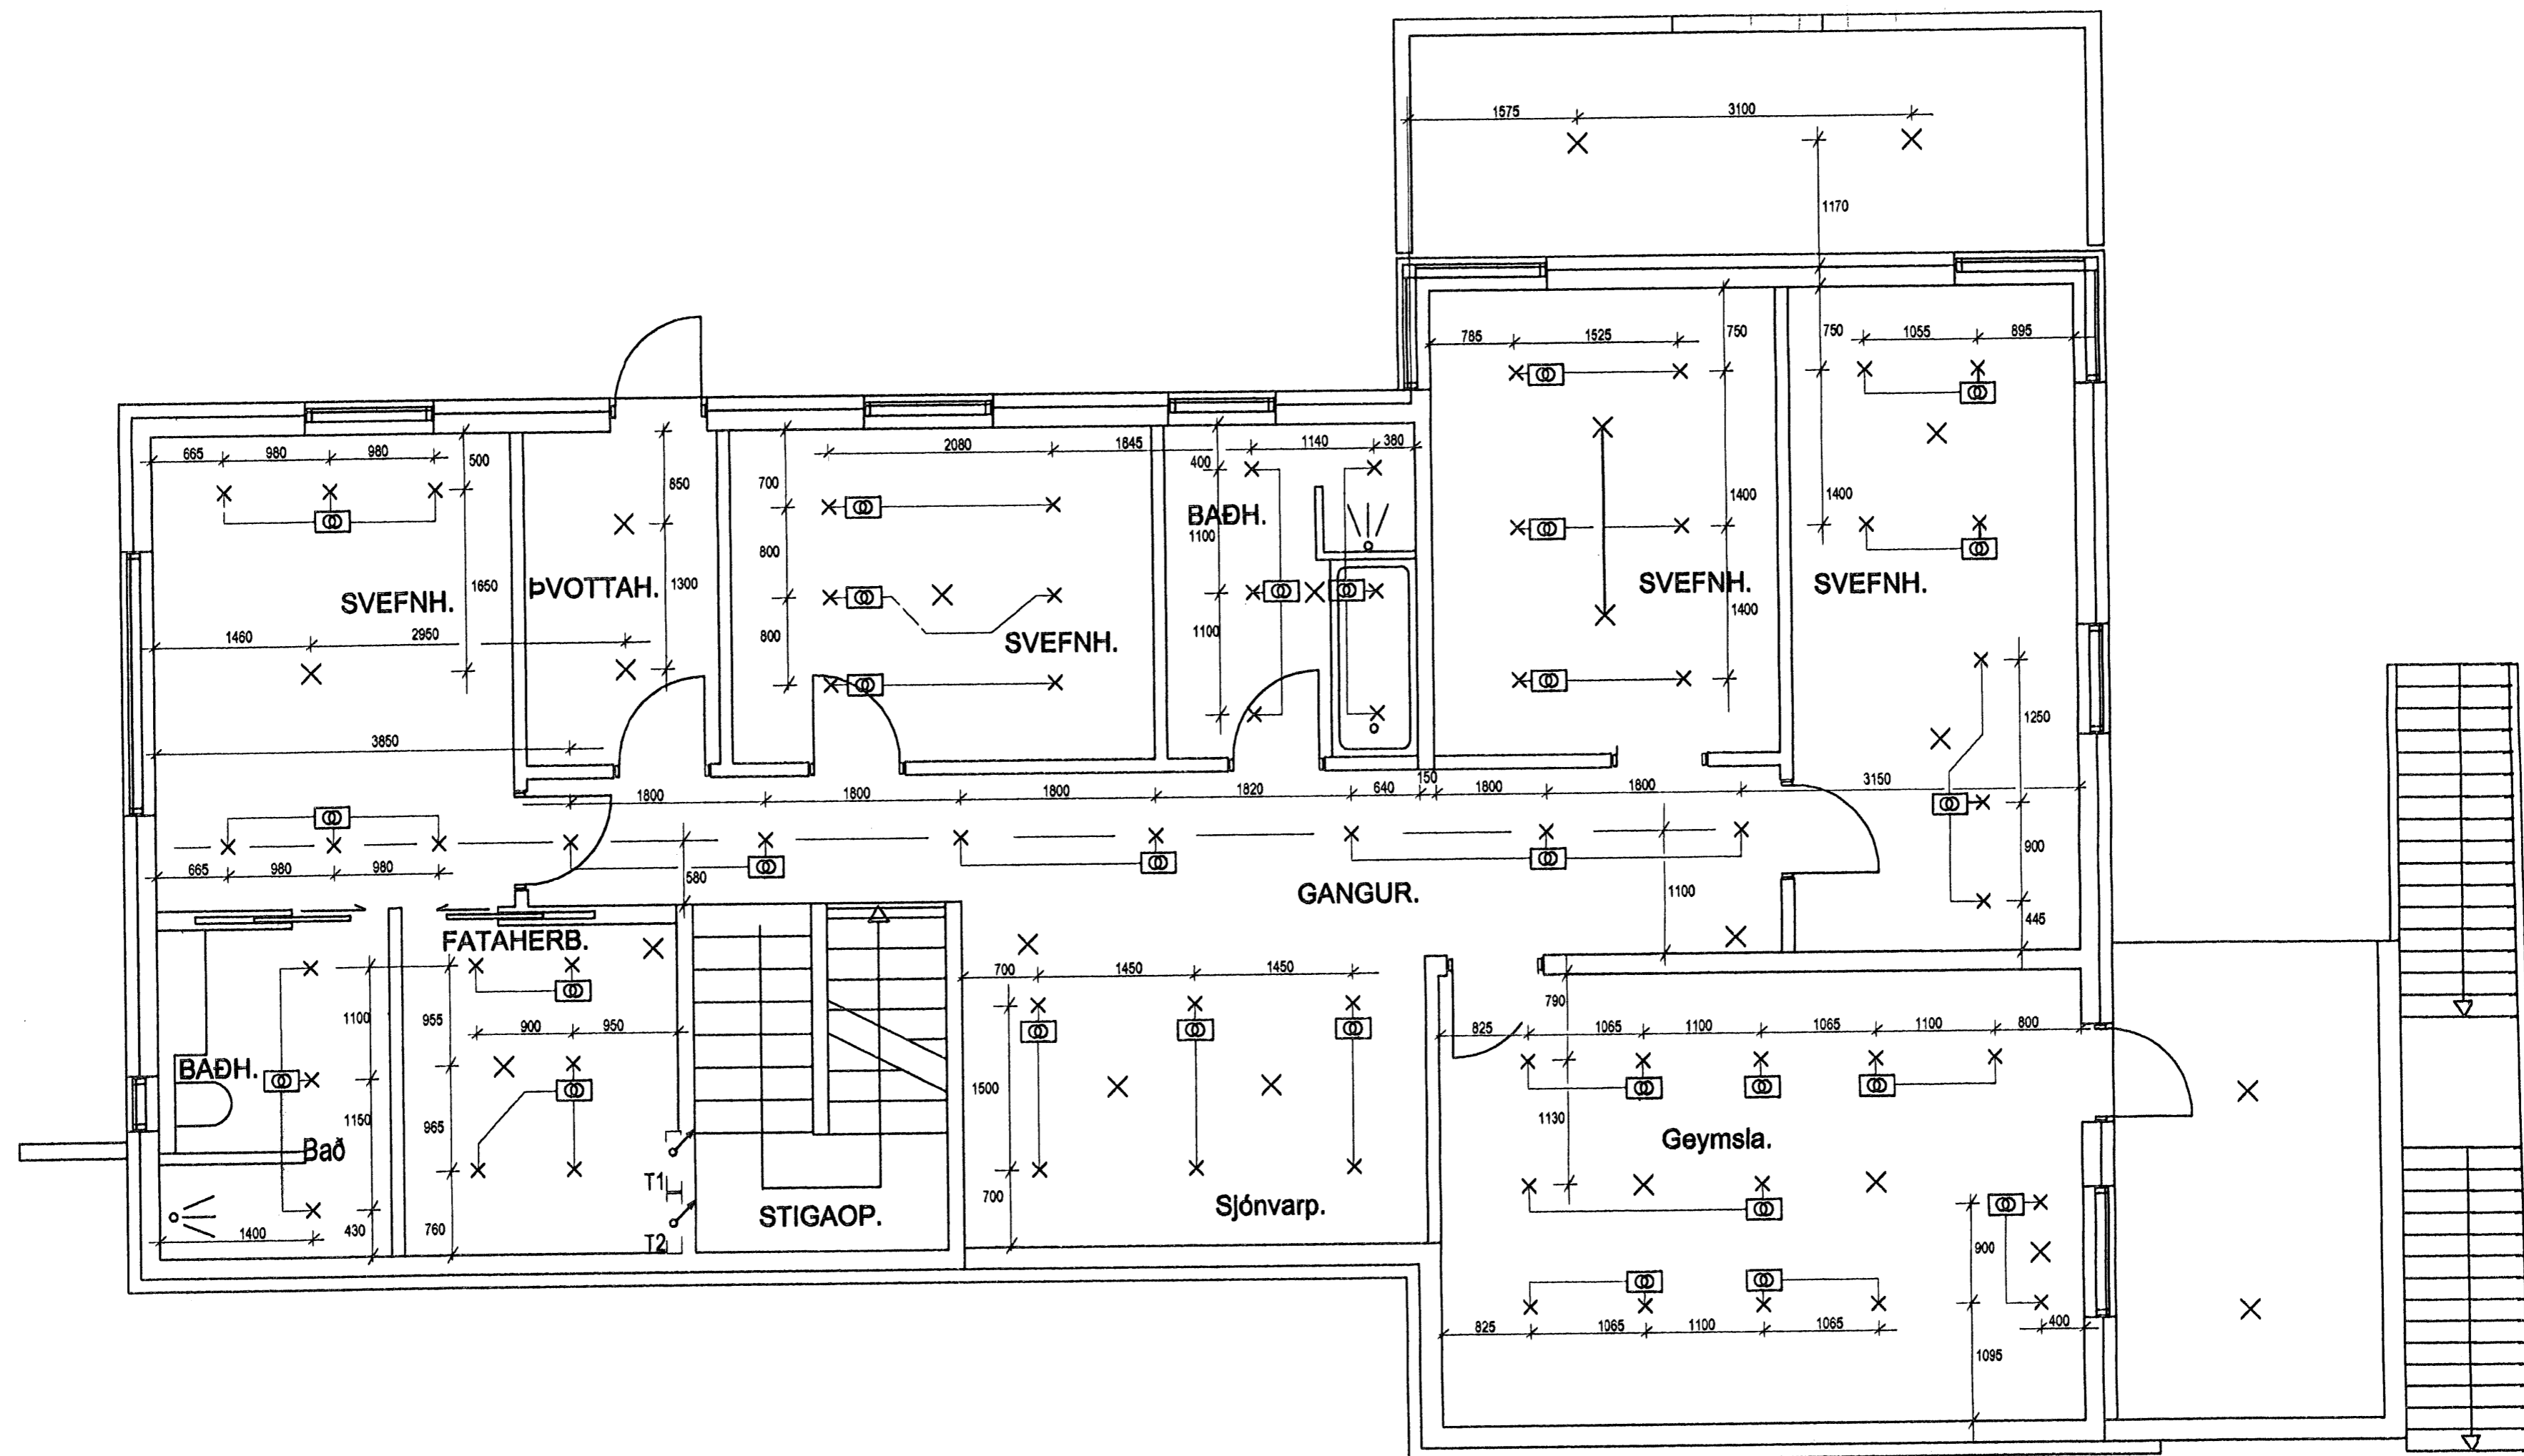

Skýringar  
 Breytt Feb. 2008 - stækkun, geymsla og hurð við stiga

*Gunnar Viggósson*

**Gunnar Viggósson**  
 Löggiltur raflagnahönnuður  
 Suðurlás 28, 110 Reykjavík  
 s. 822-2855 kt. 010664-3449

Verkhelti  
 Brekkúas 19  
 221 Hafnarfjörður

Lýsing  
 Grunnmynd neðri hæðar  
 Rafloagn  
 málsetningar

Dags.	Hannað	Blað
Júl. 2007	GV	1 af 5
Kvarði	Teiknað	Verknúmer
1/50	GV	0707-088

*Cm 210864 2969*