





AUSTUR. (SNID Í BÍLAKJALLARA)
 MKV. 1:100.

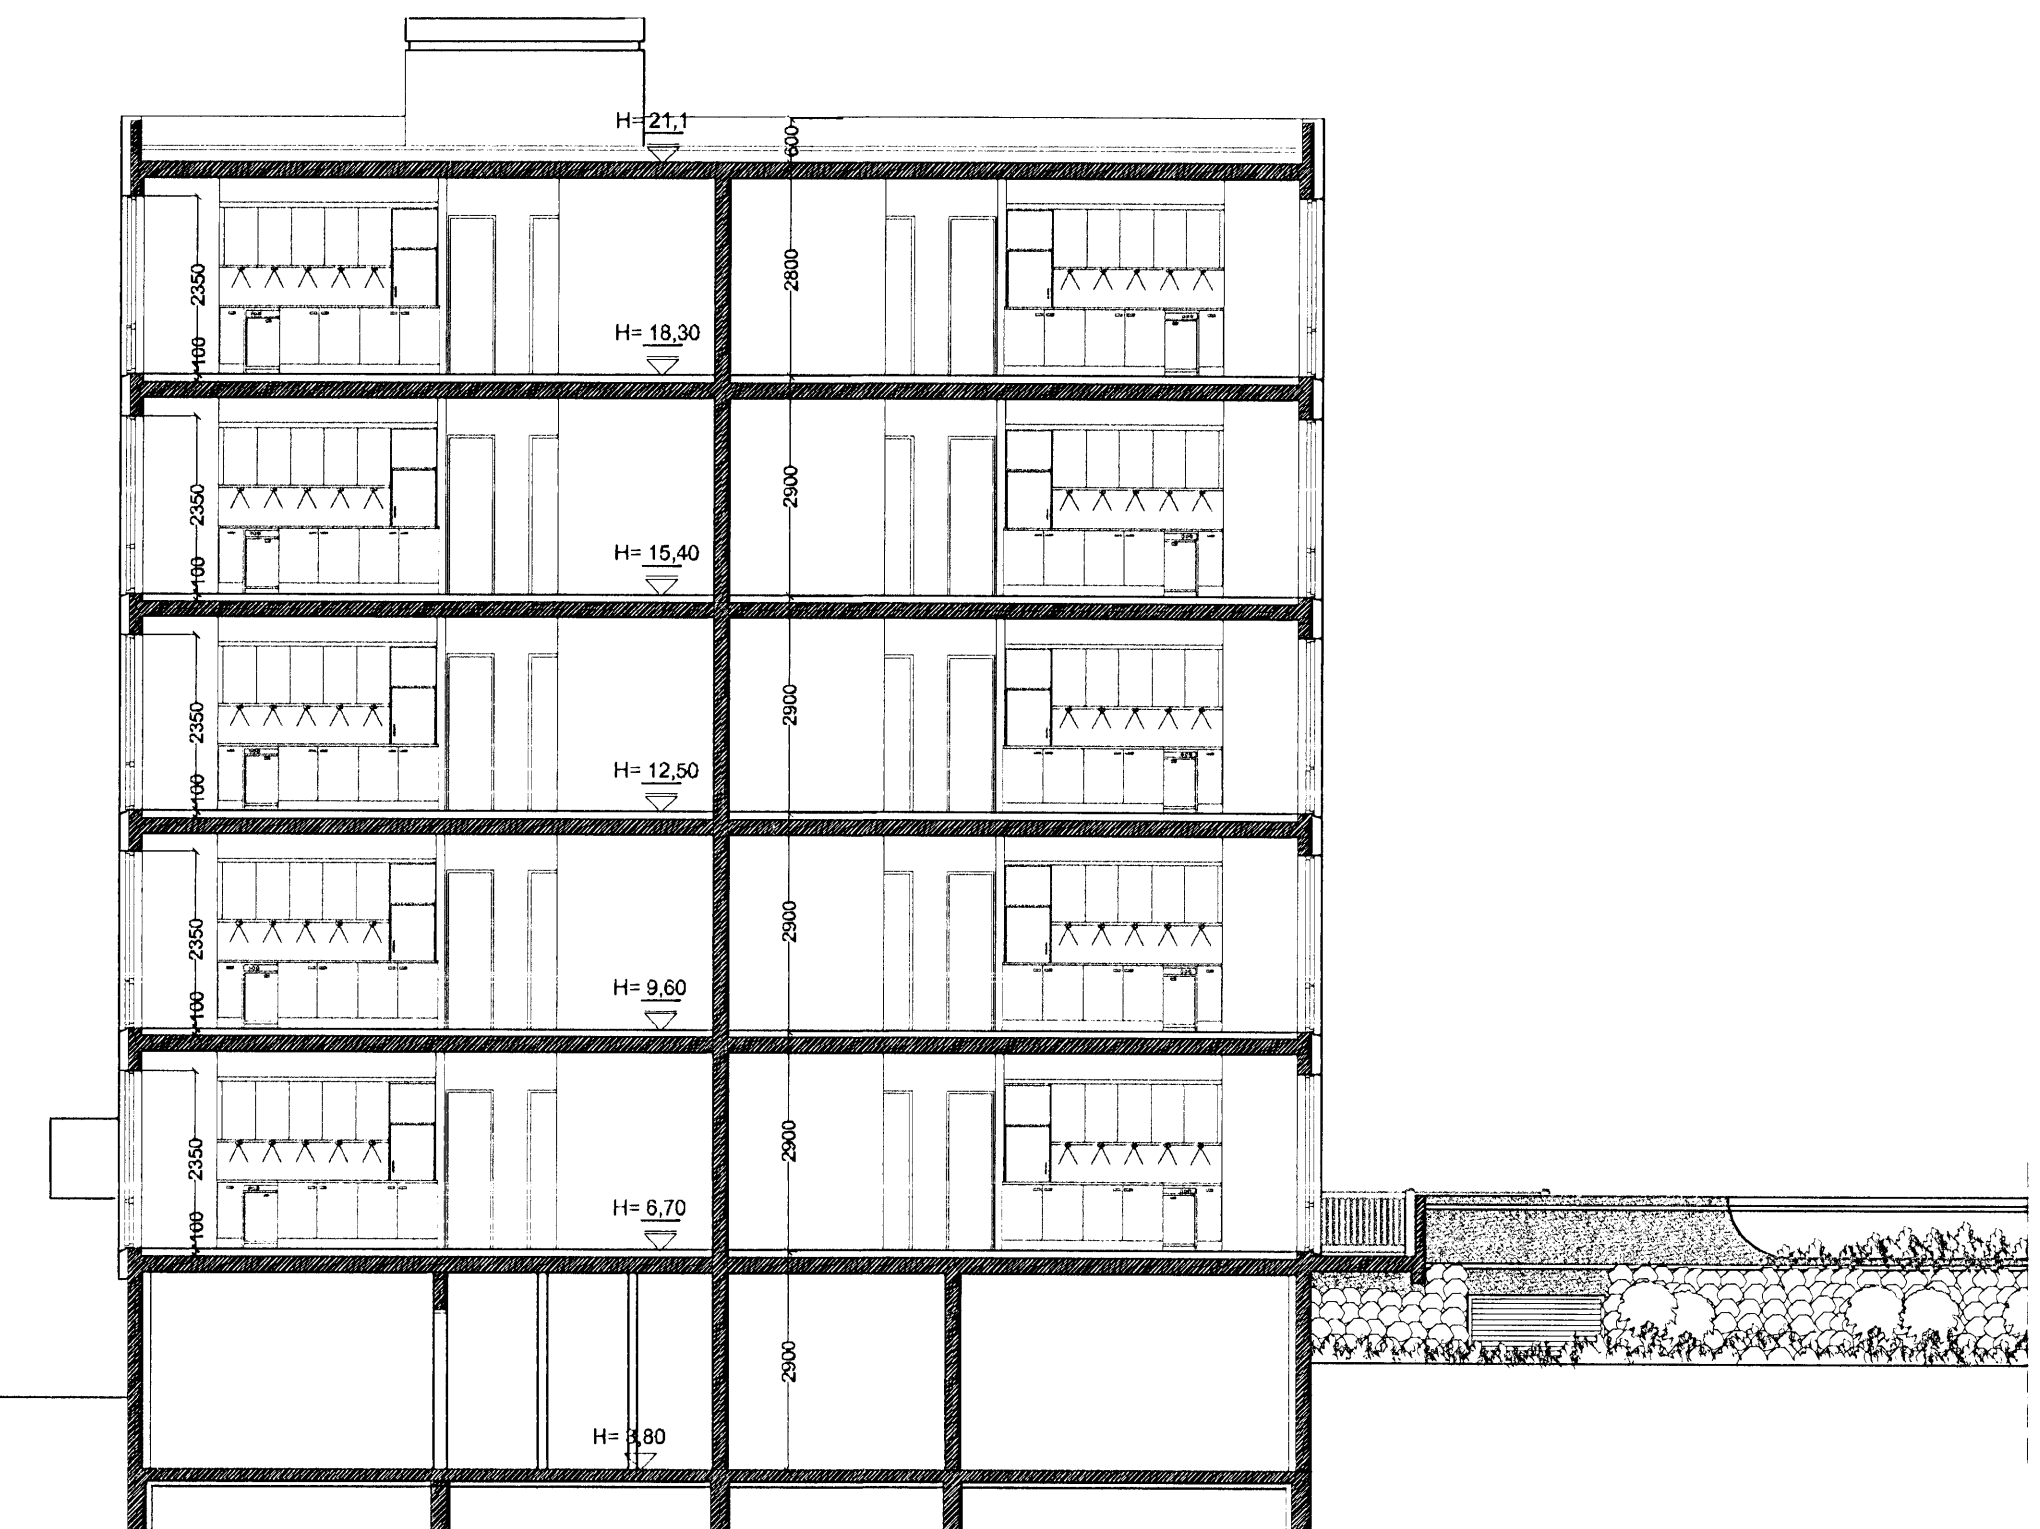

SNID A-A. MKV. 1:100.

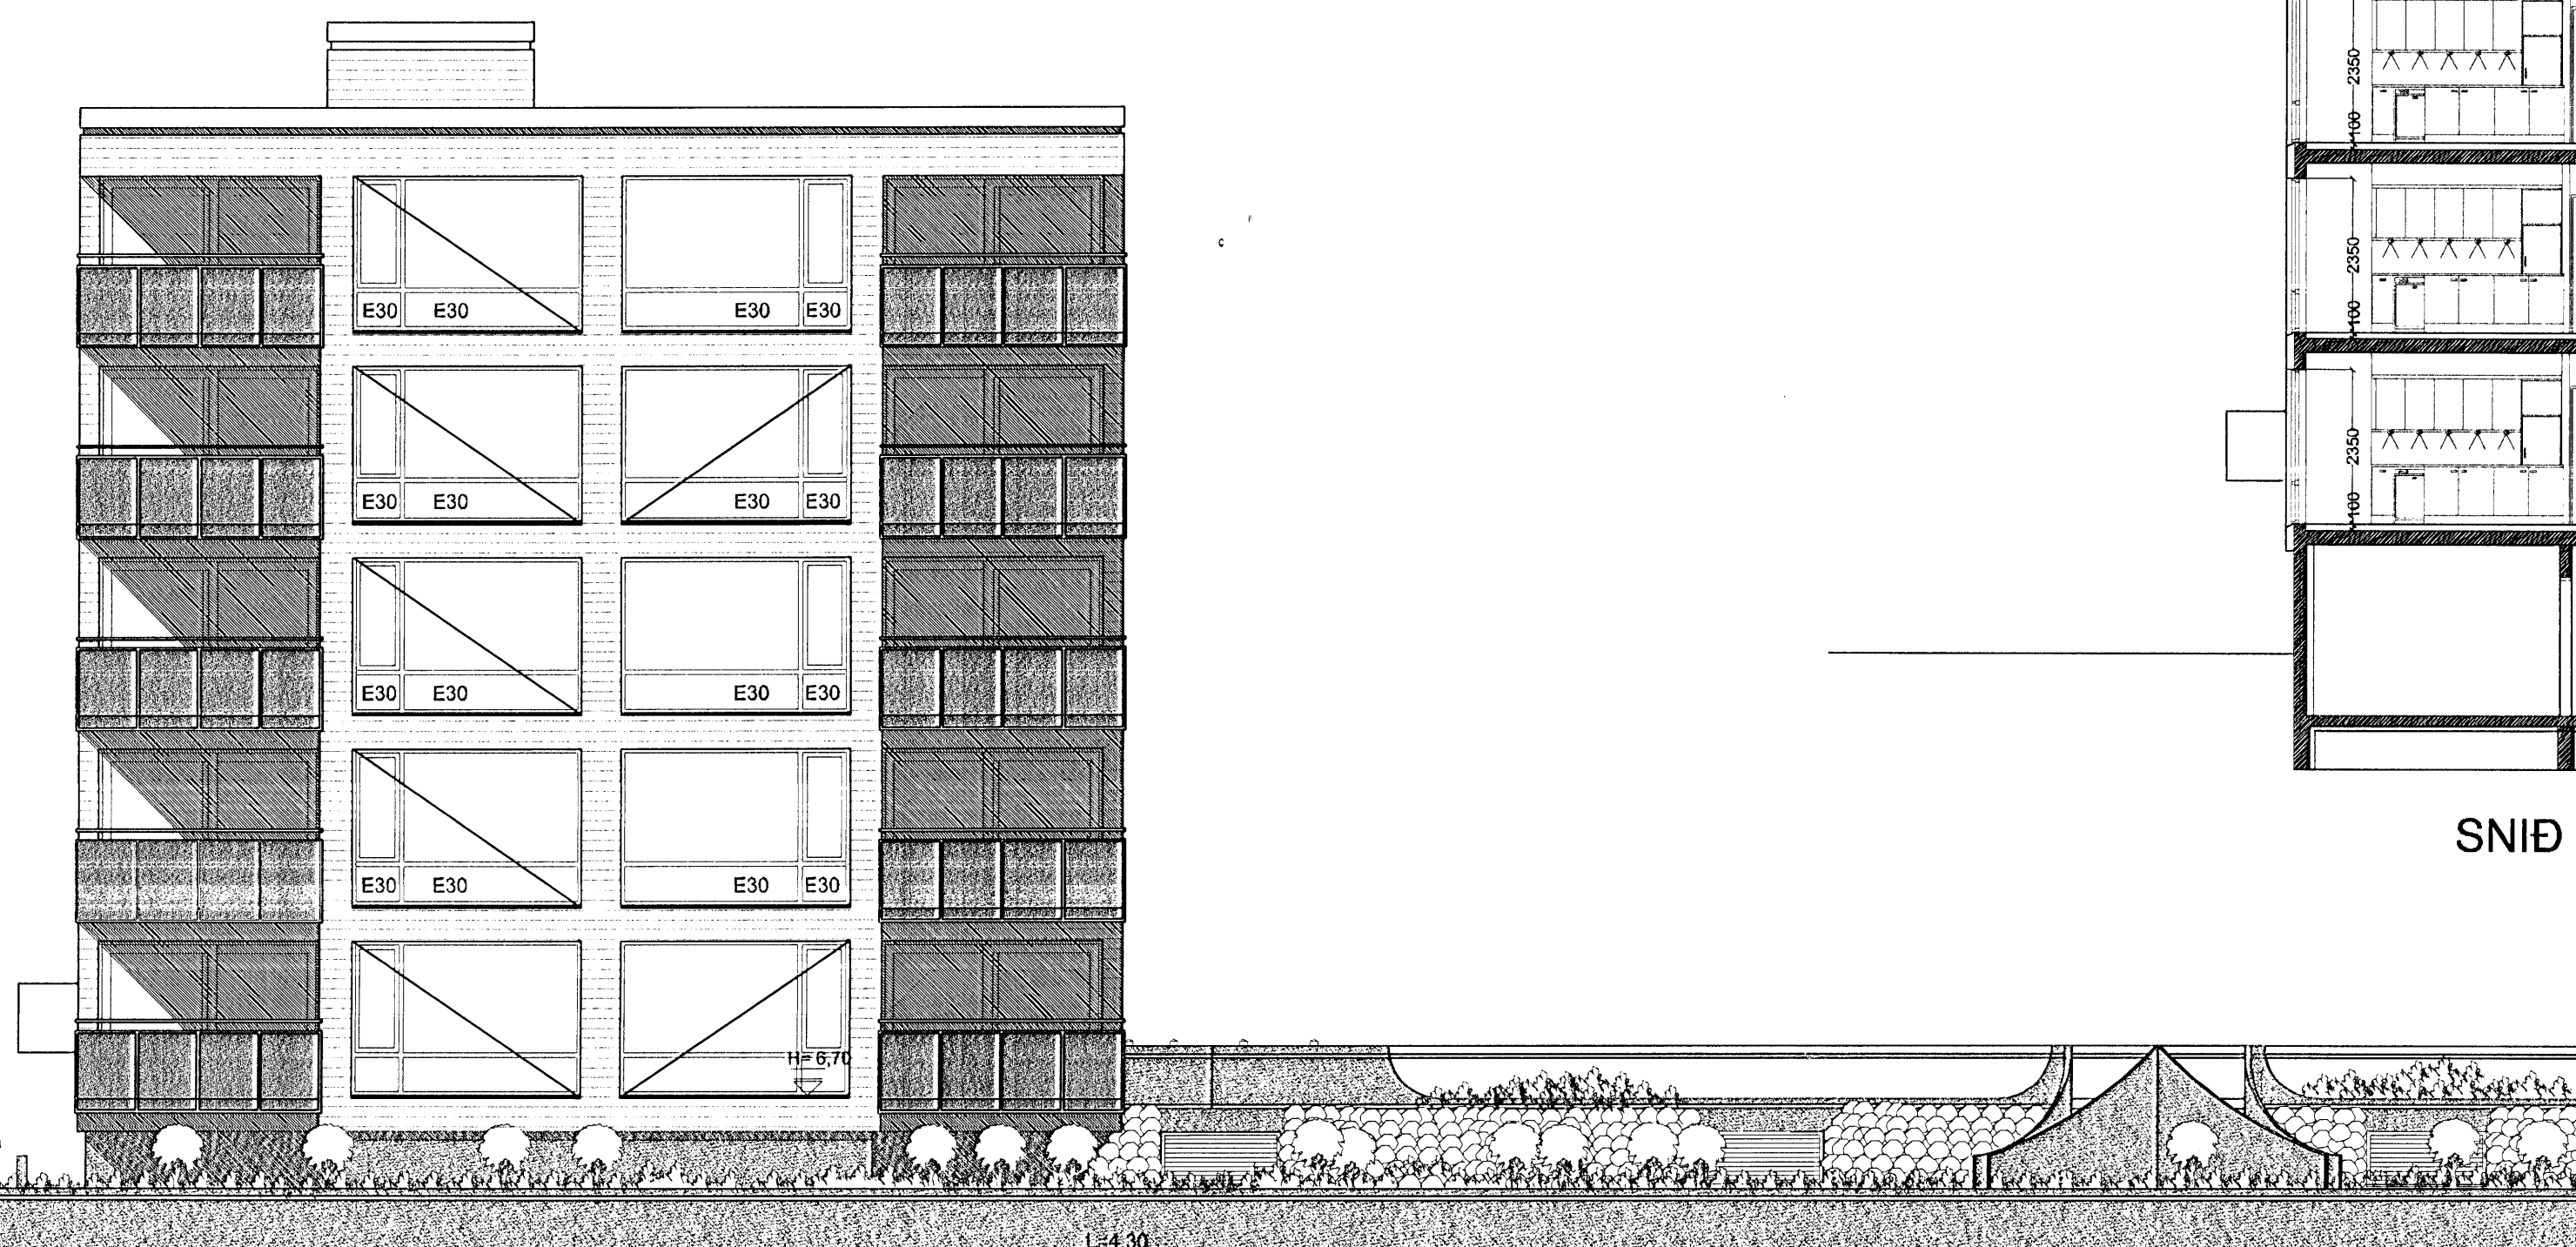

SUDUR. MKV. 1:100.

NORDURBAKKI 13a, 13b og 13c. HAFNARFIRDI.

Sigurður Þorvarðarson byggingafræðingur bff.
 Teiknistofan Strandgötu 11 220 Hafnarfirði.
 Sími: 5651510. Netfang: teiknistofan@simnet.is
 STH, teiknistofan ehf. Kt. 510298-2769. Kt. aðalhönnuðar: 141250-4185

Skýringar:	Aðaluppdráttur.
Teikning:	Útlitsmynd/ snið.
Mælikvarði:	1 : 100.
Undirskrift:	<i>11/8 09</i>
Blað nr.:	5 af 8.
Breytt:	Röyndar breytingar gerðar í júlí 09. Sig. Þ.

Dagsetning / 25 janúar 2006.