


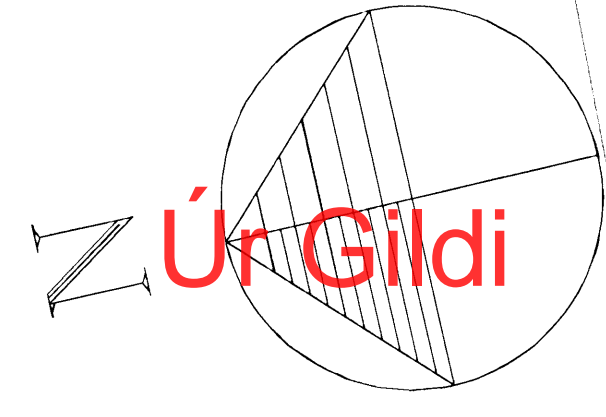

Sambýkkt hátt
 02 SEP 2009
 Bygginguáhrifin í Hafnarfirði
 E.h. Sigurður Steinar Jónsson



13

GRUNNMYND KJALLARI. MKV. 1:100.

Sérstakar skýringar vegna blageymslu með tilliti til brunavarna.
 Miðað er við að blageymslan uppfylli ákvoði byggingareglugerðar nr. 114, um blageymslu stærri en 100 m².
 Þar gildir meðal annars að blageymslan skal vera sjálfstæð brunasamtæða, lokað frá öðrum brunasamtæðum með EI-C60 og EI-CS30 hurðum, (sjá teikningu).
 Setja skal upp stöngukefli og handstökkvitaki af víðeigandi gerð, fjöldi og staðsetning skal ákveðin í samráði við eldvarefritil.
 Blageymslunni skal vera sjálfstæð loftæstikerfi sem skal geta sogað burtu sprengifimar og hættulegar lofttegundir niðri við gólf. Kerfið skal hanna í samráði við kröfur og staðla sem gilda fyrir slík kerfi.
 Blageymslunni skal vera út- og neyðarfýsing.
 Blageymslu og geymslunni skal vera sjálfvirk vatnsóakerfi.

Fig. 4 lyftum og lyftubúnaði:
 Lyftan skal vera virklyfta, steyptum loftstálm lyftustokk, hurðir á lyftustokki séu a.m.k. EI-C30.
 Lyftan skal uppfylla ákvoði 'EVKRÖPU STABALS' EN 81.
 Miðað skal við að lyftan hafi 1000 kg burðargætu, og rými 13 manna.
 Lyftan skal hönnuð fyrir a.m.k. 1 m hraða gr. Sek.
 Hurðir skulu vera að minnstaðki 90 sm breiðar.
 Tengibúnaður lyftu er staðsettur í loftstæðu rými merkt 'TÆKNIRYMI LYFTU'.
 Lyftan og lyftubúnaður skal vera víðurkæmd á Vitrerfritilríkiss og skal eldvarefritil samb. búnað og fig. lyftur.

Varðandi frekari málsetningar, sjá sérteikningar aðalhönnuðar í mkv. 1:50.
 Sérupprættir skulu unnir þegar aðalupprættir hafa verið sambýkkt af byggingarvörðum.

- BO. táknar björgunarpop, samkv. reglugerð um brunavarnir og brunamál.
- Táknar rýmingsferlið, samkv. reglugerð um brunavarnir og brunamál.
- ⊗ Røykskynjarni, staðsetjing samkv. teikningu.
 Eldvarnarbrúnaður og stökkvitaki skulu staðsetjing í samráði við stökkvitaki.
 Andspyrnubúnaður skulu vera sjálfvirkir með hurðarþrengingum.

NORÐURBAKKI 13a, 13b og 13c. HAFNARFIRÐI.

Sigurður Þorvarðarson byggingafræðingur bfi.
 Teiknistofan Strandgötu 11 220 Hafnarfirði.
 Sími: 5651510. Netfang: teiknistofan@simnet.is
 STH. teiknistofan ehf. kt. 510298-2769. Kt. aðalhönnuðar: 141250-4189.

Skýringar: Aðaluppráttur.
 Teikning: Grunnmynd kjallara.
 Mælikvarði: 1 : 100. Dagsetning: 25 janúar 2006.
 Undirskrift: 1518 09 [Signature]
 Blað nr. 1 af 8.
 Breytt: Reyndar breytingar gerðar í júlí 09. Sig. Þ.