


GRUNNMYND 1. HÆÐ 1:100

GRUNNMYND 2. HÆÐ  
 Milliloft.

SKÝRINGAR:  
 Notkun eignar 01.01 og 01.02 breytt úr verkstæði í verslun og lager, breytingar verða á innra skipulagi á 1. og 2. hæð. rýmis 01-01 og 01-02

Skýringar:  
 B.op Björgunarop  
 B.S. Brunaslanga  
 H.S. Handslökkivtæki  
 R.S. Reykskyrnari  
 L.R. Loftræst rými  
 Vélræn loftræsting skal vera í öllum gluggalausum rýmum.

Allar nýjar klæðningar skulu vera í flokki I.  
 Útljós og neyðarlýsing skal vera við rýmingaleiðir, og brunavarnarkerfi tengt stjórnstöð.  
 Í rými 01-01, 01-02 og rými 01-08 skal vera bruna - viðvörðunarkerfi tengt vagtstöð.

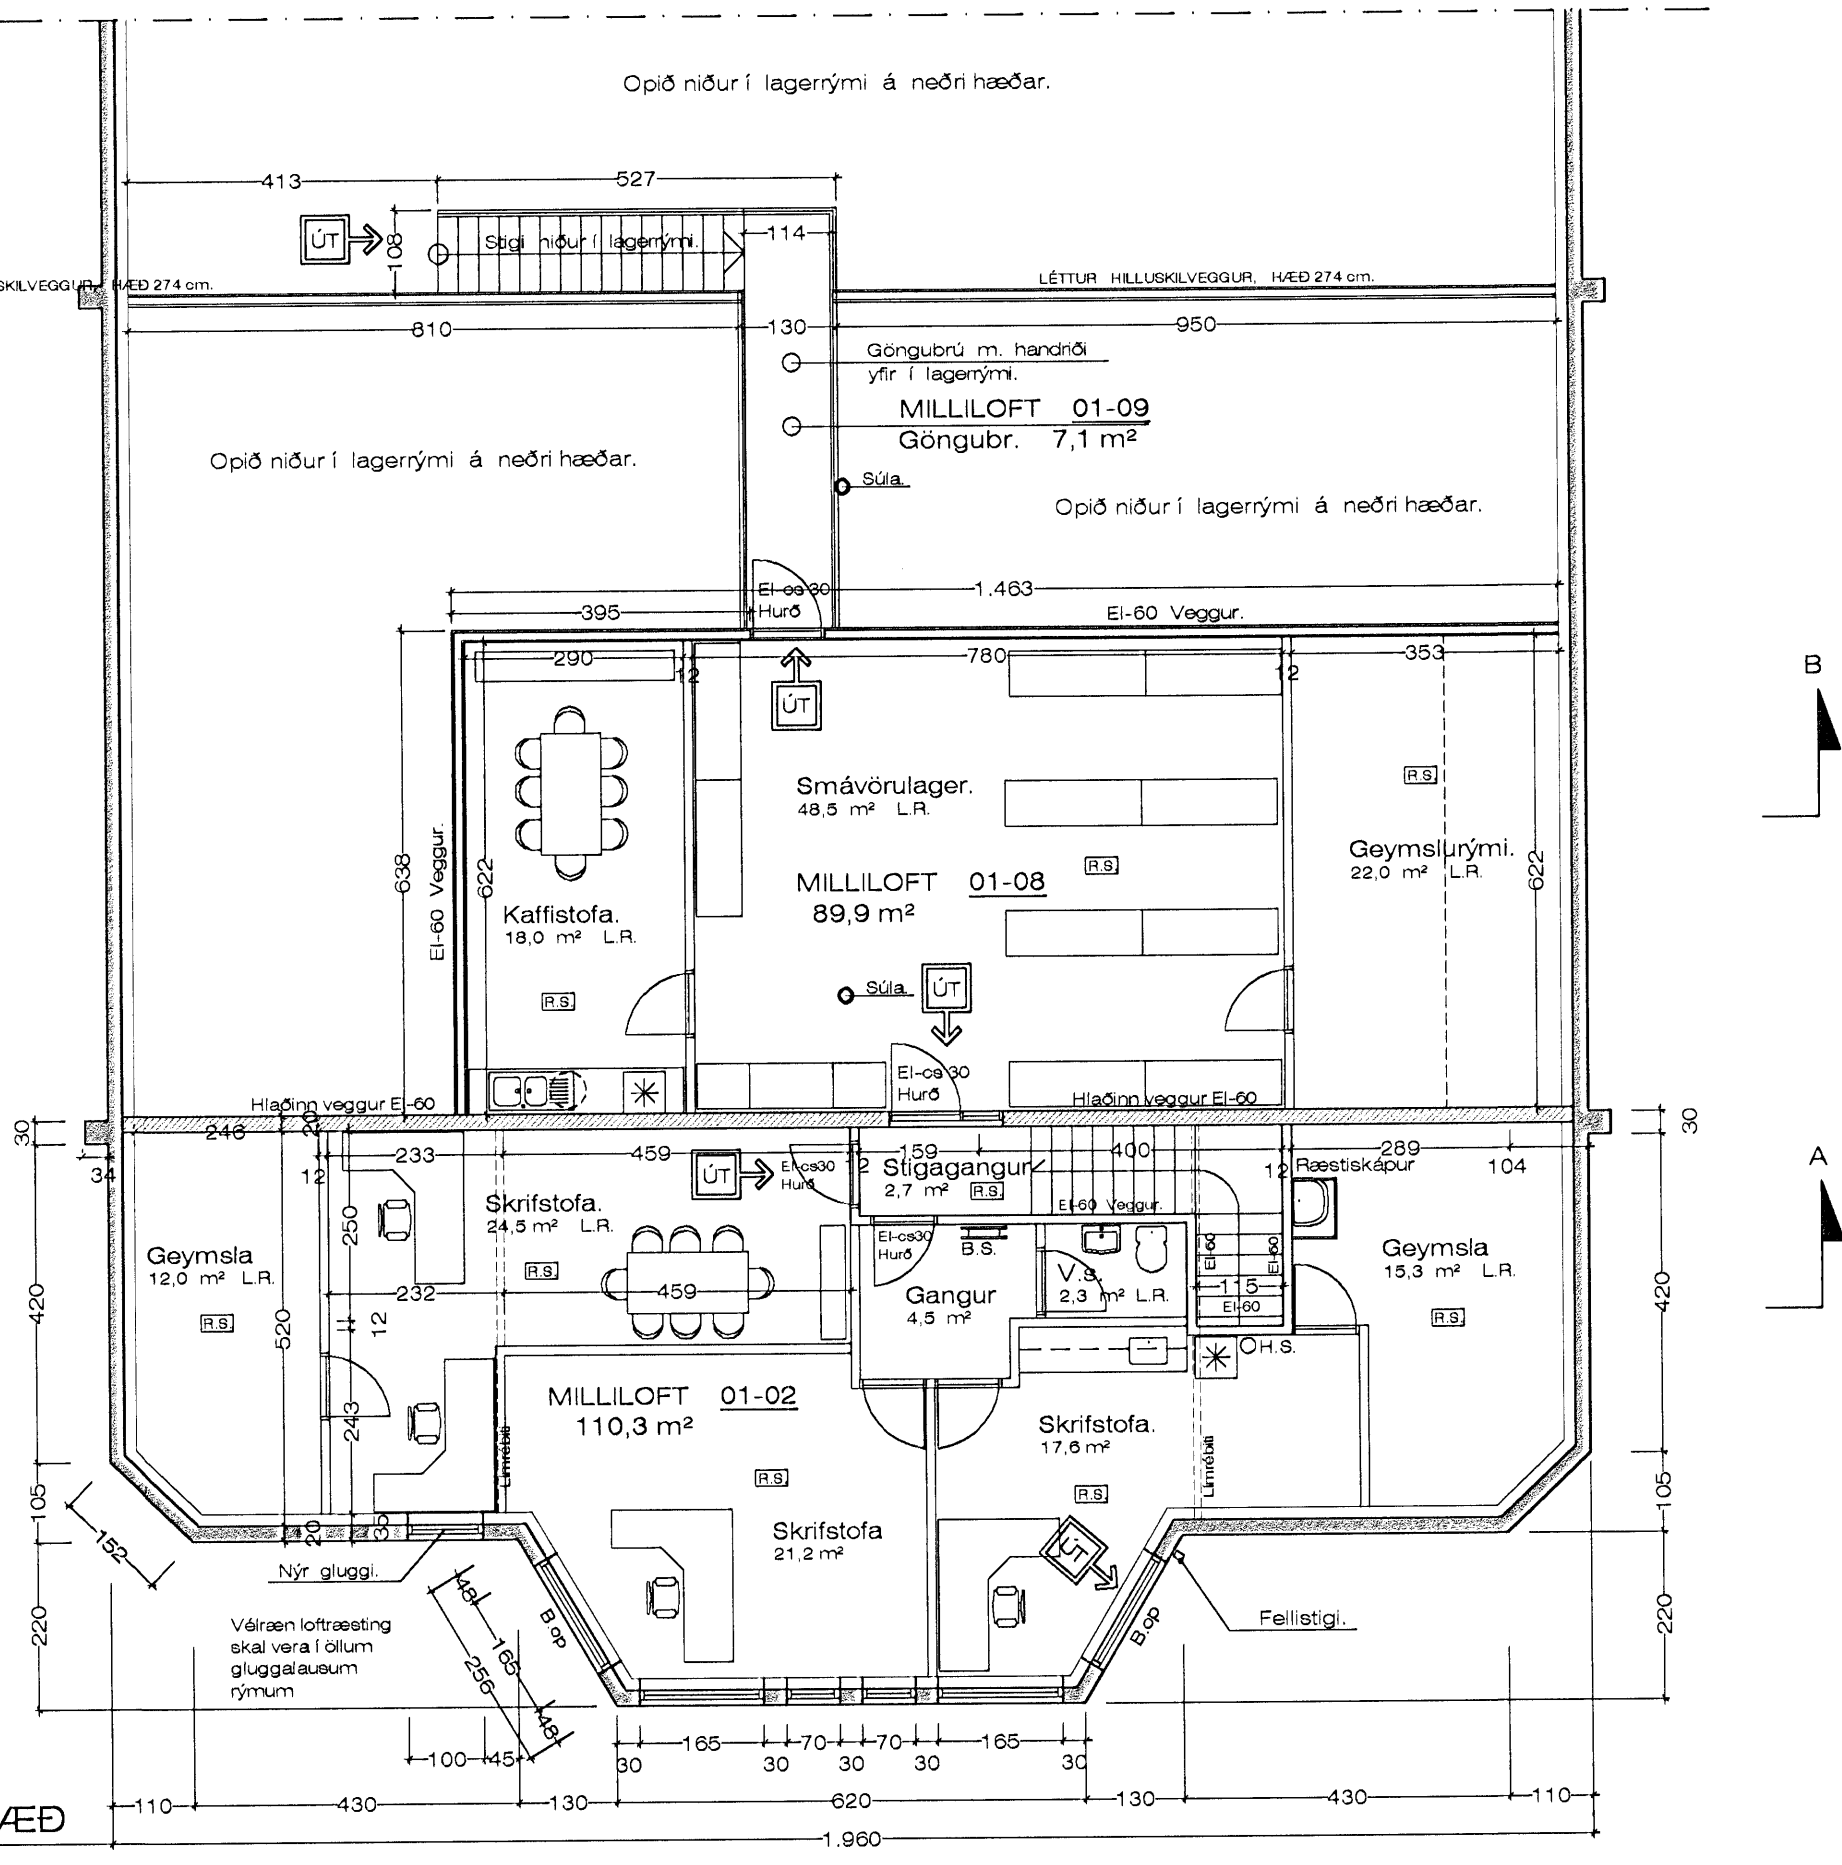

Stækkun á millilofti = 97,0 m2



Breytt 24. - 9. - 2009  
 Breytt er innra skipulagi á jörðhæð hússins rými 01-01 og breytt innra skipulagi á millilofti 01-02 og bætt við millilofti 01-08 sém tengist núv. millilofti og þar bætt við göngubrú yfir opið rými og að stiga niður að lager. Jafnframt er bætt við glugga á Austurhlíð, milliloft.

hvall.1902 - 2009 breyttl.dwg  
 6.10.2009 12:13  
 Jón Guðmundsson arkitekt. Suðurlandsbraut 16