



Grunnmynd hluta 1. hæðar. MKV: 1:100

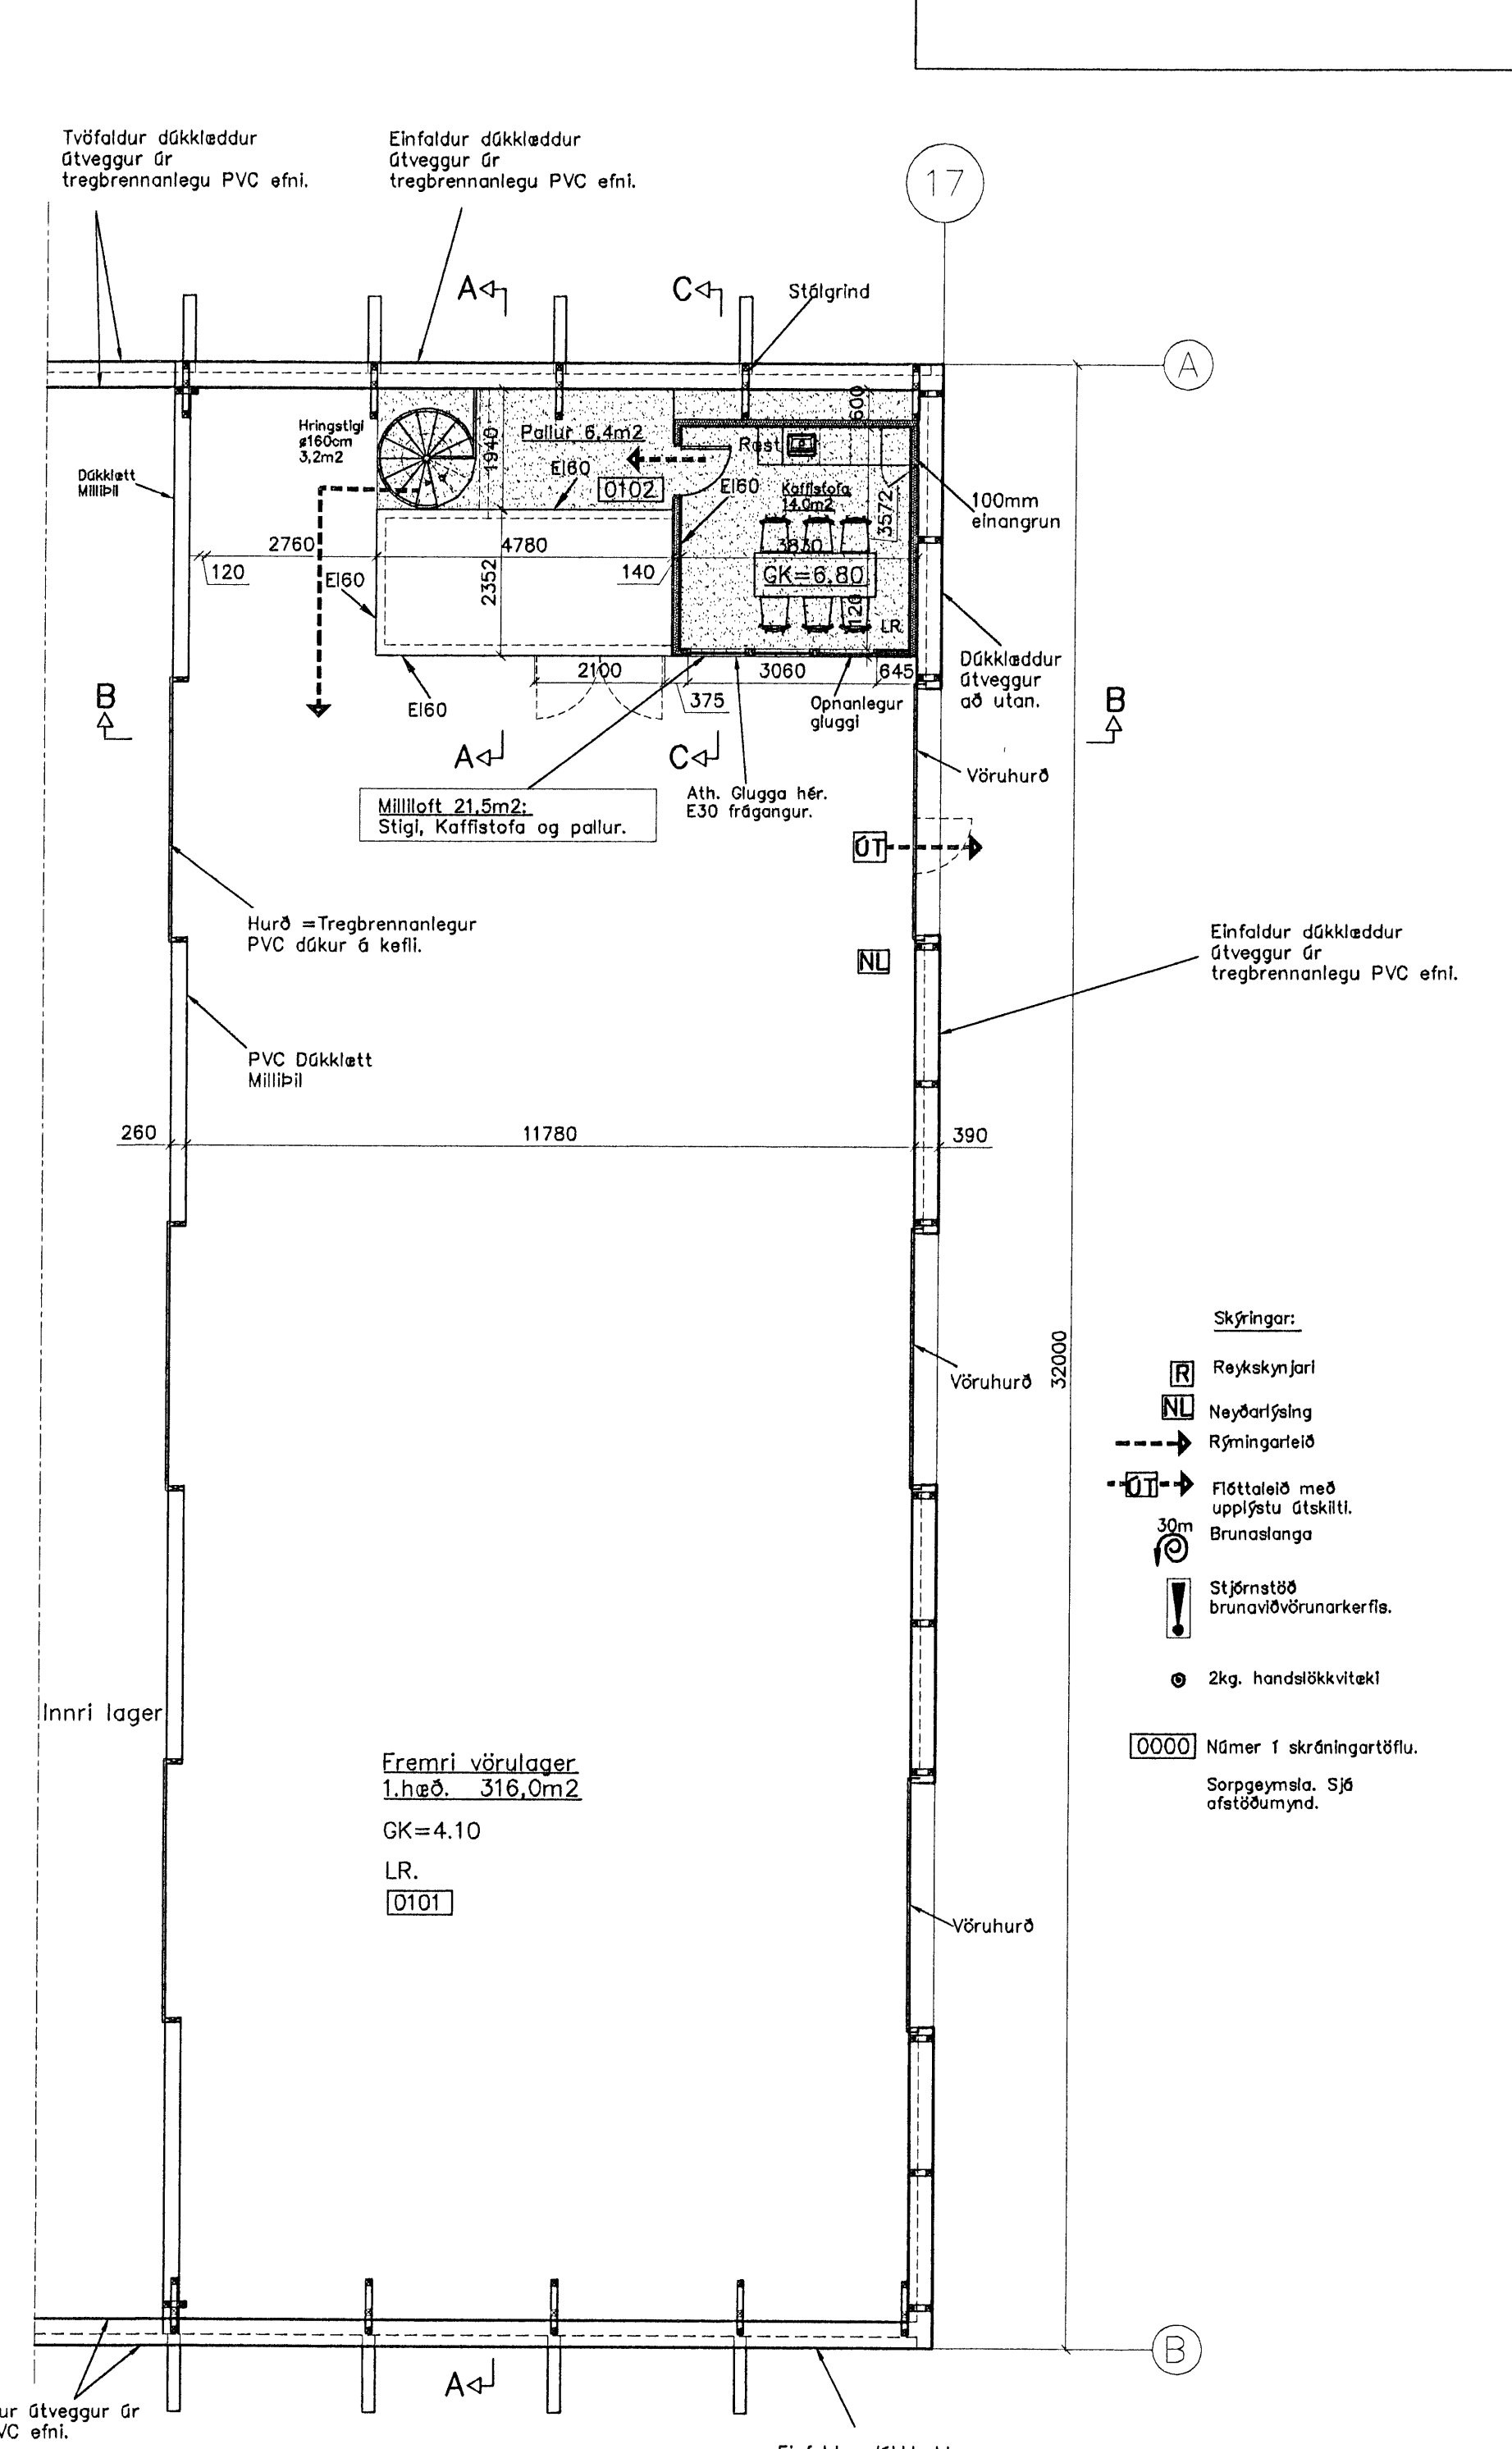

Grunnmynd milliloft. Sníð D-D. MKV: 1:100

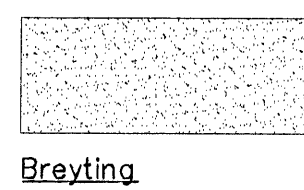

Breyting

Breytingar: 22.06.09

- 1) Hurð inn í lagnaklefa úr skrifstofu lögð niður.
- 2) Ný hurð fyrir lagnaklefa inn úr lyftaragæmslu.
- 3) Vaskur í lagnaklefa færður til.
- 4) 30m brunaslöngu í fremri vörulager færð af suðurátvegg yfir á átvegg lyftaragæmslu.
- 5) Nýri hurð komið fyrir í millivegg á milli fremri og innri lagars.
- 6) Loftþræingu í lyftaragæmslu verð komið fyrir upp undir lofti í hærri hluta geymslunar.

SKRIFINGAR:

Byggingin er stálgrindarhúsi frá BEST HALL, klætt með tregbrennanlegum dök niður að staðstæptum átvegjum sem eru 2,0m á hæð frá gólfu. Sökkjar eru staðstæptir. Stálgrindarmur c/c 3,0m standa á veggjum.
 Á þessa ramma er strekktur Polyesterdök (pvc) mín 850g/m. Innri vörulager er klæddur þessum sama dök.
 Samkv. uppþingum framleiðanda þá bráðnar dökurinn við ca. 200 C° og virkar því sem hita og reyklosun gagnvart stöðuburðarvirkinu. Gólf er staðstæpt með hitalögnum. Annars er byggingin ókynt og ekki einangruð umfram tvöfalda hópduk. Byggingin er raflyst og er ótöluðu með þakbláðum. Byggingin er eitt brunahöf. Brunaslöngum og slökkvitækjum er komið fyrir í samdröfi við Slökkvilið höfuðborgarsvæðisins. Staðsetja skal neyðarútsjá við útgangaleiðir og flötaleiðir. Lfing er þannig hönnuð að við straumrof þá lagi ratljós.

VEGGIR afmarkaða rýmia eru EI60 og klæðning í flokki 1. Hæðarskil eru REI60. Rýmin verða upphituð og lofttrest.

Nöfnun:

Gæymisla er notuð undir umbúðir o.b.h. Gæymsla fyrir lyftara, starfsmannaaðstaða og skrifstofa er tekið á nórðusturhluta hússins.

Stærðir: 1. hæð 1545,6m² brutto 17287,5m³ brutto
 Milliloft: 21,5m²

Löð: 12.257,8m²
 Nýtingarhlutf.: 0.126
 Landnúmer: 122084
 Staðgreinir: 16850030


Skemman var upphaflega tekið af Takniðinu Stjórnun þarf að sýna eftir og samþykkt af byggingarnefnd B. 12.04.2008



ALFASKEIÐ 93, 220 HAFNARFJ. S-555-2235 FAX-555-2284.
 HELGI K. PÁLSSON HÚSG. OG INNANHÖSSARKITEKT F.H. hpalsson@centrum.is

VERK: CUXHAFENGATA 3. 220 Hafnarfirði
 Númerandi stálgrindarskemmu Saltkaupa ehf.
 EFN: Innrétting rýma í norðusturhluta hússins á 1h. og á millilofti.
 SAMÞYKKT: feliu, Þórsjúna 291039716

- SKRIFINGAR:
- REYKSKYJARI
 - RÝMINGARLEIÐ
 - Flötaleið með uppjstu átskilti. Brunaslöngu
 - Stjórnstöð brunavörðunarkerfa.
 - 2kg. handslökkvitæki

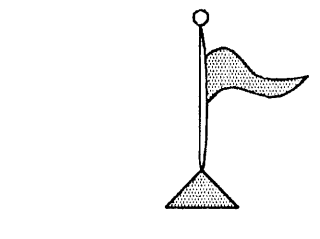

BREYTT: 22.06.09
MÆLKV: 1:100
HANNAÐ: H.K.P
TEIKNAD: H.K.P
YFIRF: _____
Mappa: AAverk2008 Cuxhafengata3
SKRA NR. Cuxhafengata 3.
VERKNR: 0808
DAGS: 10.10.2008
TEIKN.NR.: _____