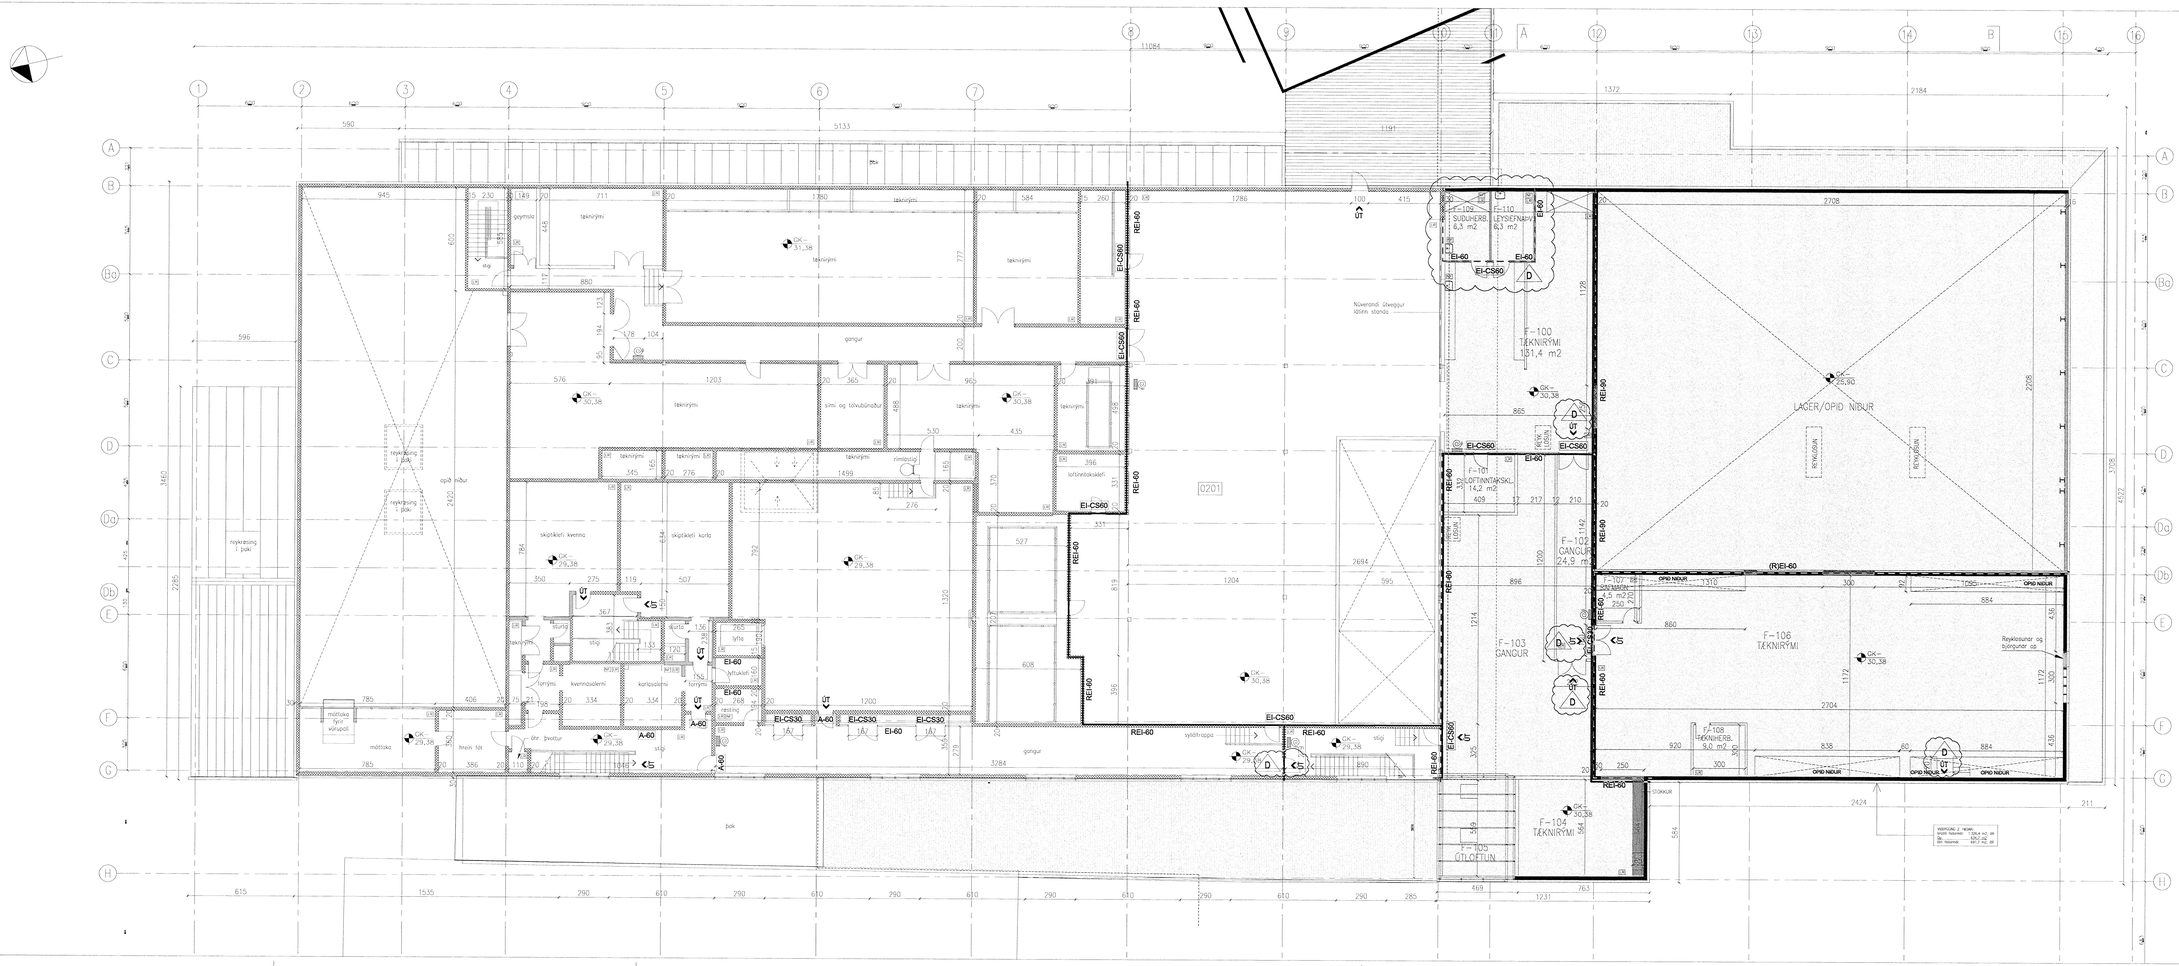

Samþykkt þann
14 OCT 2005
Byggingafulltrúinn í Hafnarfirði
F.h. Sigurður Steinar Jónsson

D:	Reykrásarteikning, brunamerkingar.	23.01.2005
C:	Brunamerkingar og sjá breytingarskj	22.03.2005.
B:	Tæknirými, gangar.	25.01.2005.
A:	Brunahönnun og merkingar.	26.08.2004.
BREYTINGAR:		DAGS:

LYKILMYND:

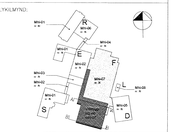

VERKKAUPI:

actavis

REYKJAVÍKURVEGUR 78.
BYGGINGARHLUTI: F-VERKSMIÐJA, REYKJAVÍKURVEGUR 78

ADALUPPDRÁTTUR
GRUNNMYND 2 HÆÐ.

VERK:	DELT-0416	DAGS:	03.06.2004.
KVARÐI:	1:100	TEIKNAÐ:	BHM./ÓB
SKRÁ:	A-0103.dwg		

ÚTI INNI

ARKITEKTAR

HINGHOLTSSTRÆTI 27 101 REYKJAVÍK
SÍMAR 5527660 & 5627660 FAX 5527661
NETFANG: ui@ui.is
VEFFANG: http://www.ui.is
BALDUR Ó. SVAVARSSON ARKITEKTAR FÍ
120357-5149
JÓN HÖR HÖRVALDSSON ARKITEKTAR FÍ
021256-7579

TEIKNINGANR: A-0103 BREYTING: D