




Breyfingaháði Hafnarfjörður  
07 FEB 2008  
VPS

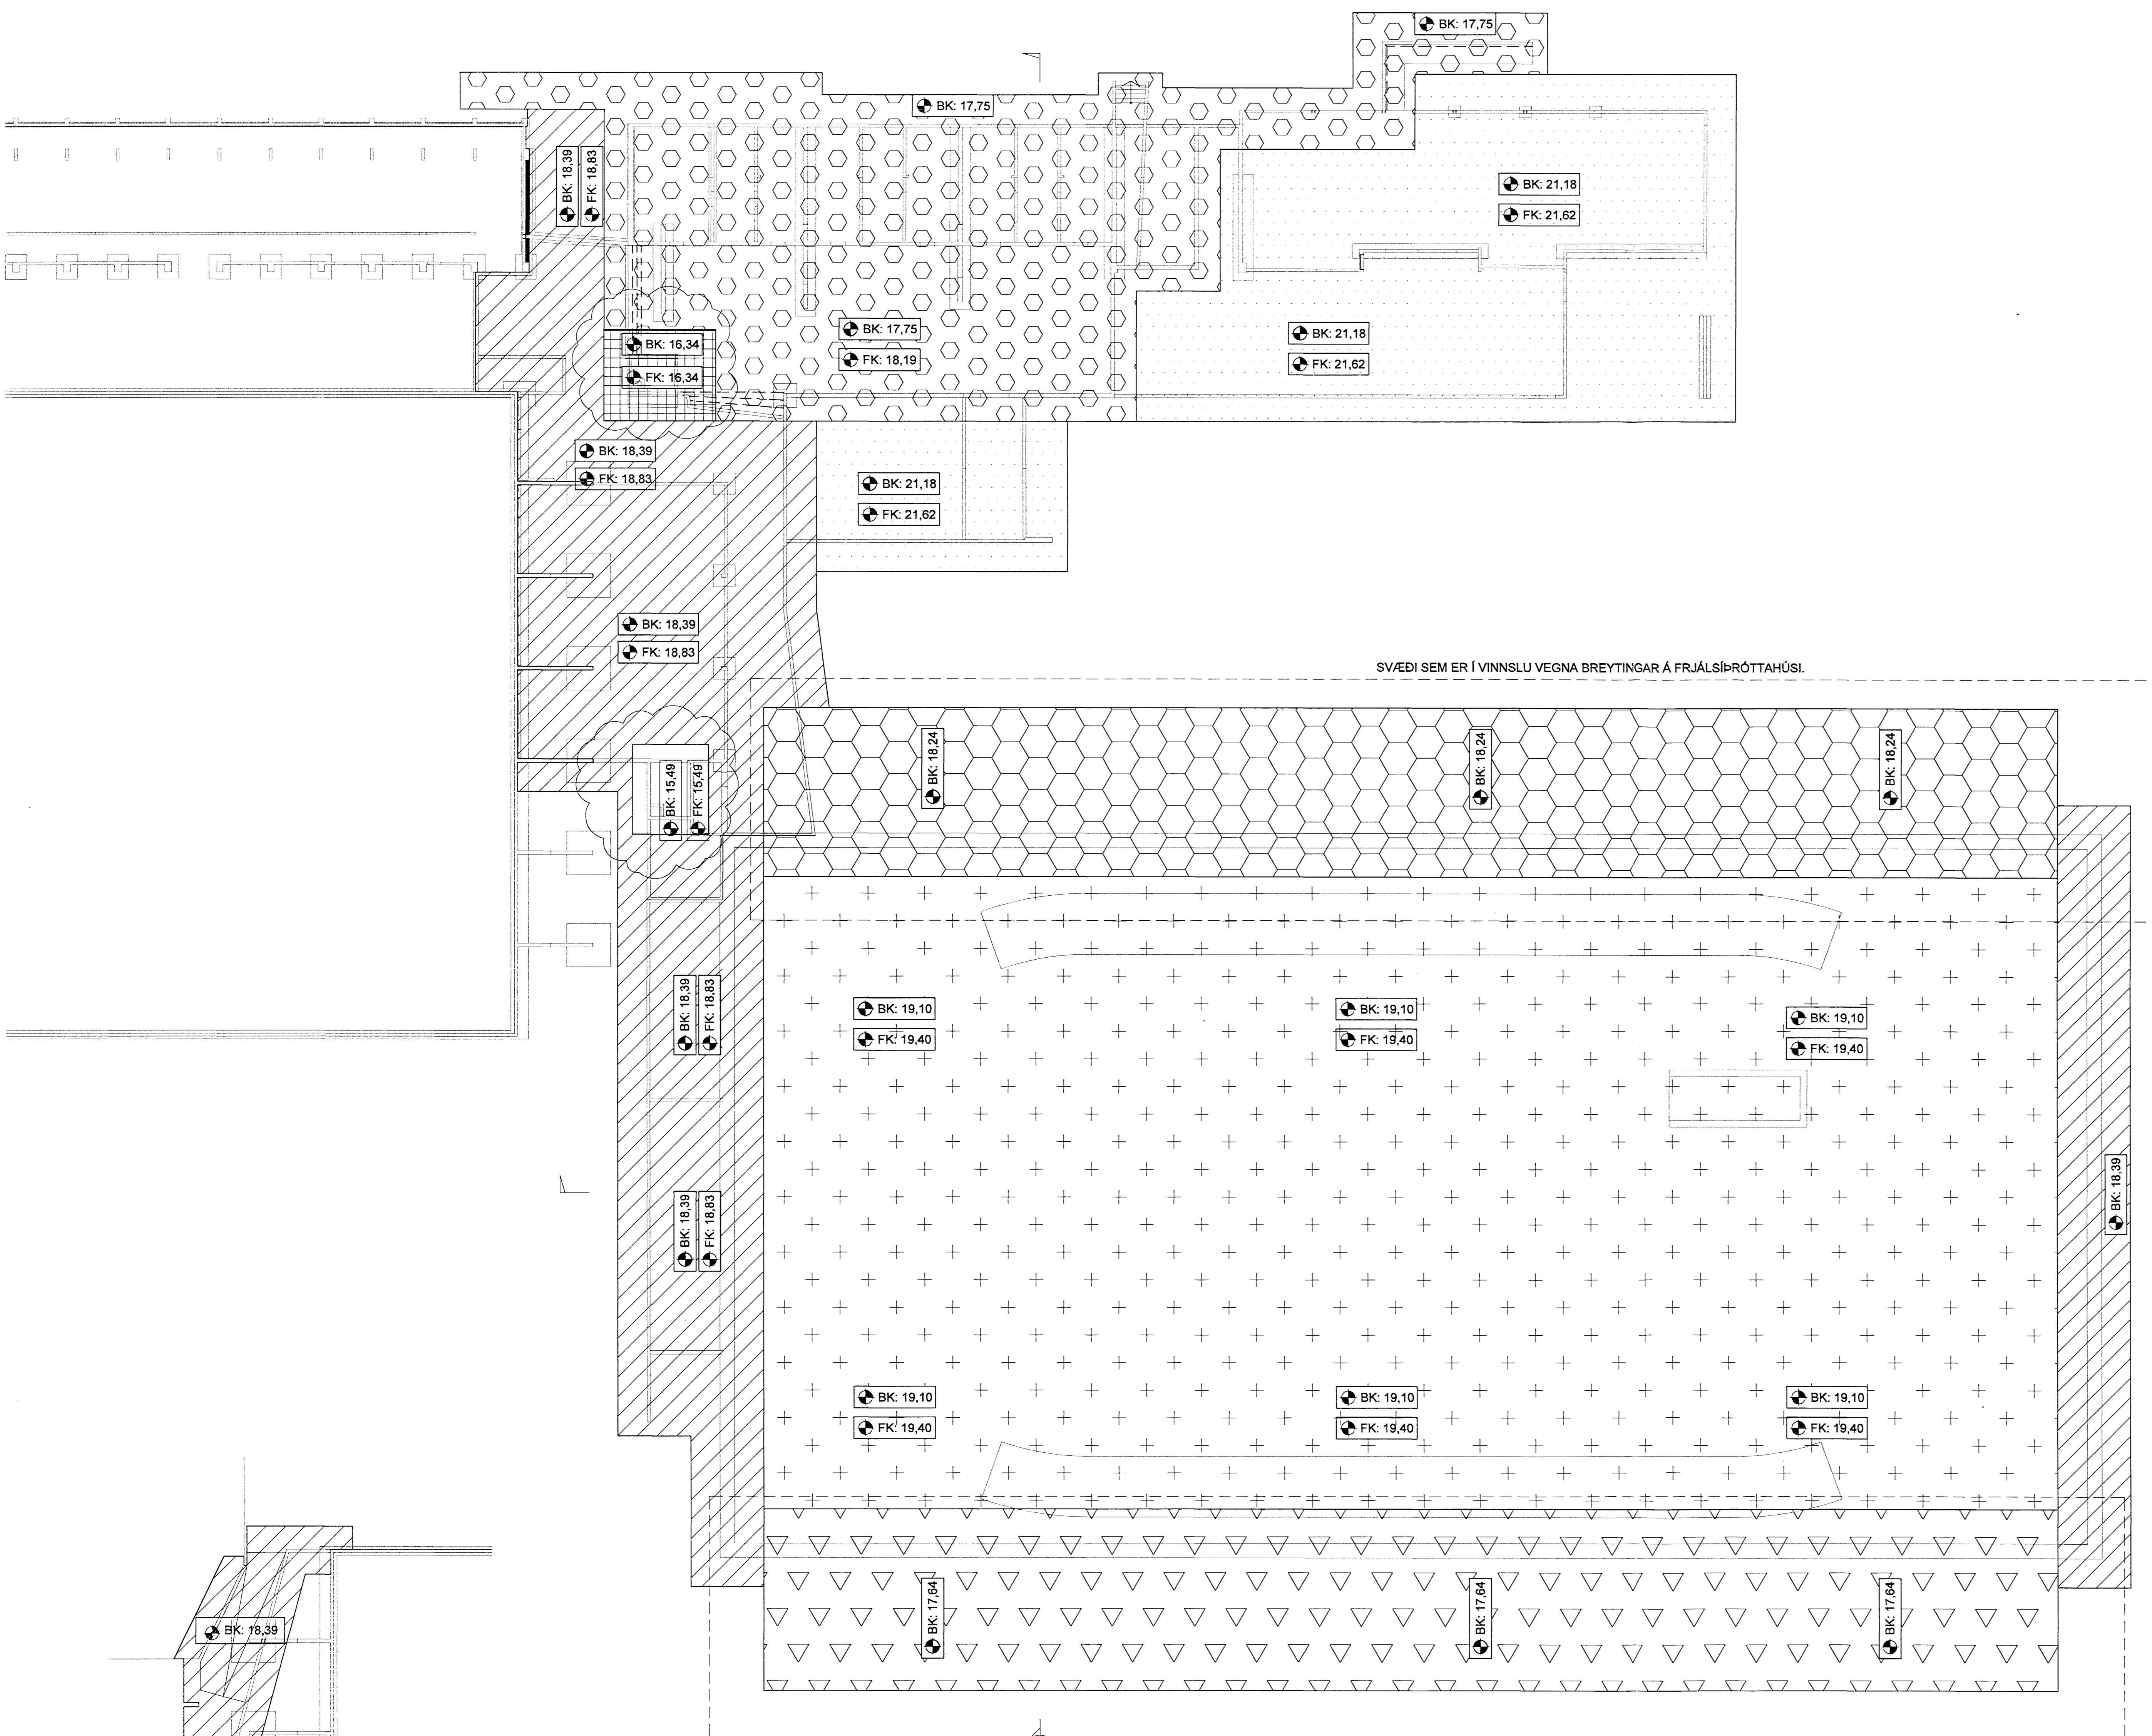


GRAFTARLÍNUR Á TEIKINUÐ SÝNA MÓRK GRAFTARBOTNS Í HVERJUM KÓTA.  
FLÁI SKAL TEKINN FRÁ GRAFTARLÍNU OG SKAL HALLI ALMENNNT VERA 1:2  
LAUSUM JARVEGI EN 1:5 Í KLÖPP.

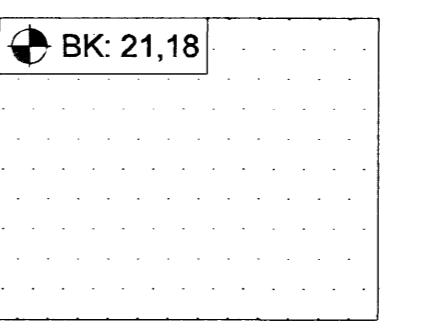


ALMENNAR UNDIRSTÓÐUR:  
GRAFA SKAL EDA LOSA KLÖPP NÍDUR Í GEFINN KÓTA  
EDA NÍDUR Á FASTANN BOTN EF HANN ER NEDAR.  
BK: 21,18 MERKIR NAUDSYNLEGAN GRAFTRARBON

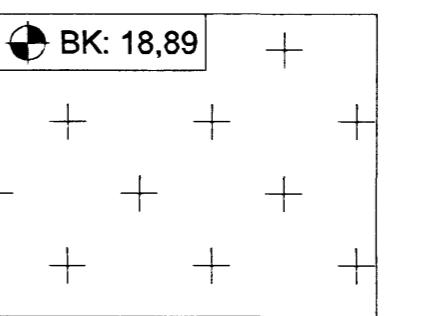


ALMENNAR UNDIRSTÓÐUR:  
GRAFA SKAL EDA LOSA KLÖPP NÍDUR Í GEFINN KÓTA  
EDA NÍDUR Á FASTANN BOTN EF HANN ER NEDAR.  
BK: 18,89 MERKIR NAUDSYNLEGAN GRAFTRARBON

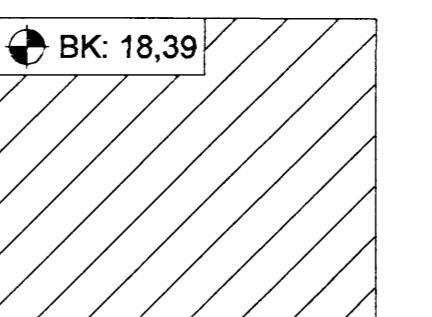


ALMENNAR UNDIRSTÓÐUR:  
GRAFA SKAL EDA LOSA KLÖPP NÍDUR Í GEFINN KÓTA  
EDA NÍDUR Á FASTANN BOTN EF HANN ER NEDAR.  
BK: 18,39 MERKIR NAUDSYNLEGAN GRAFTRARBON

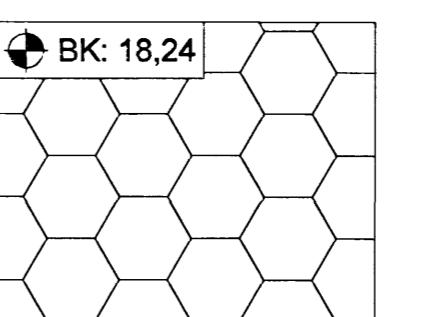


UNDIRSTÓÐUKLOSSAR:  
GRAFA SKAL EDA LOSA KLÖPP NÍDUR Í GEFINN KÓTA  
EDA NÍDUR Á FASTANN BOTN EF HANN ER NEDAR.  
BK: 18,24 MERKIR NAUDSYNLEGAN GRAFTRARBON

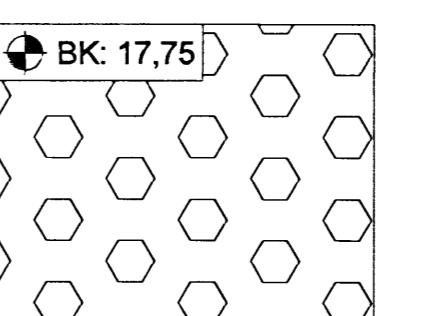


ALMENNAR UNDIRSTÓÐUR:  
GRAFA SKAL EDA LOSA KLÖPP NÍDUR Í GEFINN KÓTA  
EDA NÍDUR Á FASTANN BOTN EF HANN ER NEDAR.  
BK: 17,75 MERKIR NAUDSYNLEGAN GRAFTRARBON

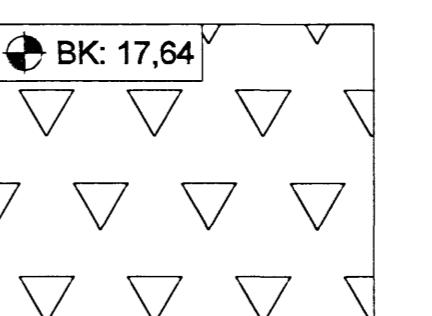

UNDIRSTÓÐUKLOSSAR:  
GRAFA SKAL EDA LOSA KLÖPP NÍDUR Í GEFINN KÓTA  
EDA NÍDUR Á FASTANN BOTN EF HANN ER NEDAR.  
BK: 17,64 MERKIR NAUDSYNLEGAN GRAFTRARBON

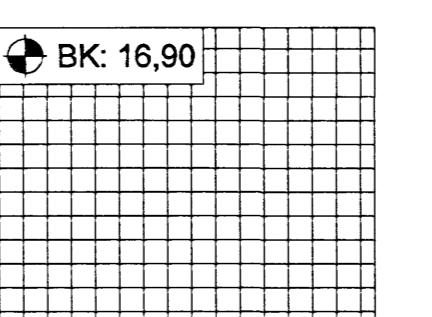

LYFTUGRYFJA:  
GRAFA SKAL EDA LOSA KLÖPP NÍDUR Í GEFINN KÓTA  
EDA NÍDUR Á FASTANN BOTN EF HANN ER NEDAR.  
BK: 16,90 MERKIR NAUDSYNLEGAN GRAFTRARBON

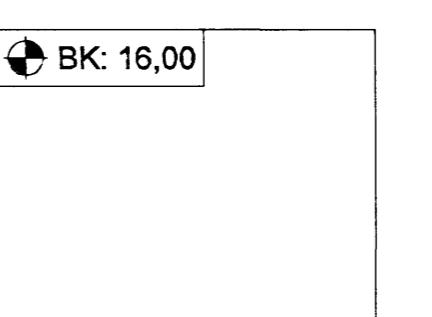


TÆKNIRYMÍ:  
GRAFA SKAL EDA LOSA KLÖPP NÍDUR Í GEFINN KÓTA  
EDA NÍDUR Á FASTANN BOTN EF HANN ER NEDAR.  
BK: 16,00 MERKIR NAUDSYNLEGAN GRAFTRARBON



FK: TÁKNAR KÓTA FYLLINGAR UNDIR UNDIRSTÓÐUR.

Kr. 110457-2789  
P. ATTERHED

KAPLAKRIKI

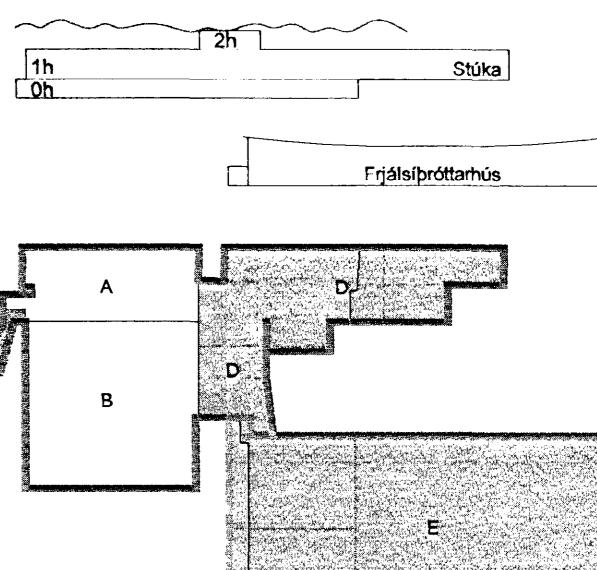

A. 22.11.07. Koti fyllingar settur inn. Dýptun á gryfum

Húsiborg

Udg. Dags. Skrifting

Hannálfirði

VSB

VERKFRÆÐISTOFNA

BÆJARHRAUN 20 - 220 HAFNARFJÖRDUR KENNT. 710795-2899

vsb@vsb.is Sími 585 8600 · Fax 585 8611 www.vsb.is

Aftur sérhórnukla

Elinn Gudafossen Kt. 180550 4889

Verkheit

KAPLAKRIKI

HAFNARFIRDI

Verkheit

Jarföyringa

Graftræpi

Grummynd

Hæði Teknaði Yfirfarð Kupði /AO

BIB BIB/SJ Verkheit Tekning

Dagur 05.02.2007 06811 J001

Urgsta A