
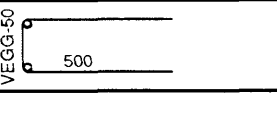


Bygginguáttal  
1.2 FEB 2008  
R

**SKÝRINGAR**  
Undirstöður standa þjappaðri fyllingu:  
Mesta álag á fyllingu = 0,5 MN/m<sup>2</sup>  
Fjarlægja skal allan lífrænan jarðveg.  
Undir botnplötu skal fylla með malarfyllingu og þjappa þannig að þjoppun verði samantleg við 98% standard þröktor.  
Skyggð svæði tákna vegg fyrir ofan botnplötu.  
Málsetningar á hurðum og veggjum sjá tekiingar arkitekts.  
**BENDING:**  
Bending botnplötu skal vera bændinnet K 257 eða K10 c/c250 í báðar áttir.  
Tengjum upp í veggj skulu standa minnst skreytlingar upp úr undirstöðu eða botnplötu, sjá nánar áskilninga.  
Í alla veggenda og kringum op í 200mm vegg eða stami komi 2 K16 bundrinn í lykjur nema annað sé tekið fram.  
Í alla veggenda og kringum op veggja nema en 200mm komi 2 K12 bundrinn í lykjur nema annað sé tekið fram.  
Lykjur K10 c/c 200 nema að annað sé tekið fram.  
  
Kötur - Sjá tekiingu arkitekts  
HK - Steyptur gólfkoti  
**EINANGRUN:**  
Einangra skal undirstöður og botnplötur með 75mm einangrunarblett með rúmping = 25kg/m<sup>2</sup>.  
Einangrun á undirstöðum skal ná 500 mm niður fyrir botnplötu.  
**TILVÍSANIR:**  
Almennar skýringar: Sjá tekiingu Nr. 0 7244-B0 000  
Málsetningar á veggjum: Sjá tekiingar arkitekts  
Göt í undirstöðu veggjum: Sjá tekiingar lagahönnuða  
U1 - U15: Sjá tekiingar nr. 07244-B9 -11, -12 og -13  
**BROTPOLSFLOKKUR STEYPU C-25**  
Sjá almennar skýringar teki. nr. 07244-B0 000.

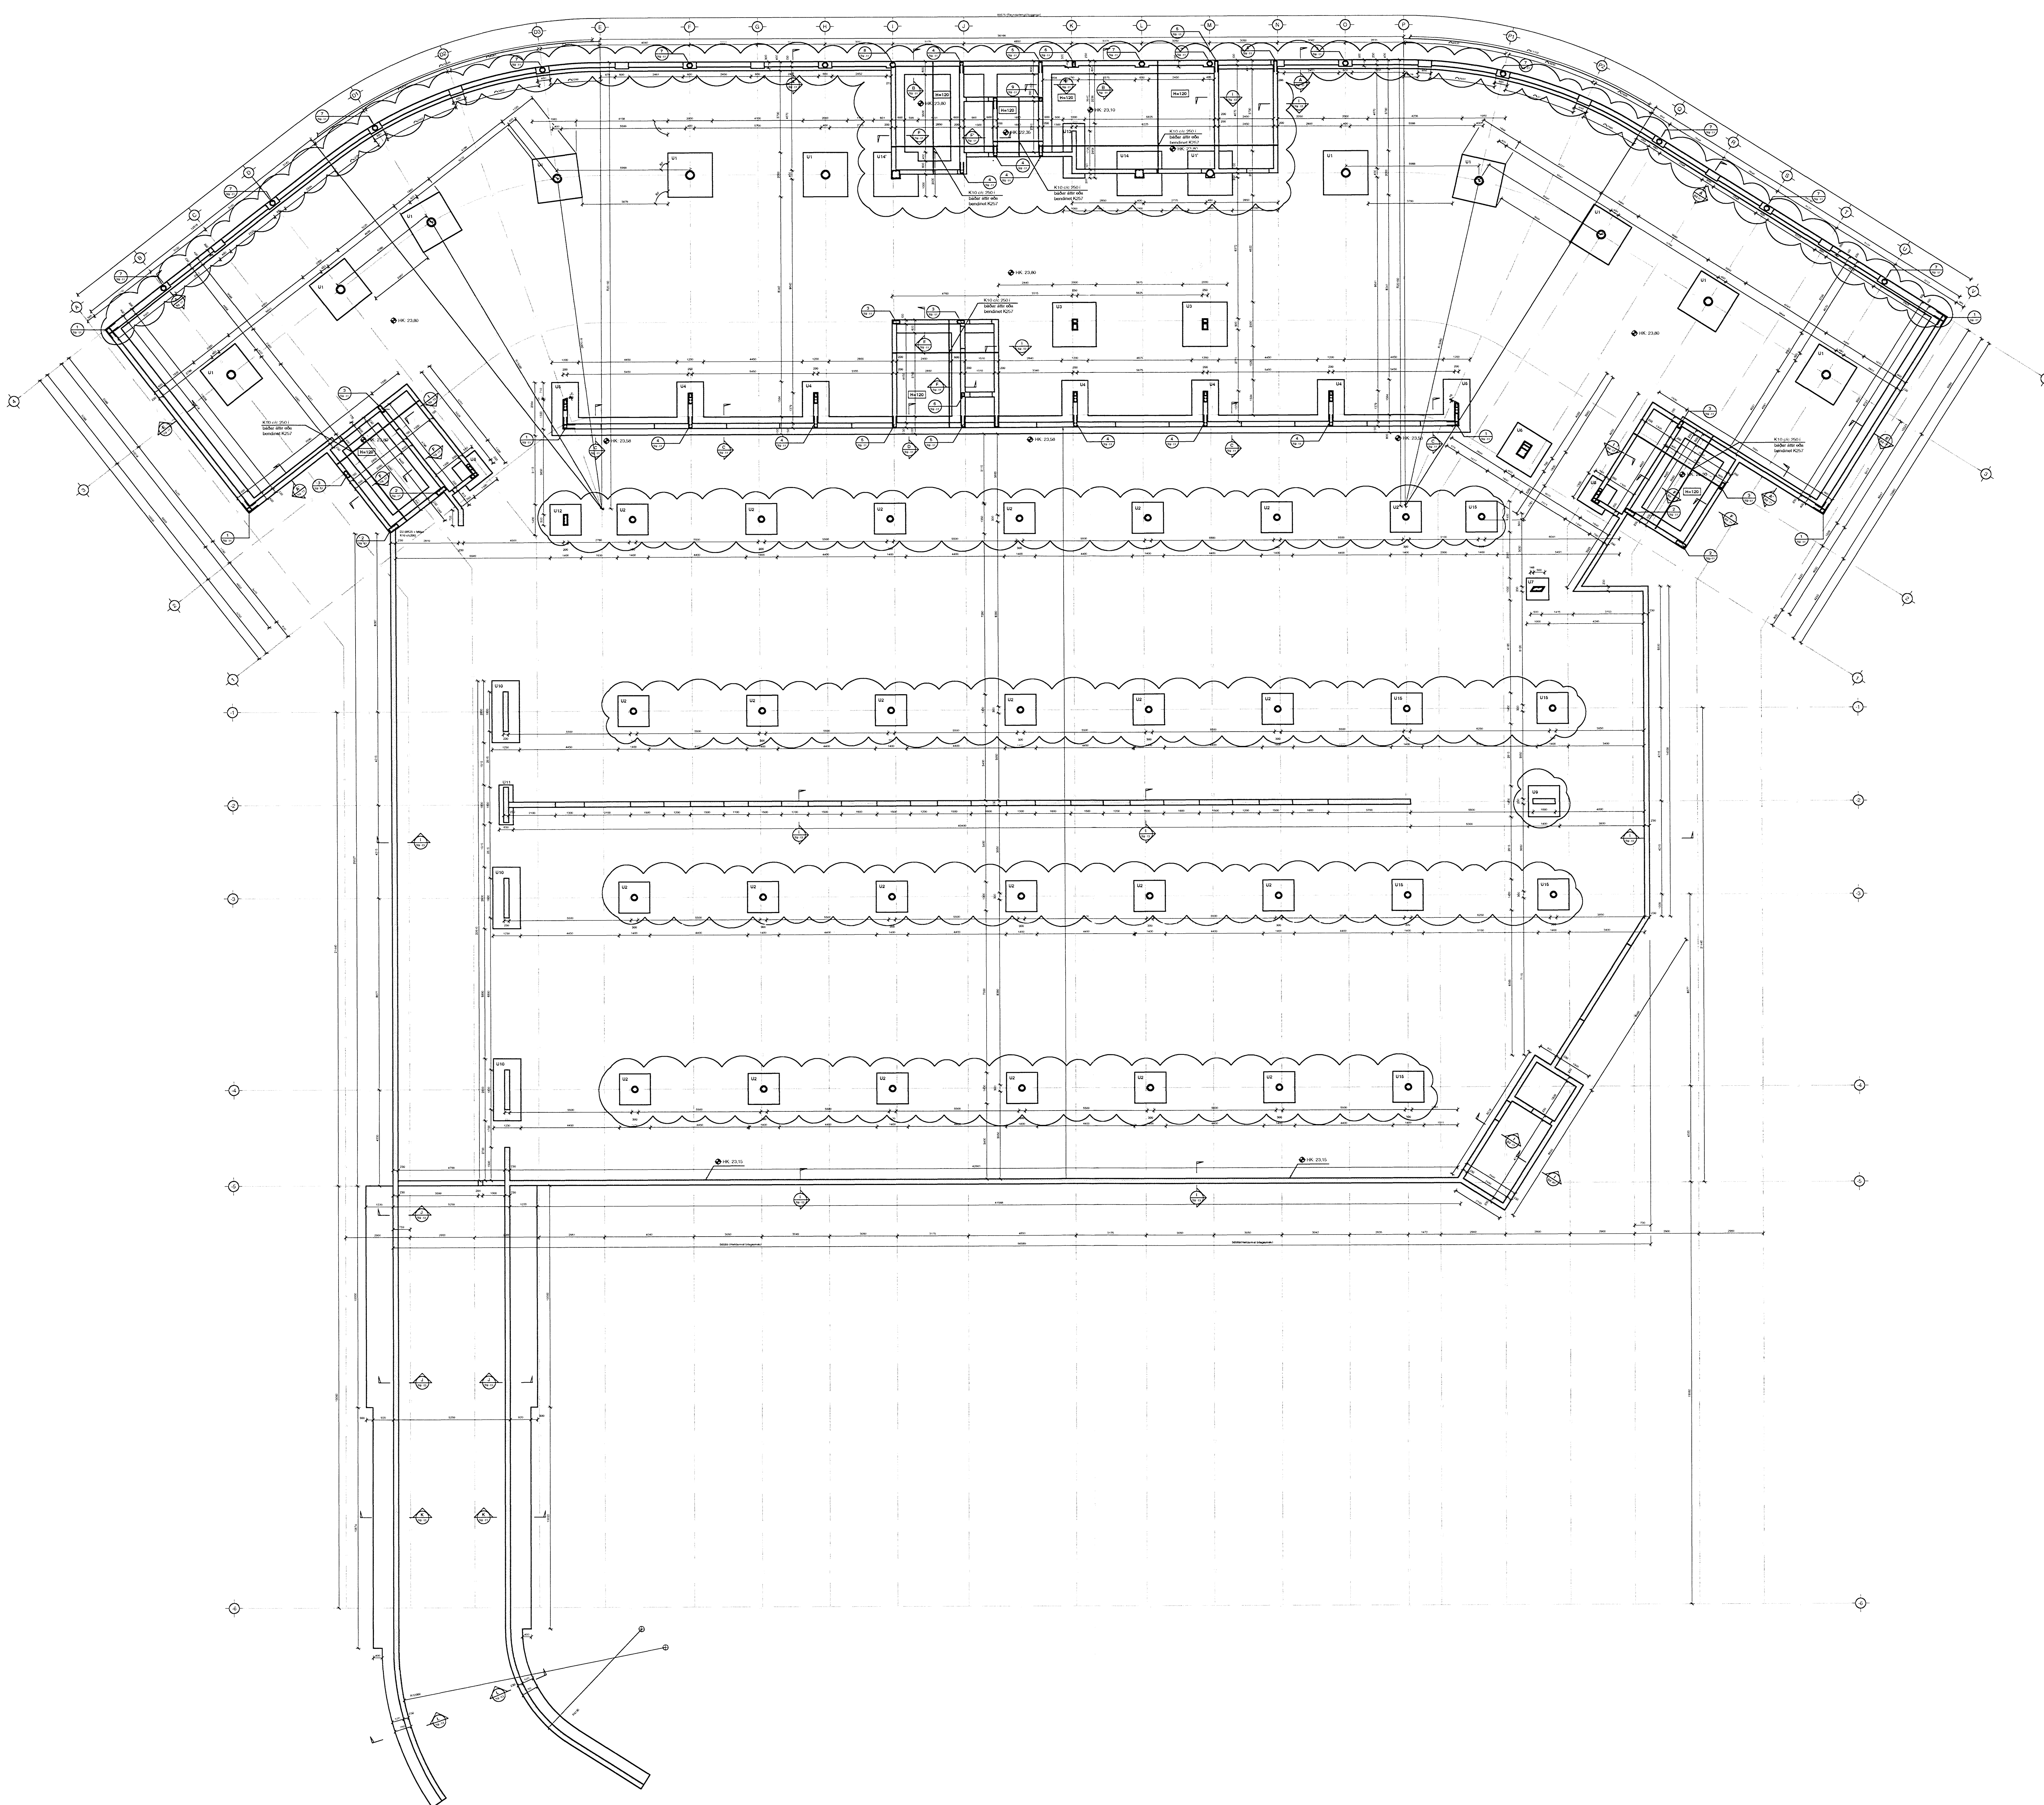

ARKITEKTAR  
Jón Þór Þorvaldsson A.F. 124  
Rt. 02126 7579

A\_30.81.06 Veggjækkir og breytingar á undirstöðum, sjá skýr. SU193  
Útg. Daga Skýring HarnaðsVísir



VERKFRÆÐISTOFA

BEIJAHRÁUN 20 • 250 HAFNARFJORDUR • KENNIT. 710796 2899  
vsb@vsb.is • Sími 585 8600 • Fax 585 8610 • www.vsb.is

Akrun sérframaður  
Björn Guðastefnsson  
Sími 195556 4888 • bjoem@vsb.is

VERKFRÆÐISTOFA  
DALSHRAUN 3  
HAFNARFIRÐI

|                         |          |                         |        |      |  |
|-------------------------|----------|-------------------------|--------|------|--|
| Verktali                |          | Burðarvirki             |        | Síða |  |
| Undirstöður             |          | Undirstöður             |        | -    |  |
| Grunnmynd, yfirlitsmynd |          | Grunnmynd, yfirlitsmynd |        | -    |  |
| Harnað                  | Teknað   | Vísir                   | Kvæfi  | Síða |  |
| SJ                      | SJ       | SG                      | 1:100  | / A0 |  |
| Daga                    | Verkefni | Tekning                 | Útgáfa |      |  |
| 16.01.2007              | 07244    | B2-10                   | A      |      |  |