Byggingafulltrúi Hafnarfjarðar
Móttekið þann
07 FEB 2008
VBS.

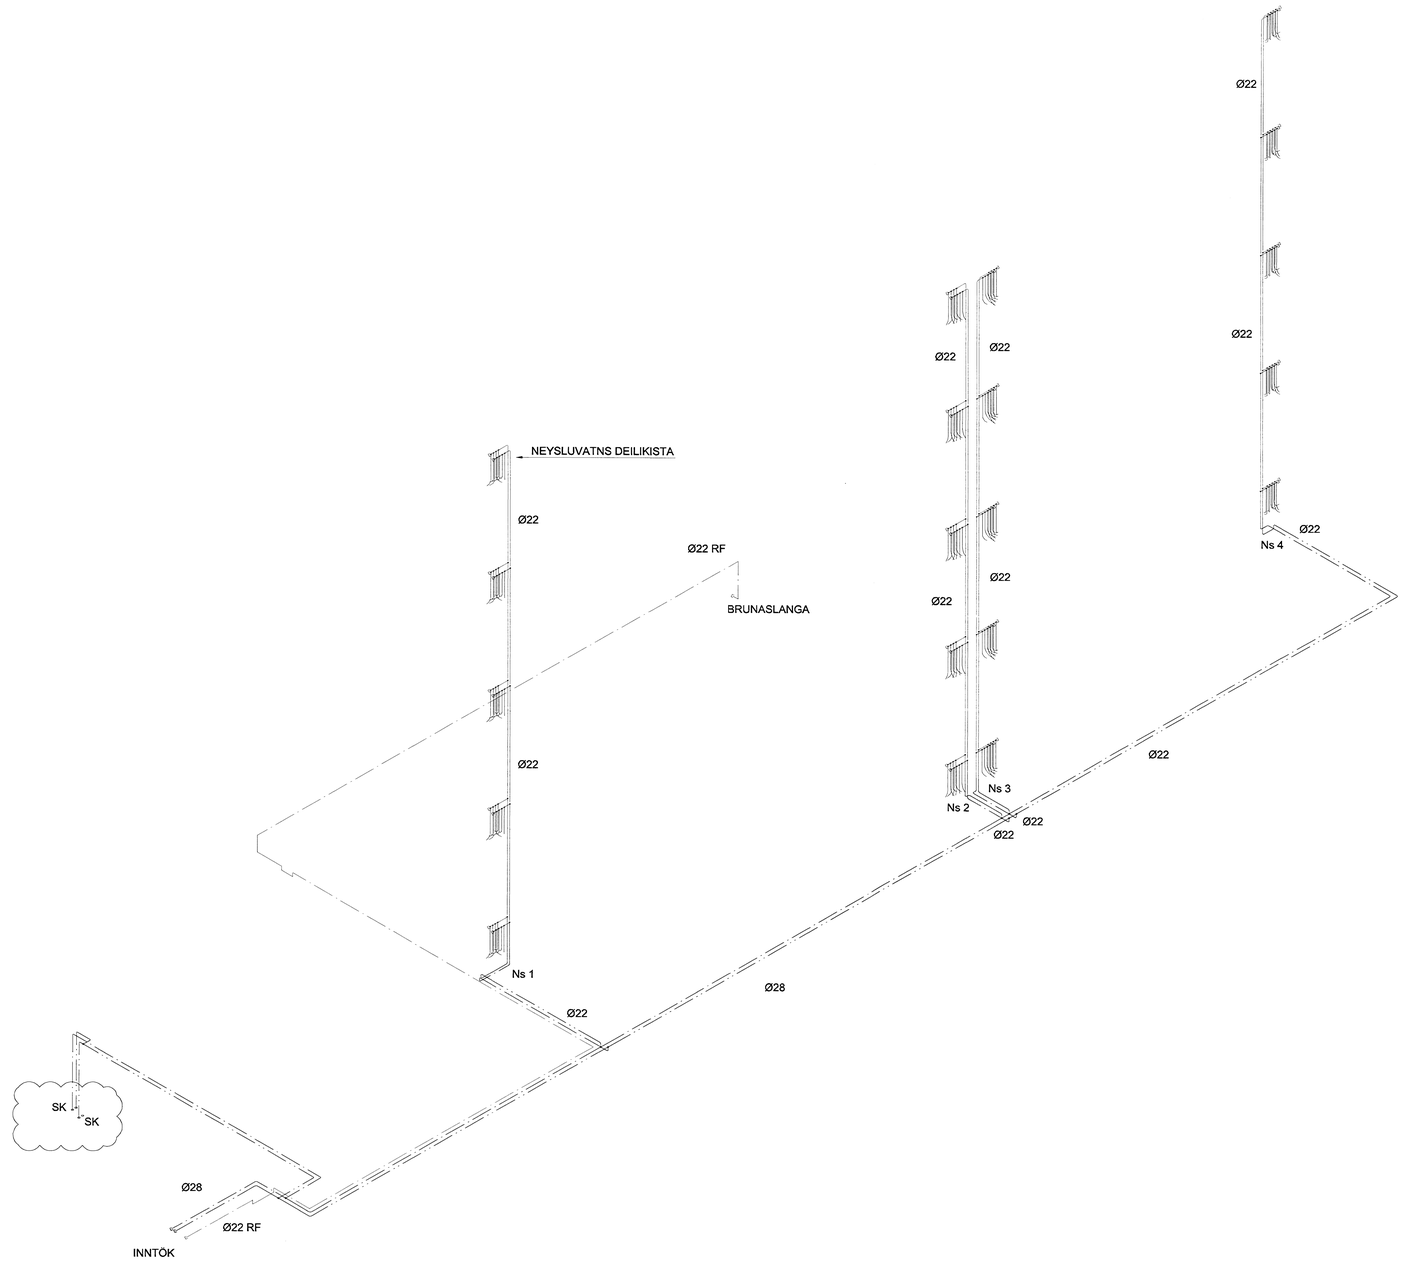

SKIPALÓN 27

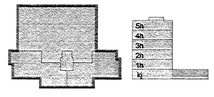

Útg.	Dag.	Skýring	Hannað/Yfirfarið
A	20.11.07	Breytt við skoðunarum	ÞJK/SÁS

VSB
VERKFRÆÐISTOFA

BÆJARHRAUN 20 - 220 HAFNARFJÖRÐUR - KT.NR.T. 710796-2599
vsb@vsb.is Sími 585 9600 Fax 585 9610 www.vsb.is

Ábyrgðarmaður: Svenn Áki Svernsson Kt: 230855 5609

Verkheiti: SKIPALÓN 27 HAFNARFIRÐI

Verkhluti: Lagnir Neysluvatnslagnir Rúmmynd

Hannað	Teiknað	Yfirfarið	Kvarði		Síða
BL	BL	SÁS	1:50	/ A0	-

Dags.	Verknúm.	Teikning	Útgáfa
29.12.2006	06928	P531	A

V:\2006\06928\06928-Skipalón 27\Drawings\06928-P531.dwg