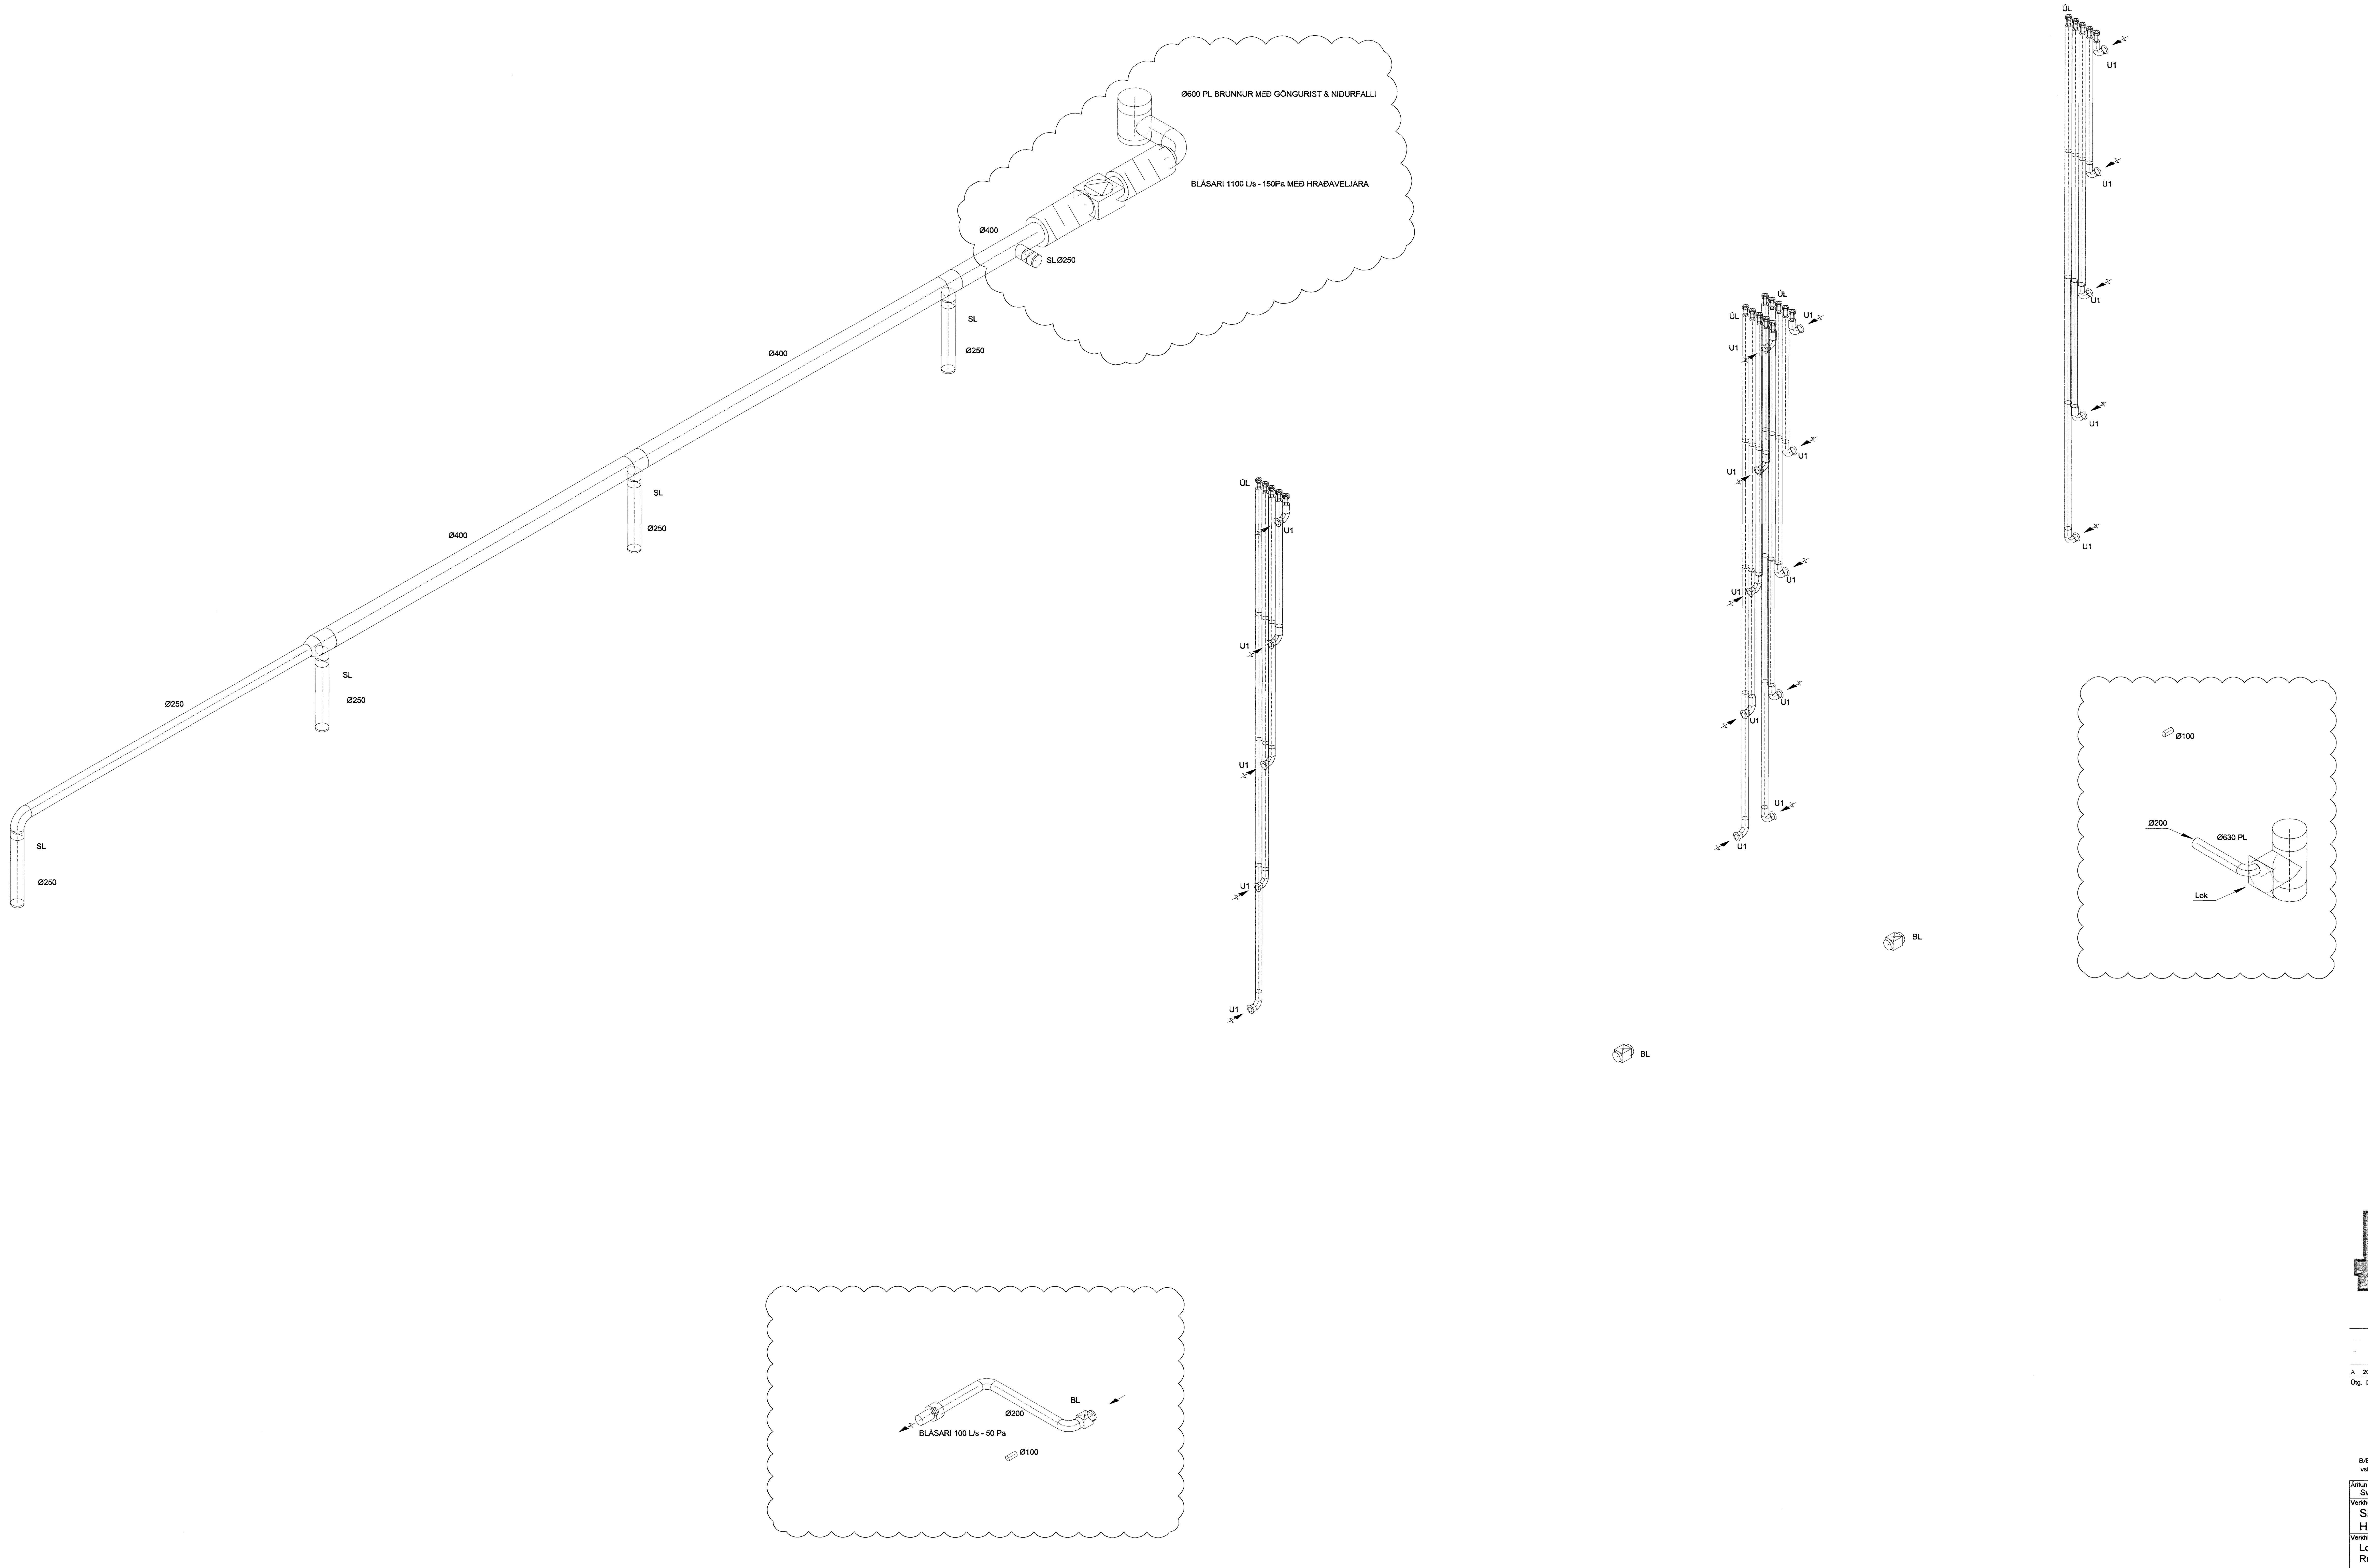

SKIPALÓN 27

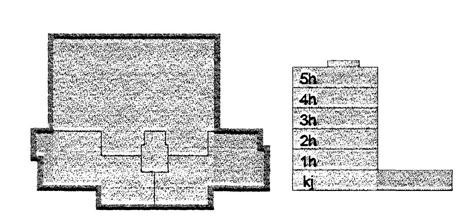

Útg.	Dags.	Skýring	Hannað/Yfirfarið
A	20.11.07	Settar hljóðgildrur, brunnur minnkaður ofl.	ÞJK/SÁS

VSB

VERKFRÆÐISTOFA

BÆJARHRAUN 20 · 220 HAFNARFJÖRÐUR · KENNIT. 710796-2899
vsb@vsb.is · Sími 585 8600 · Fax 585 8610 · www.vsb.is

Áritun sérhönnuðar
Sveinn Áki Sverrisson Kt: 230855 5609

Verkheiti
SKIPALÓN 27
HAFNARFIRÐI

Verkhluti
Loftræsing
Rúmmynd

Hannað	Teiknað	Yfirfarið	Kvarði	Síða
BL	BL	SÁS	1:50 / A0	-
Dags.	Verkefni	Teikning		Útgáfa
29.12.2006	06928	P981		A