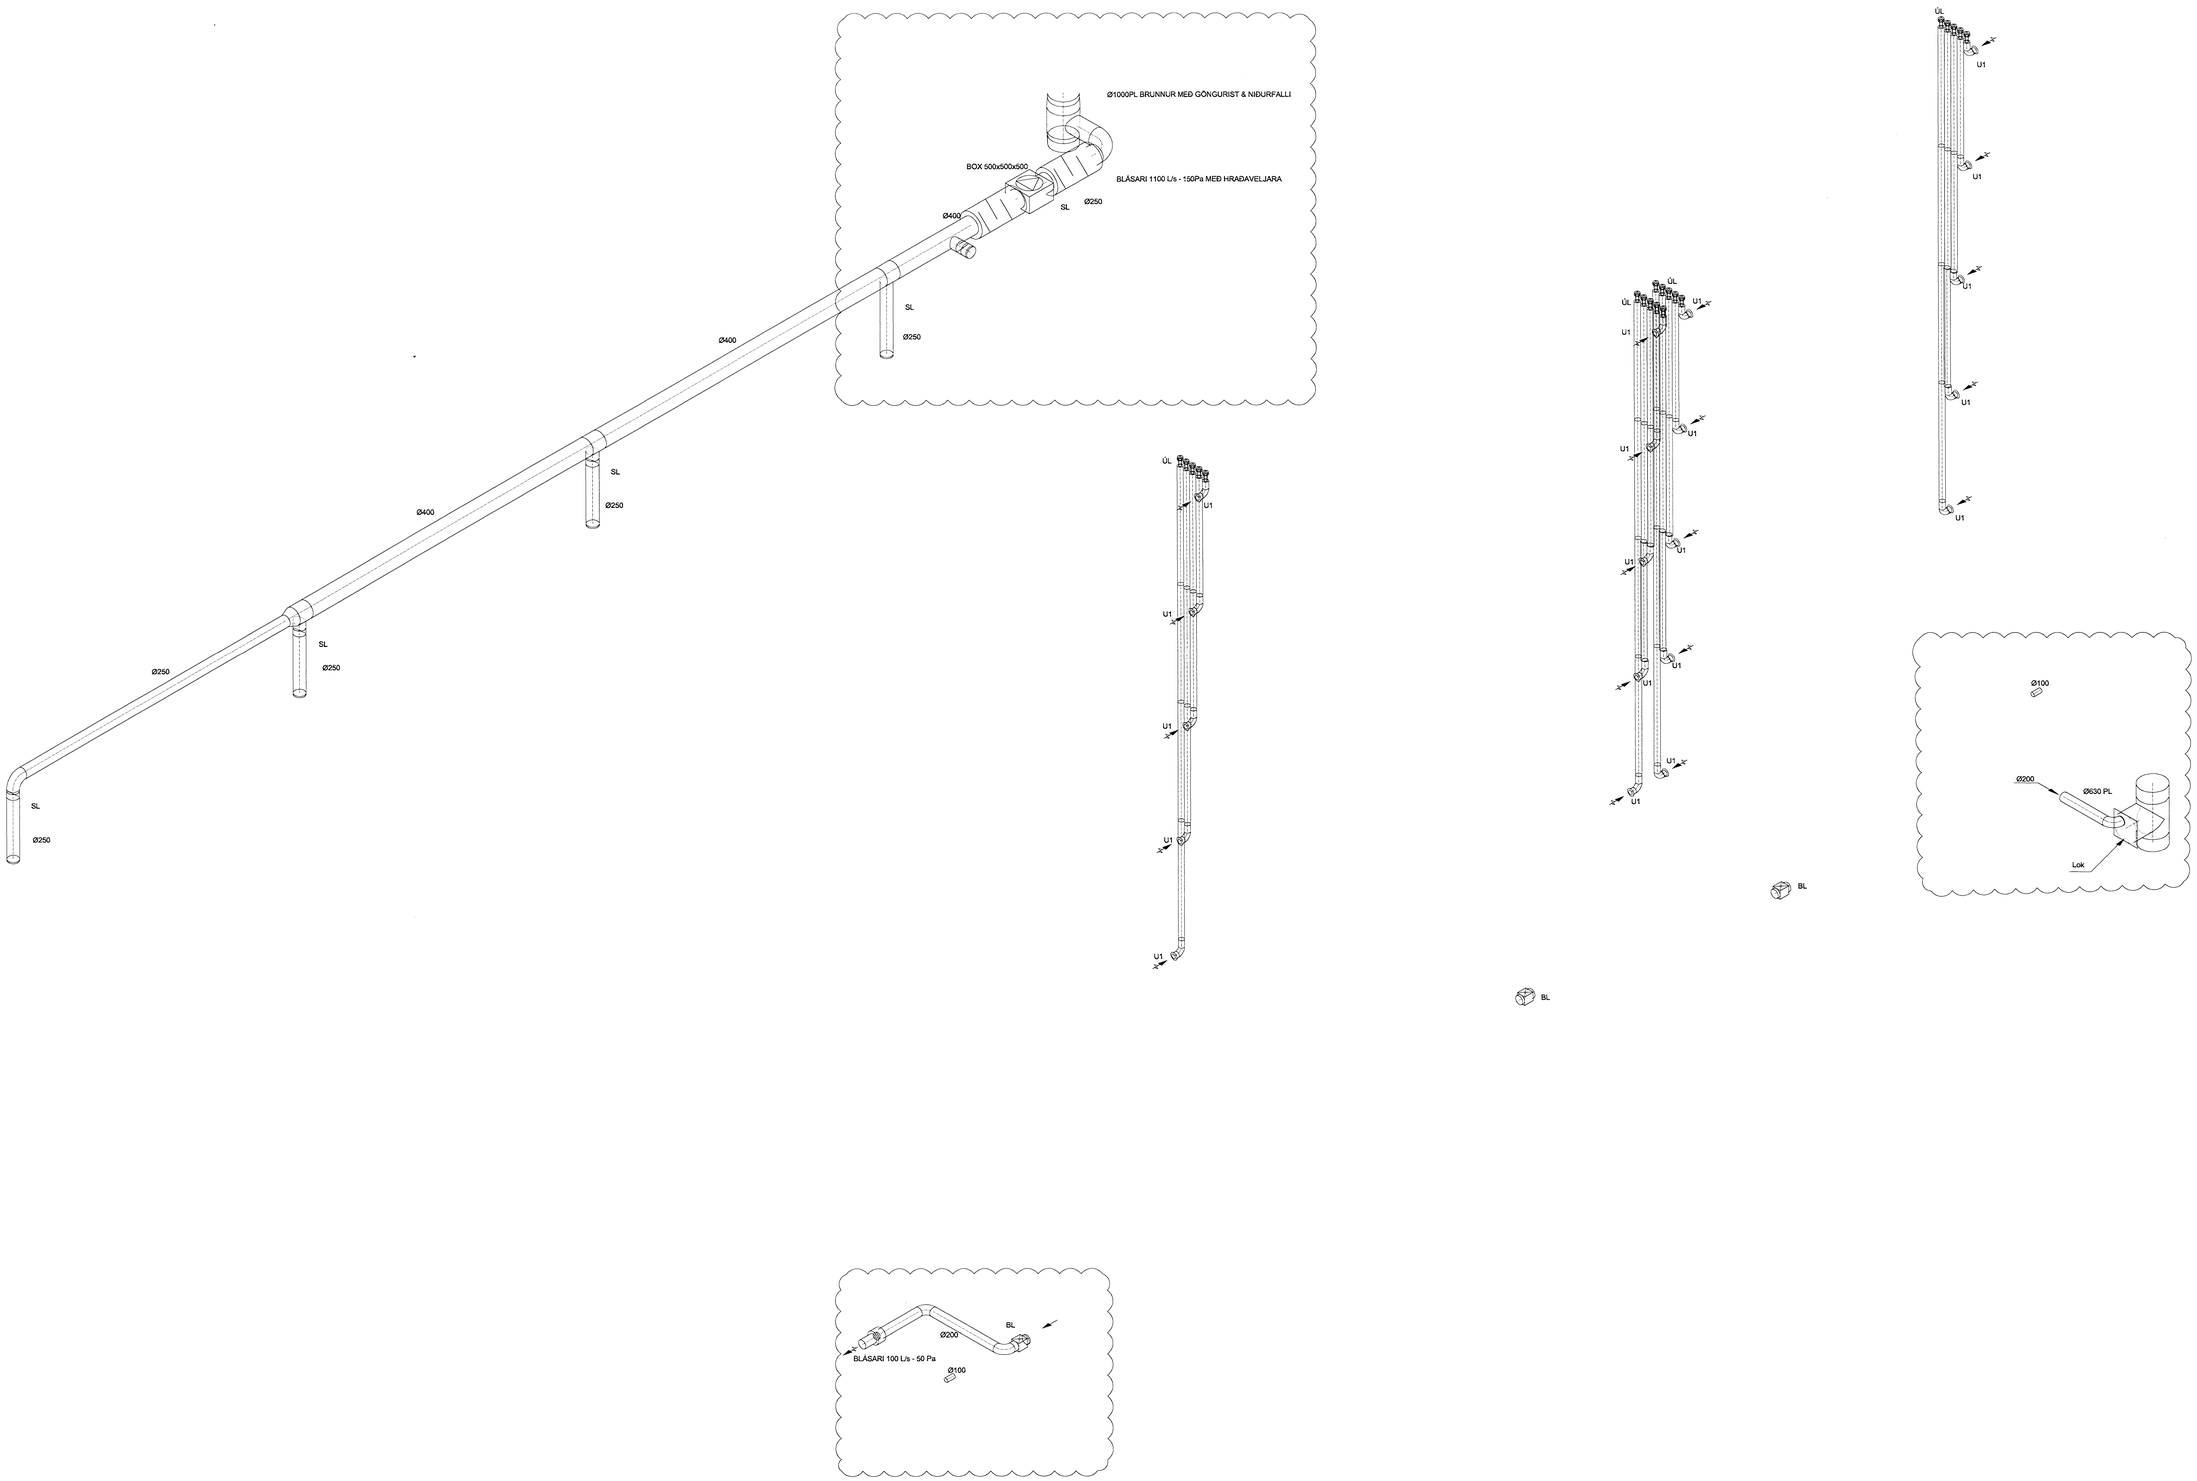

Byggingarfulltrúi Hafnarfjarðar
Afgreitt þann
07 FEB 2008
VBS

SKIPALÓN 25

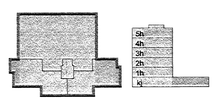

Útg.	Dags.	Skýring	Hannað/Yfirfarið
A	20.11.07	Settar hjóðgildrur, brunnur minkaður o.fl	BJK/SÁS

VSB
VERKFRÆÐISTOFA

BÆJARHRAUN 20 · 220 HAFNARFJÖRÐUR · KT.NR.T. 710796-2899
vsb@vsb.is · Sími 585 8600 · Fax 585 8610 · www.vsb.is

Ártitus sérhönnuðar
Sveinn Áki Sverrisson Kt: 230855 5609

Verkheiti
SKIPALÓN 25
HAFNARFIRÐI

Verkhluti
Loftræsing
Rúmmynd

Hannað	Teiknað	Yfirfarið	Kvarði		Síða
BL	BL	SÁS	1:50	/ A0	-
Dags.		Verkefni	Teikning		Útgáfa
29.12.2006		06927	P981		A

V:\2005\05857\06927-Skipalón 25\Sheets\Lok\06927-P2-Hrein_Rúmmynd.dwg