

Samþykkt þann

03 MAY 2012

Byggingafultrúinn í Hafnarborg  
F.h. Sigurður Steinar Jónsson

**Breytingar innanhúss í apríl 2012:**

Nýr rekstraraðili tekur við rekstri veitingarymis Hafnarborgar. Annað fyrirkomulag á afgreiðslu, bökkur settur upp við stigaop og gluggar og hurðir, sem áður tilheyrðu útvegg og skilja að veitingasalina, eru fjarlægðir og opin klædd með 16 mm hvítlökkuðum MDF plötum.


Engar breytingar eru gerðar sem skerða brunavarnir eða burðarvirki staðarins.

Veitingastaðurinn er samþykktur fyrir 100 manns og hefur verið veitingarekstur í rýminu undanfarin ár.


Hafnarborg er búin víðurkenndu samtengdu brunavarnarkerfi.

Neyðarlýsing og flóttamerkingar eru við allar flóttaleiðir í safninu.

25.04.2012  
AI

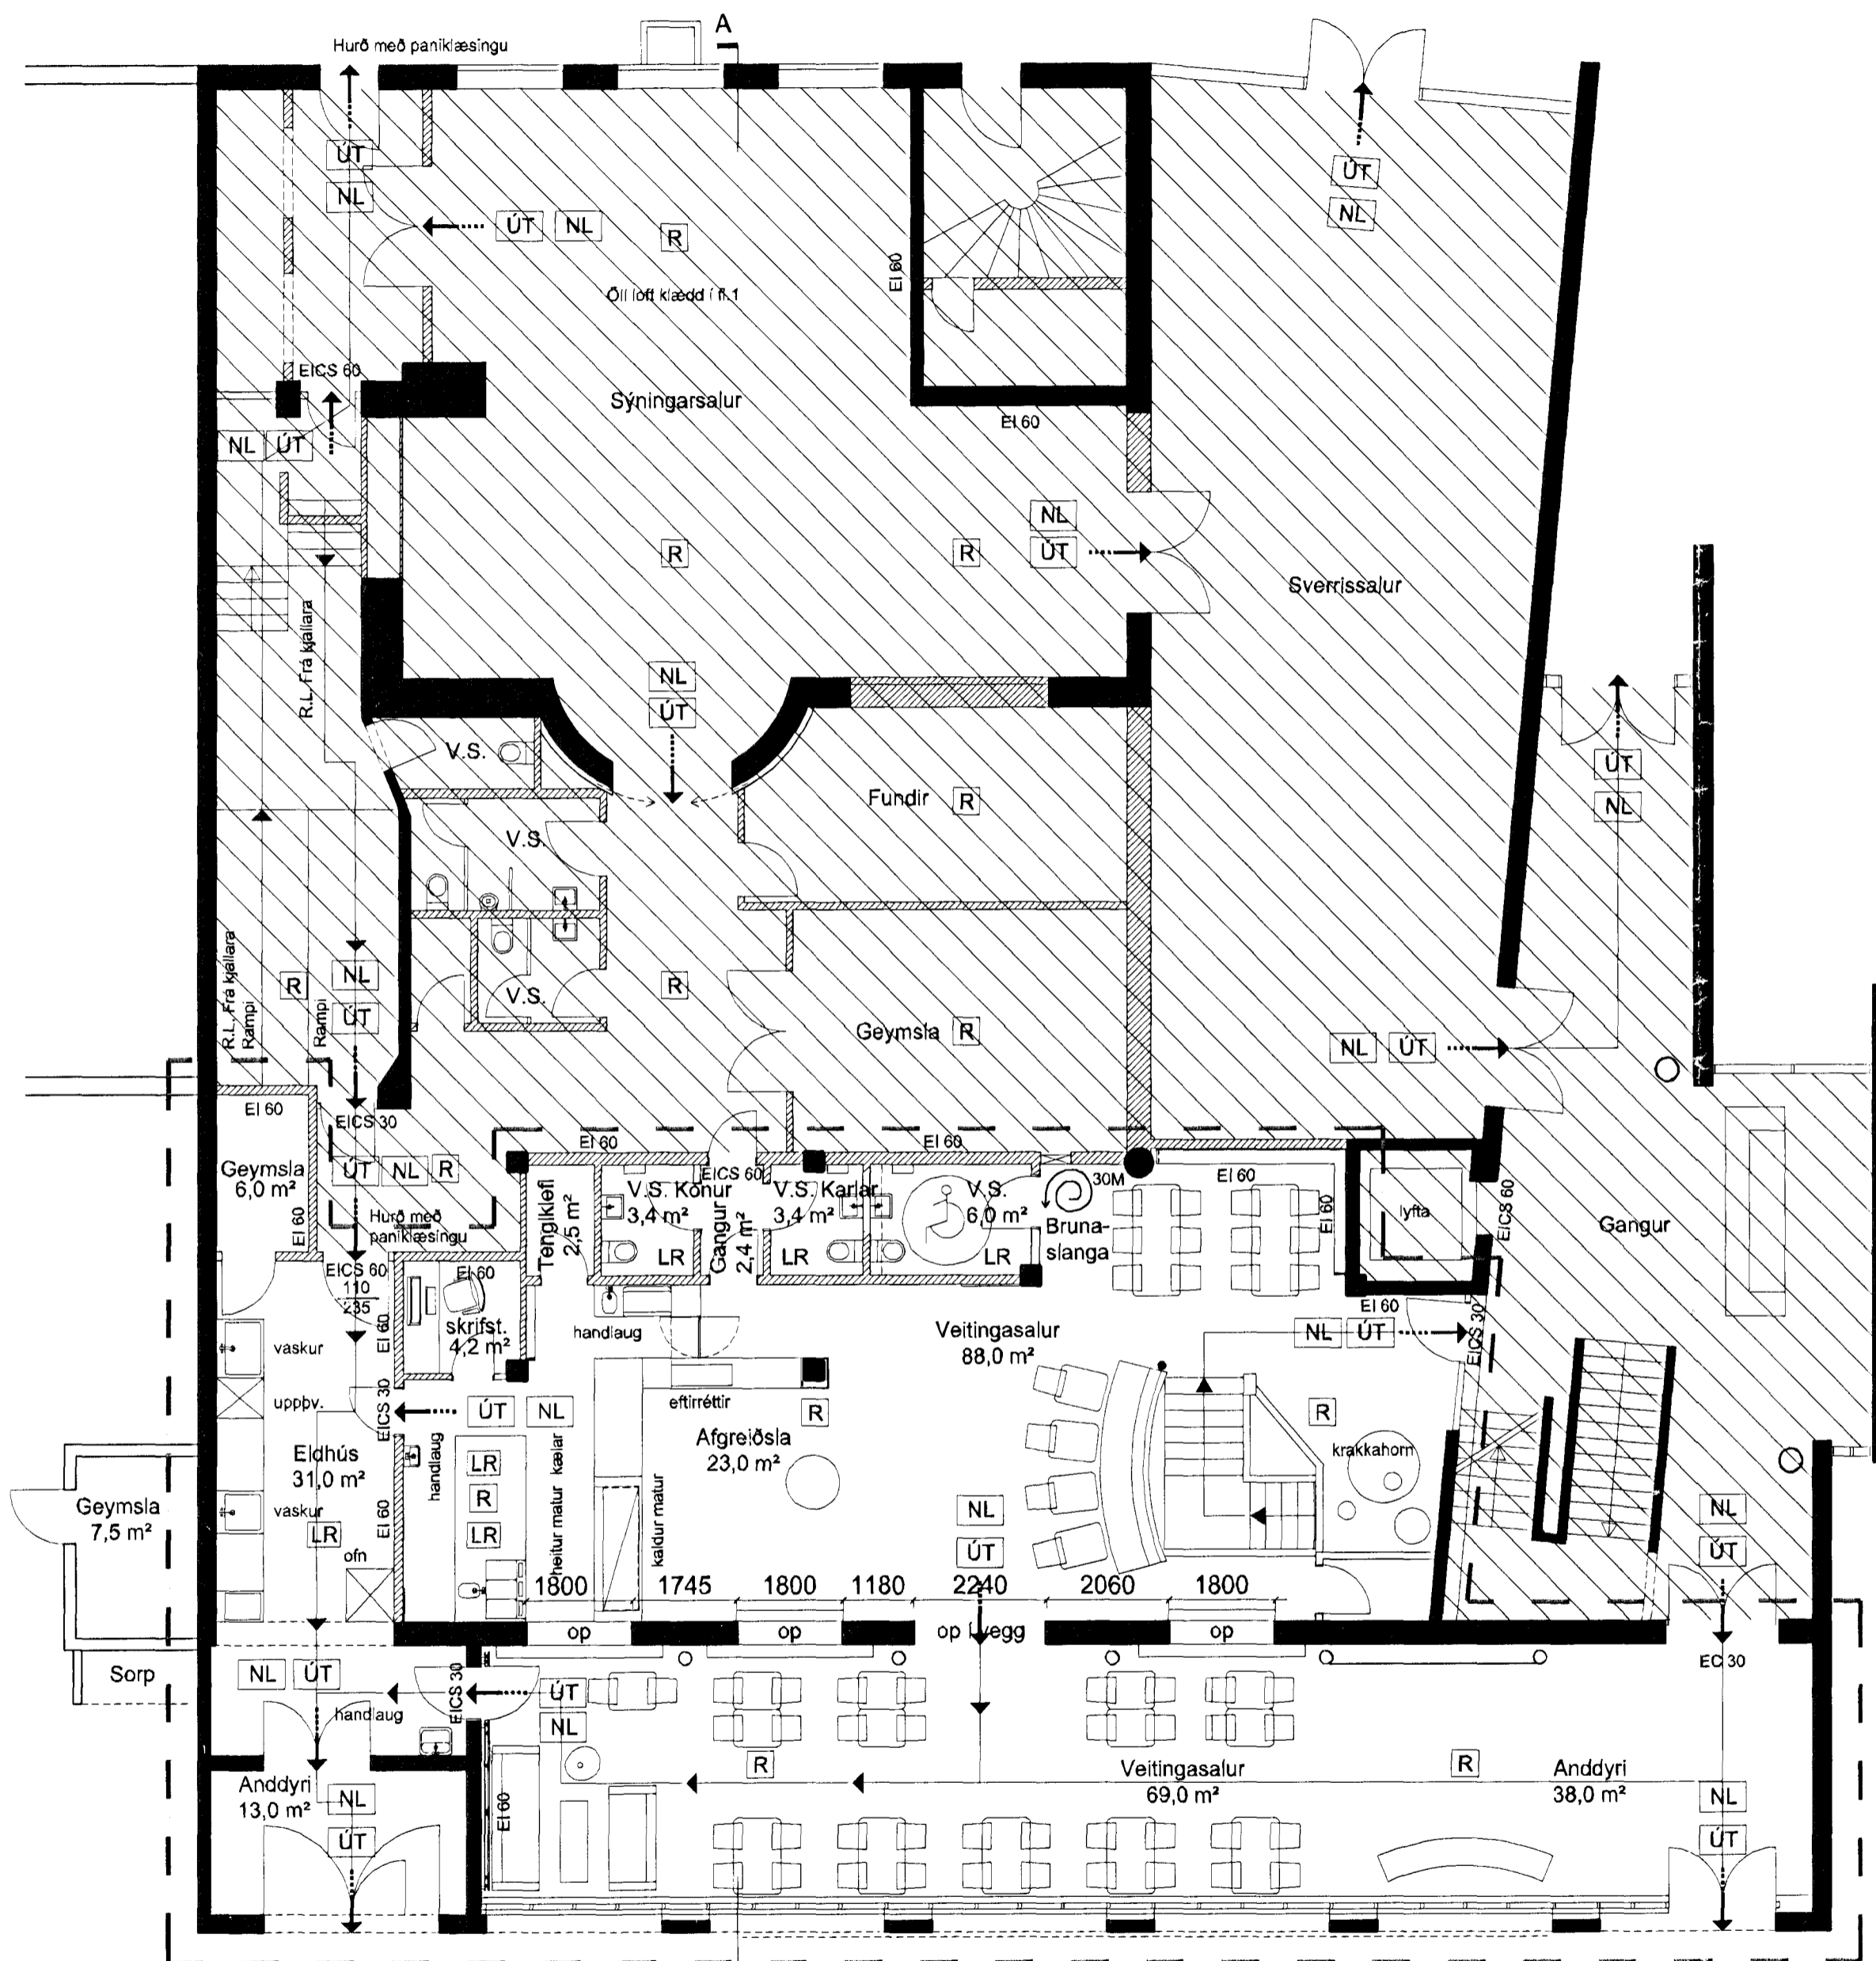

GRUNNMYND1.hæð mkv. 1:100

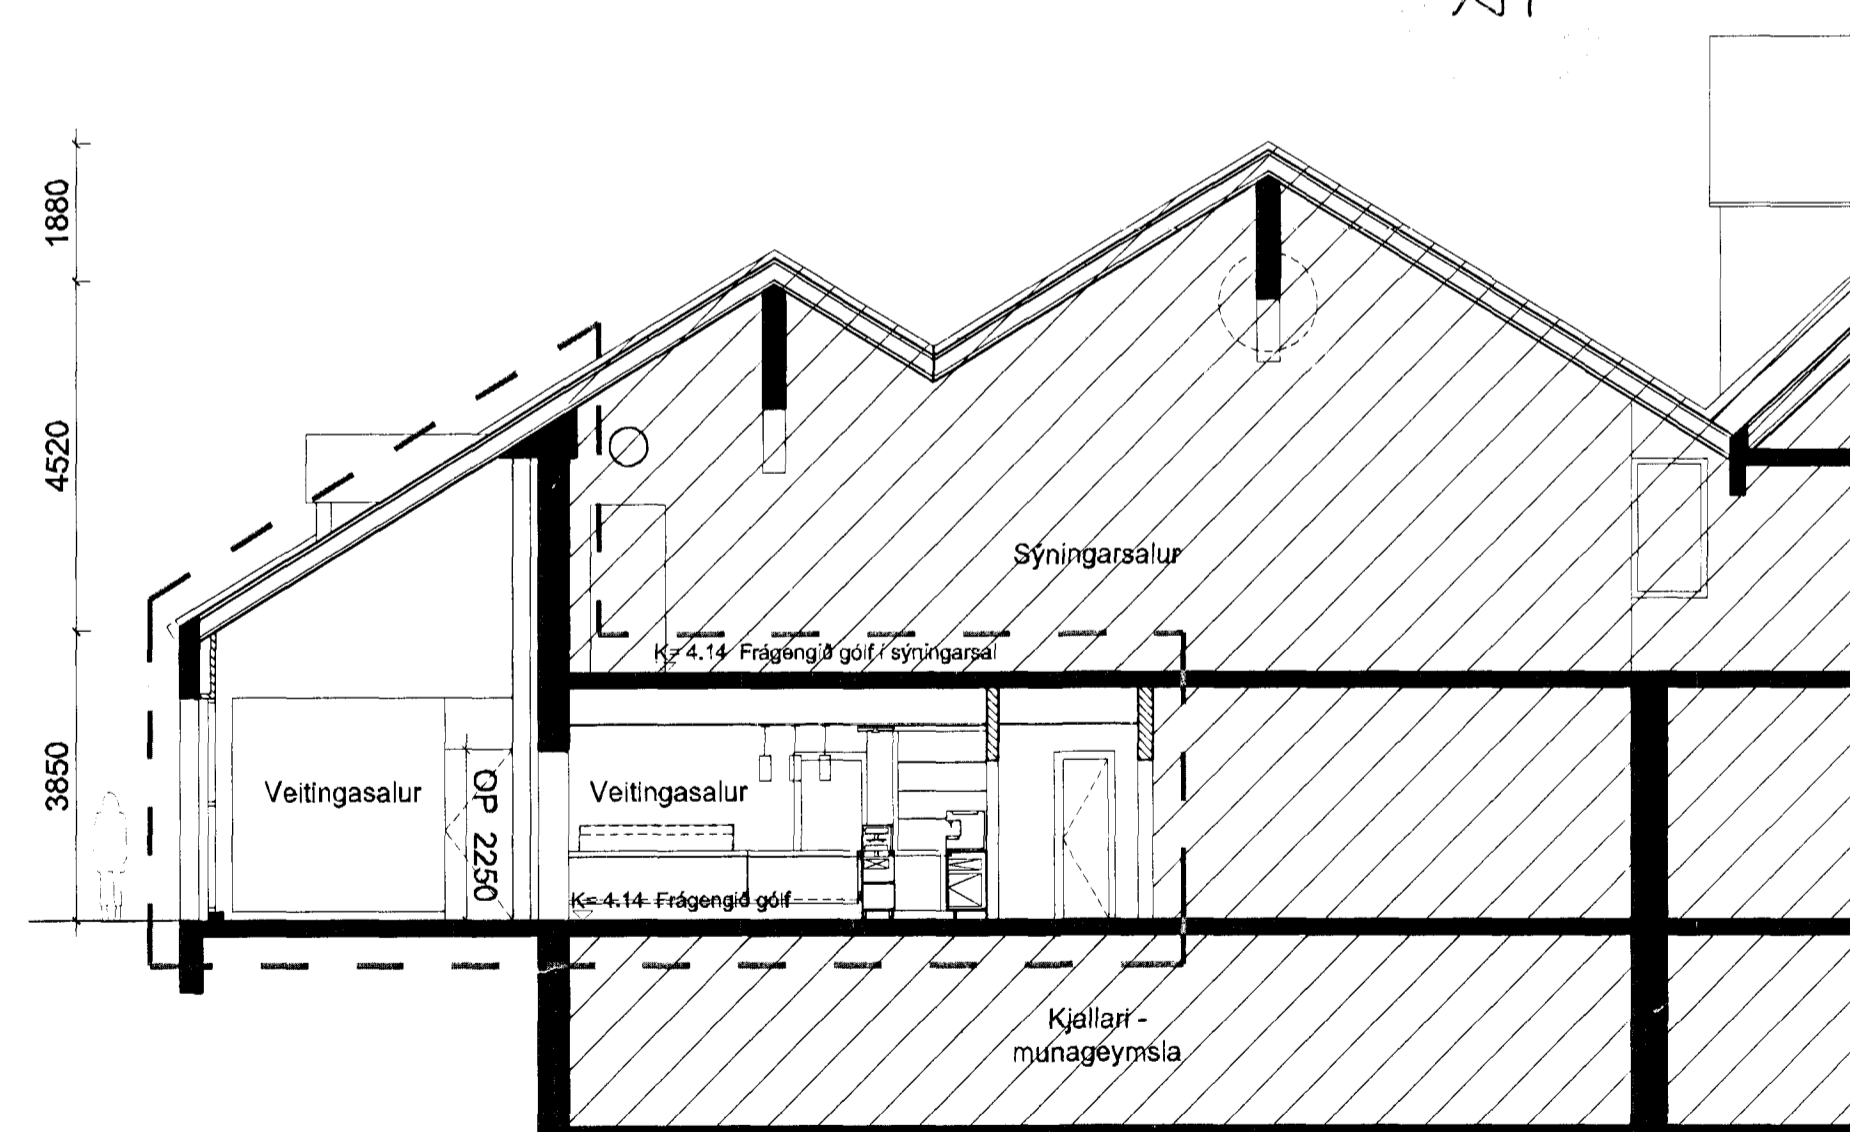

SNEIÐING AA mkv. 1:100

**Hilmar Gunnarsson**  
arkitektar

Hilmar Gunnarsson arkitekt faf,  
kt.: 150571 4059  
Suðurgata 18, 220 Hafnarfjörð, Ísland  
hilmar@hilmar Gunnarsson.is Tel: 8243457

VERKEFNI:

Gló í Hafnarborg, Strandgata 34, Hfj.

LÝSING:

Grunnmynd og snið

mkv. metrar Samþykkt

DAGS:	HANNAÐ:	TEIKNAD:	MKV:	TEIKNAR:
20.04.2012	Hilmar G.	HG	1:100	T01

Eftirprentun og afnot af teikningu þessarar er óheimil nema með skriflegu samþykki höfundar í samræmi við ákvæði höfundarlags