



Samþykkt þann

11 APR 2012


Byggingafulltrúinn í Hafnarfirði
F.h. Sigurður Steinar Jónsson

Skýringar.

LR---Loftrás/125.

GN---Niðurfall í gólf

Innveggir eru gerðir úr blikkstodum, einangraðir með 50mm steinullareinangrun og klæddir beggja vegna með 2-lögum af Gyproc-plötum
Hljóðdeyfitala veggjar er 44 dB og brunamótstaða EKA160.

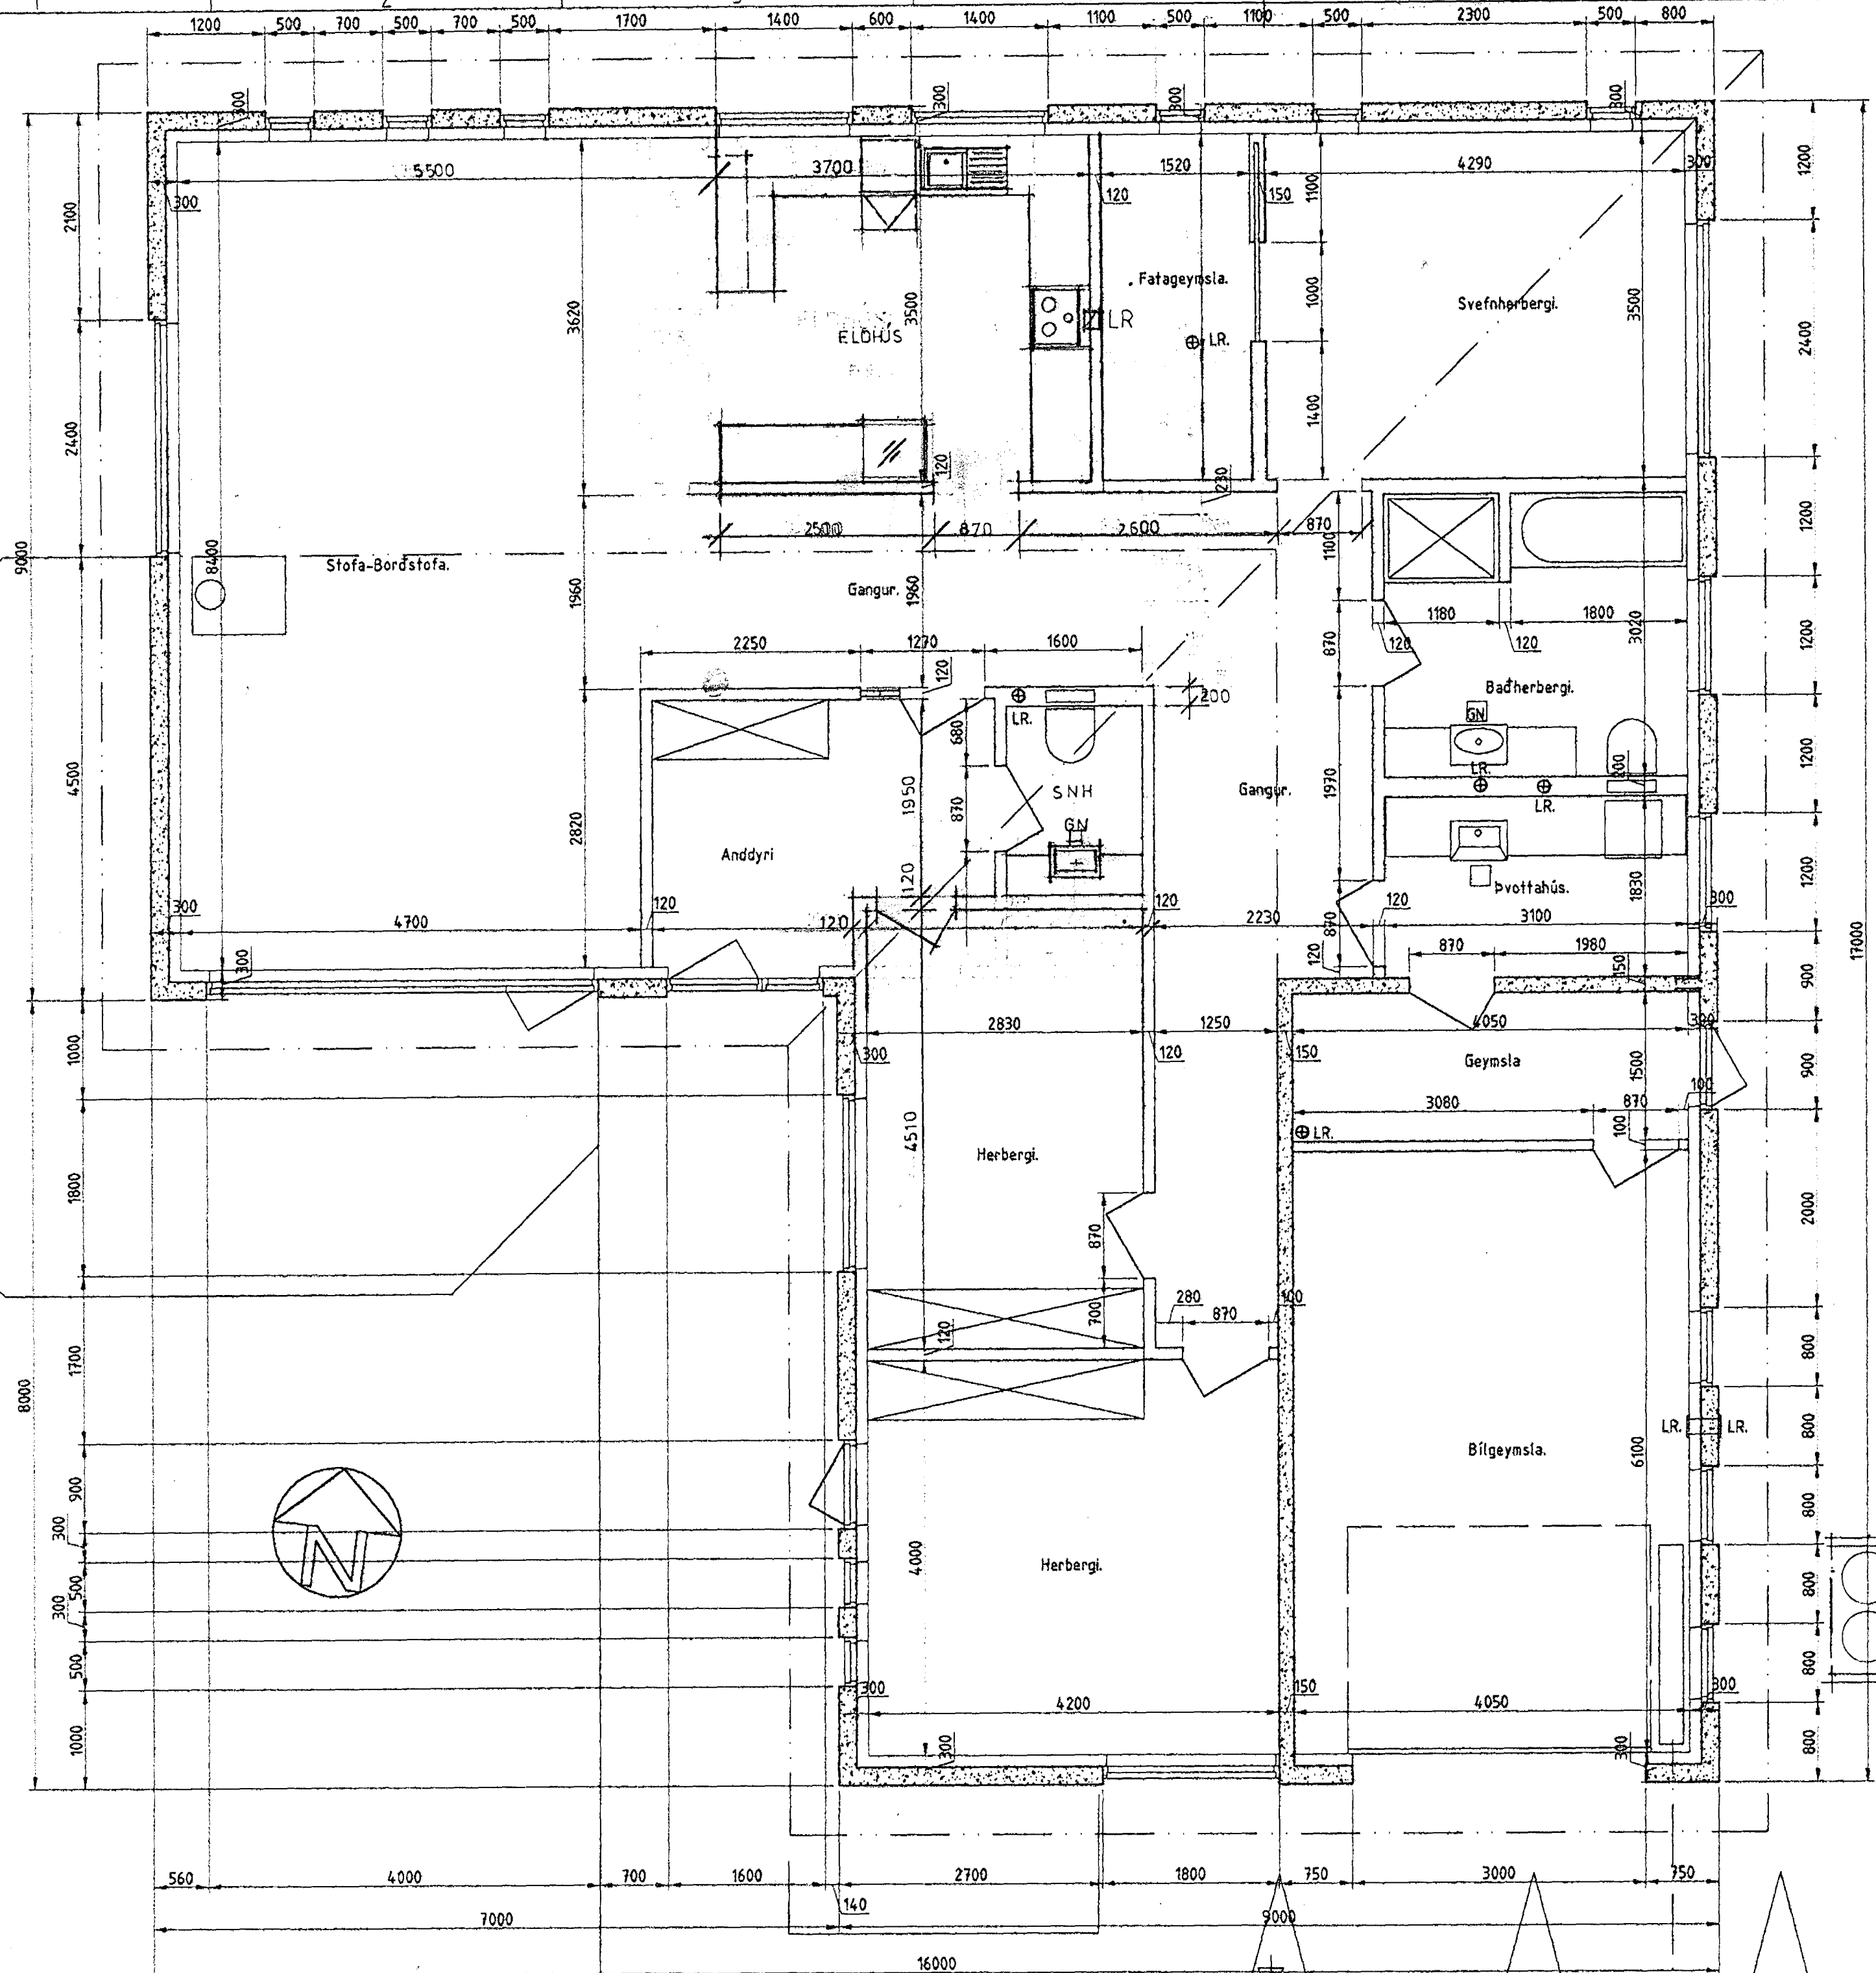

1. 18/maí 2012. Breytingar siganda færðar á mynd. Höfundur.
Breyting nr. Dagssetning Það sem breytist

Byggingarstaður: Furuvellir 14. Hafnarfirði.			
Verkefni:	Adaluppráttur - Málsetning veggja.		Mælikvæði: 1.50.
Verk nr.:	Bláð nr.:	Dags.:	Veffang:
0315	1.04	maí 2004.	stadalhus@net.is
Teiknistofan Stadalhús Síðumúla 31.			
Höfundur:	sími 581-3141	Adalhönnuður/sagnræningur:	sími
	kt: 201137-3149		kt: