


Samþykkt þann  
03 MAY 2012  
Byggingafulltrúinn í Hafnarfirði  
Fh. Sigurður Steinar Jónsson

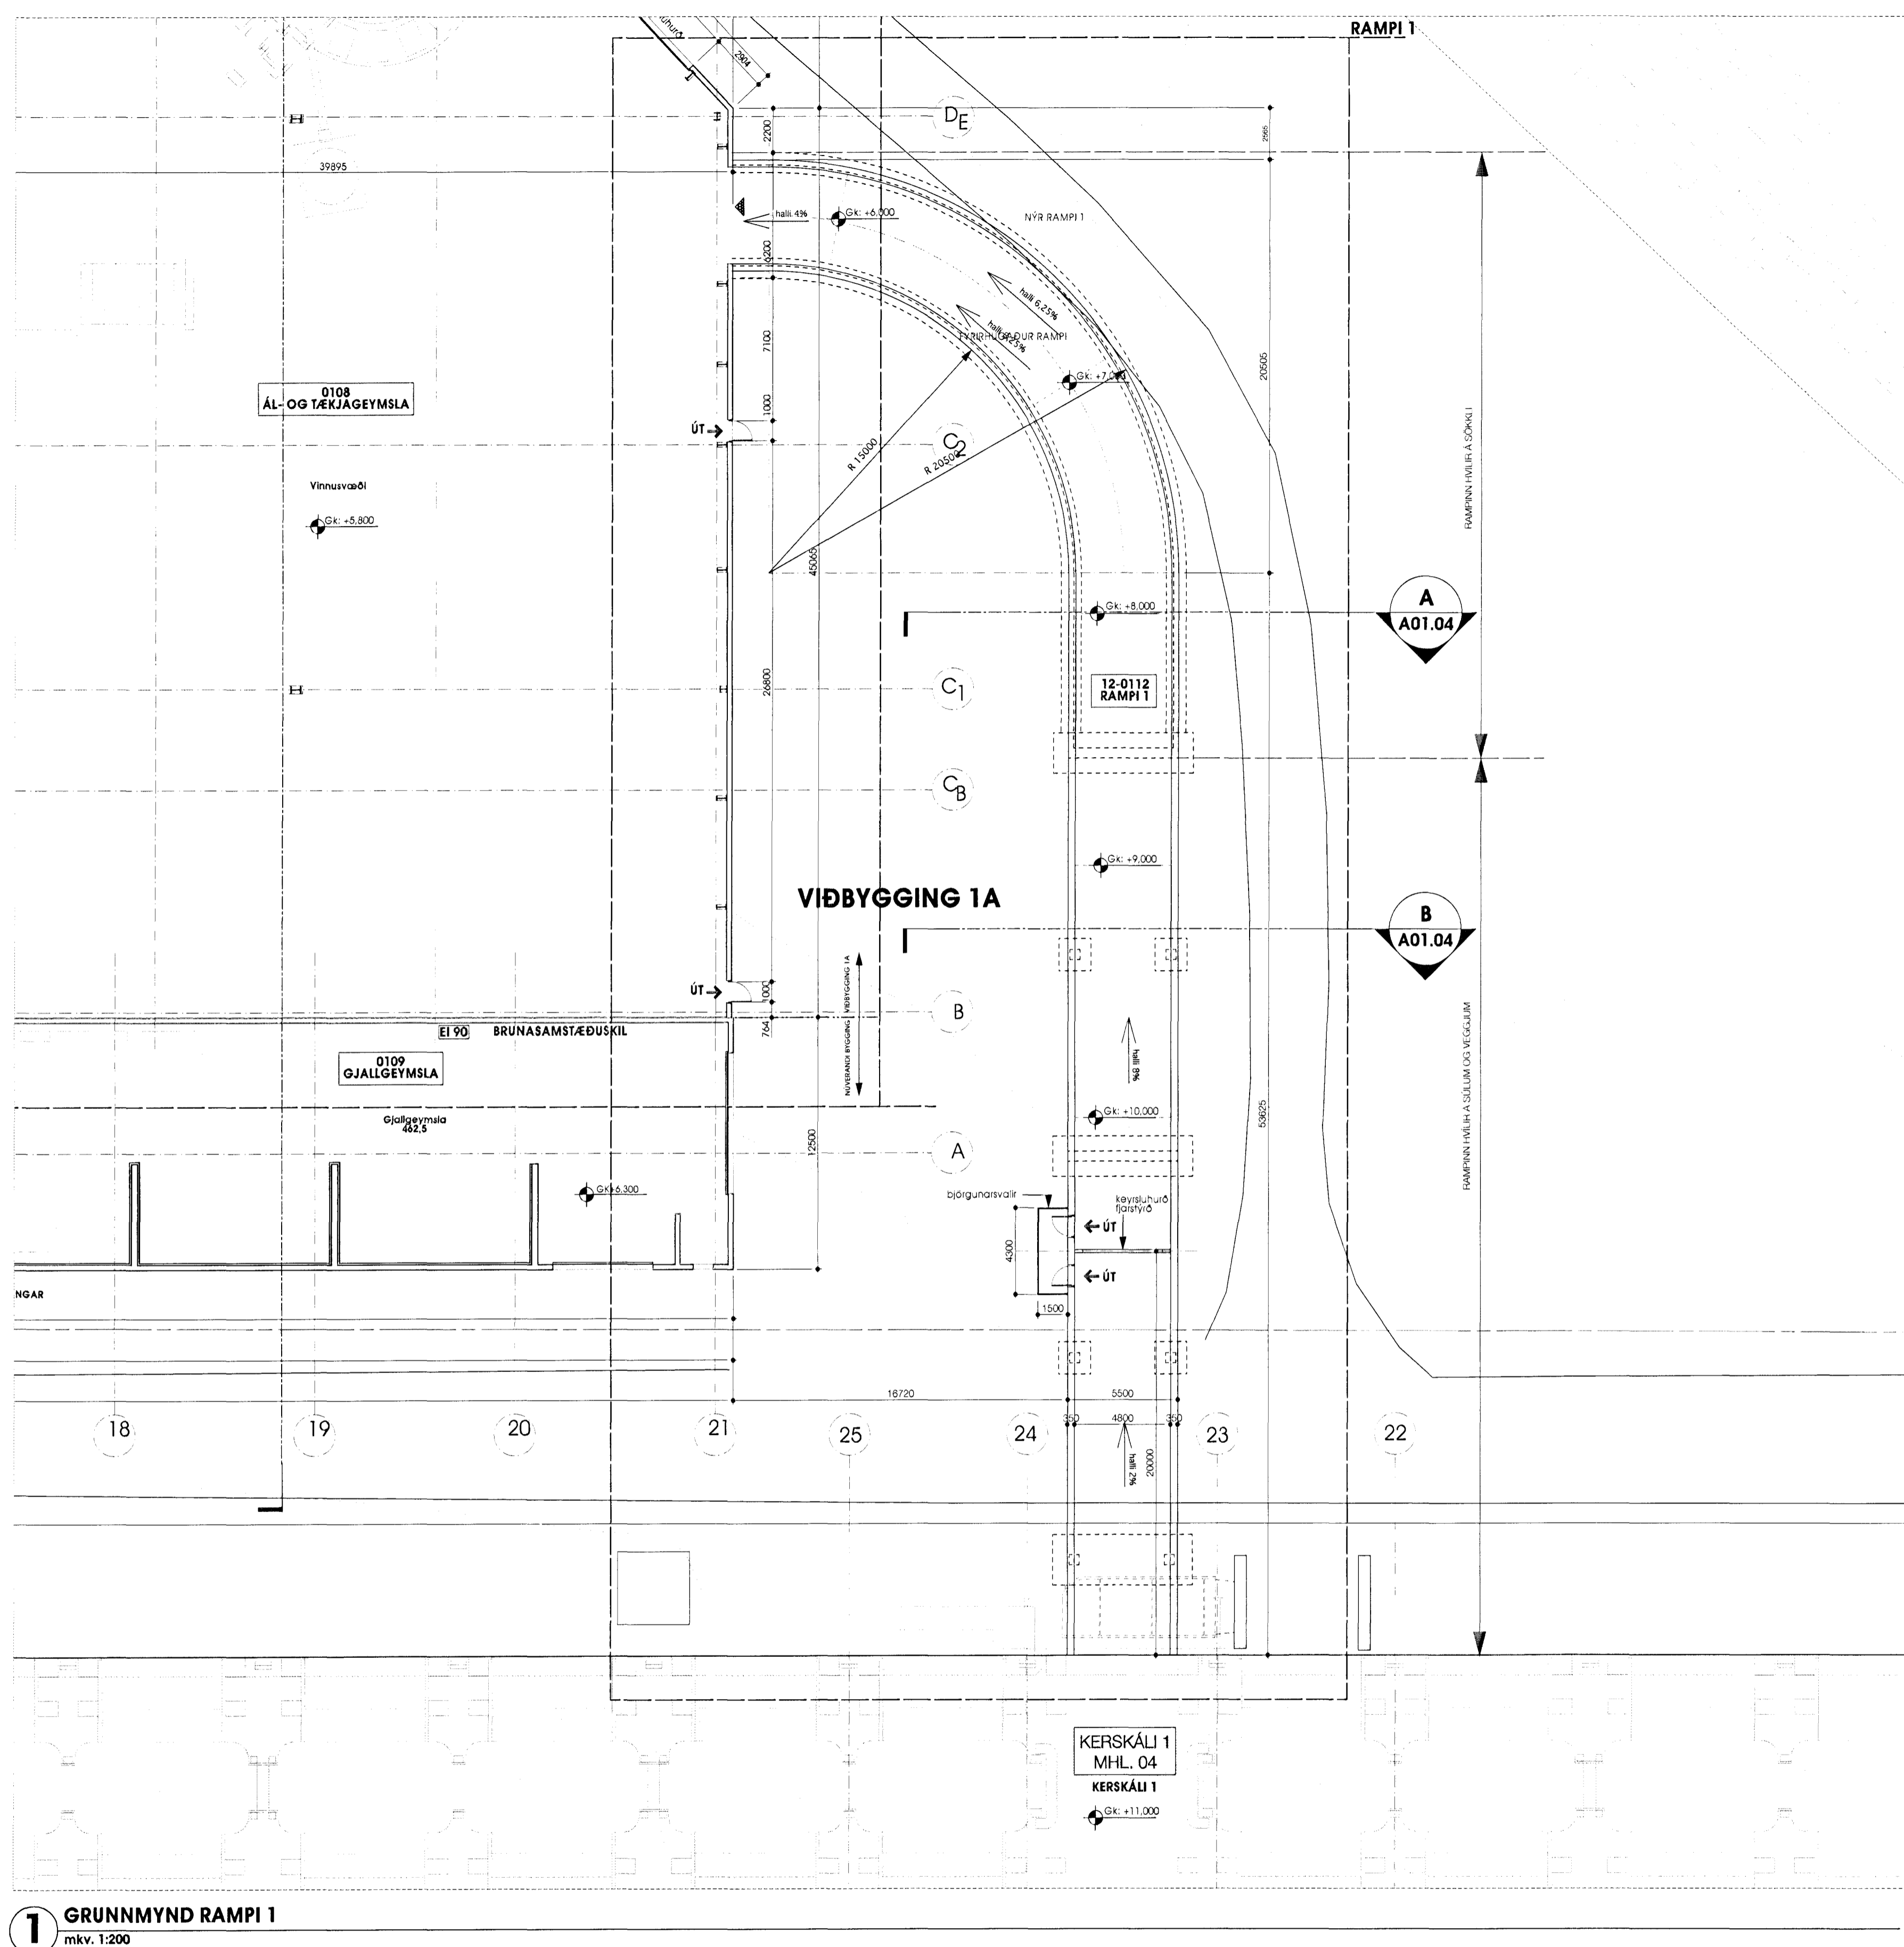

**1 GRUNNMYND RAMPI 1**  
mkv. 1:200

Fh. 24.2012  
K. Jónsson

28.03.2012  
[Signature]

Skýringar:  
Legend:


Úg nr / Rev no	Lýsing / Description	Dagsetning / Date	Höfundur / Des/Draw	Yfirlit / Ckd	Notk. heim. / Suppl. Ref	Neik. heim. / ISAL Ref
A	As built	23.03.2012	SK	SK		

This drawing is the property of Rio Tinto Alcan Iceland Ltd. and handed out for personal use only. It may neither be copied nor made available to others without permission of Rio Tinto Alcan Iceland Ltd. The receiver is liable for any misuse.  
Stærð: A1 Mkv.: 1:200  
Format: Scale:  
Dimensions without tolerances according to ISO 2768-1 medium.



Dagsetning / Date 24.08.2011	Hannað / Designed SK	Teikn / Drawn UDM/SK
Verktaki / Supplier GLÁMA-KÍM	Teikn.nr.verktaka / Supplier draw no. A01.03	Yfirlit / Ckd SK
Samþykkt / Approved		
Hlutur af / Part of		

**RAMPI 1 - MILLI STEYPUSKÁLA OG KERSKÁLA 1 GRUNNMYND**

Teikningar / Dwg. type: **ADALUPPRÁTTUR** Architectural Building Application

**RioTinto Alcan**

Flokkur nr. / Blað nr. / Next bl. nr.	Kostn.nr.-Cóno. / Blun.nr.-Eq.no 5010 / 16957
Teikn.nr. ISAL / Dwg.no. of ISAL 253313	Breyti/Rev A