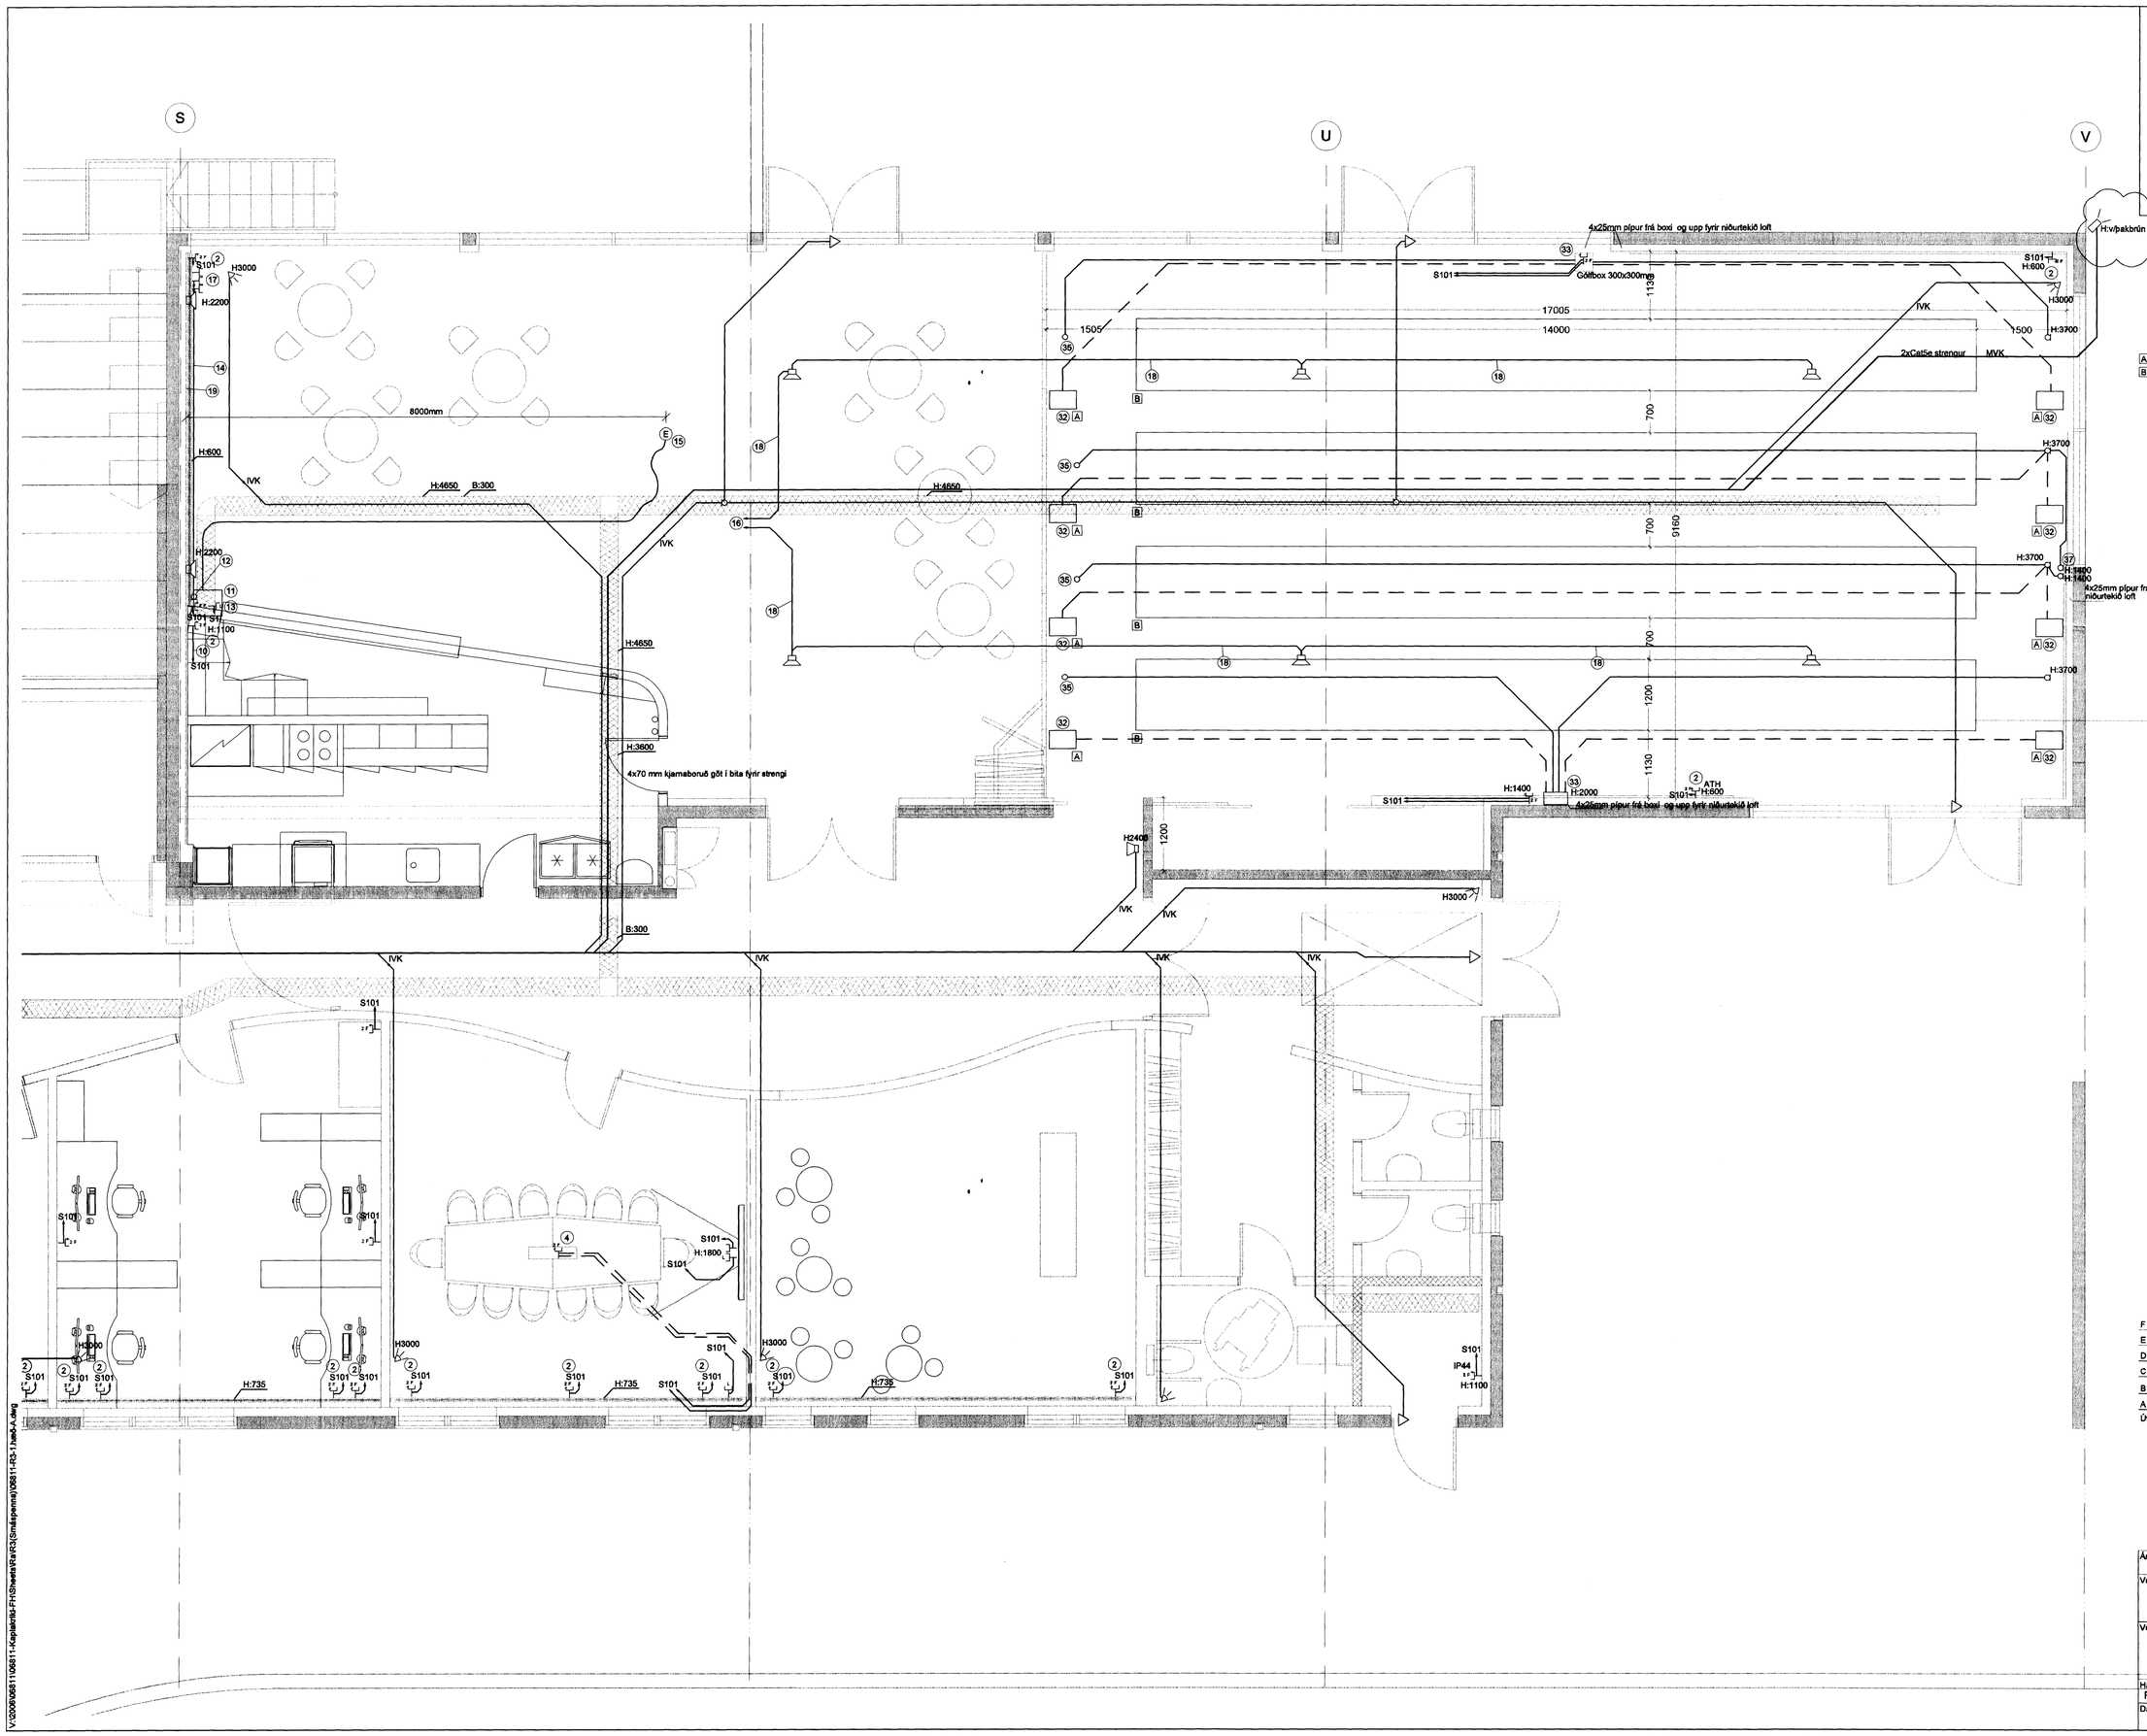

Kr. 110457-2789

KAPLAKRIKI

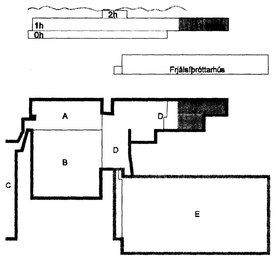

Útg.	Dags.	Skýring	Hannað/Yfirfarið
F	15.06.10	Myndavélakerfi	BSG/ÖG
E	14.01.10	Innbrotavíðvörunarkerfi	BSG/ÖG
D	05.11.09	Skylmingasalur	BSG/ÖG
C	12.06.09	Breyting á herbergjum	SF/BSG
B	12.01.09	Vegna skylmingarbrautar	SF/ÖG
A	27.11.07	Verkteikning	RVK/HJ

VSB

VERKFRÆÐISTOFA

BÆJARHRAUN 20 · 220 HAFNARFJÖRÐUR · KENNIT. 710796-2899
vsb@vsb.is · Sími 585 8600 · Fax 585 8610 · www.vsb.is

Áritun sérhönnuðar
Öm Guðmundsson Kt: 220961-2739

Verkheiti
KAPLAKRIKI
HAFNARFIRÐI

Verkhluti
Rafkerfi
Smáspenna 1.hæð
Grunnmynd

Hannað	Teiknað	Yfirfarið	Kvarði	Síða
RVK/HJ	RVK/HJ	RVK	1:50 / A1	-

Dags.	Verkefni	Teikning	Útgáfa
30.04.2007	06811	A R314	F

V:\2006\06811\06811-Kaplakriki-FH\Sheets\Ra\R3(Smáspenna)\06811-R3-1.hæð-A.dwg