



16/6 '10 H

K: 22,45

K: 22,45

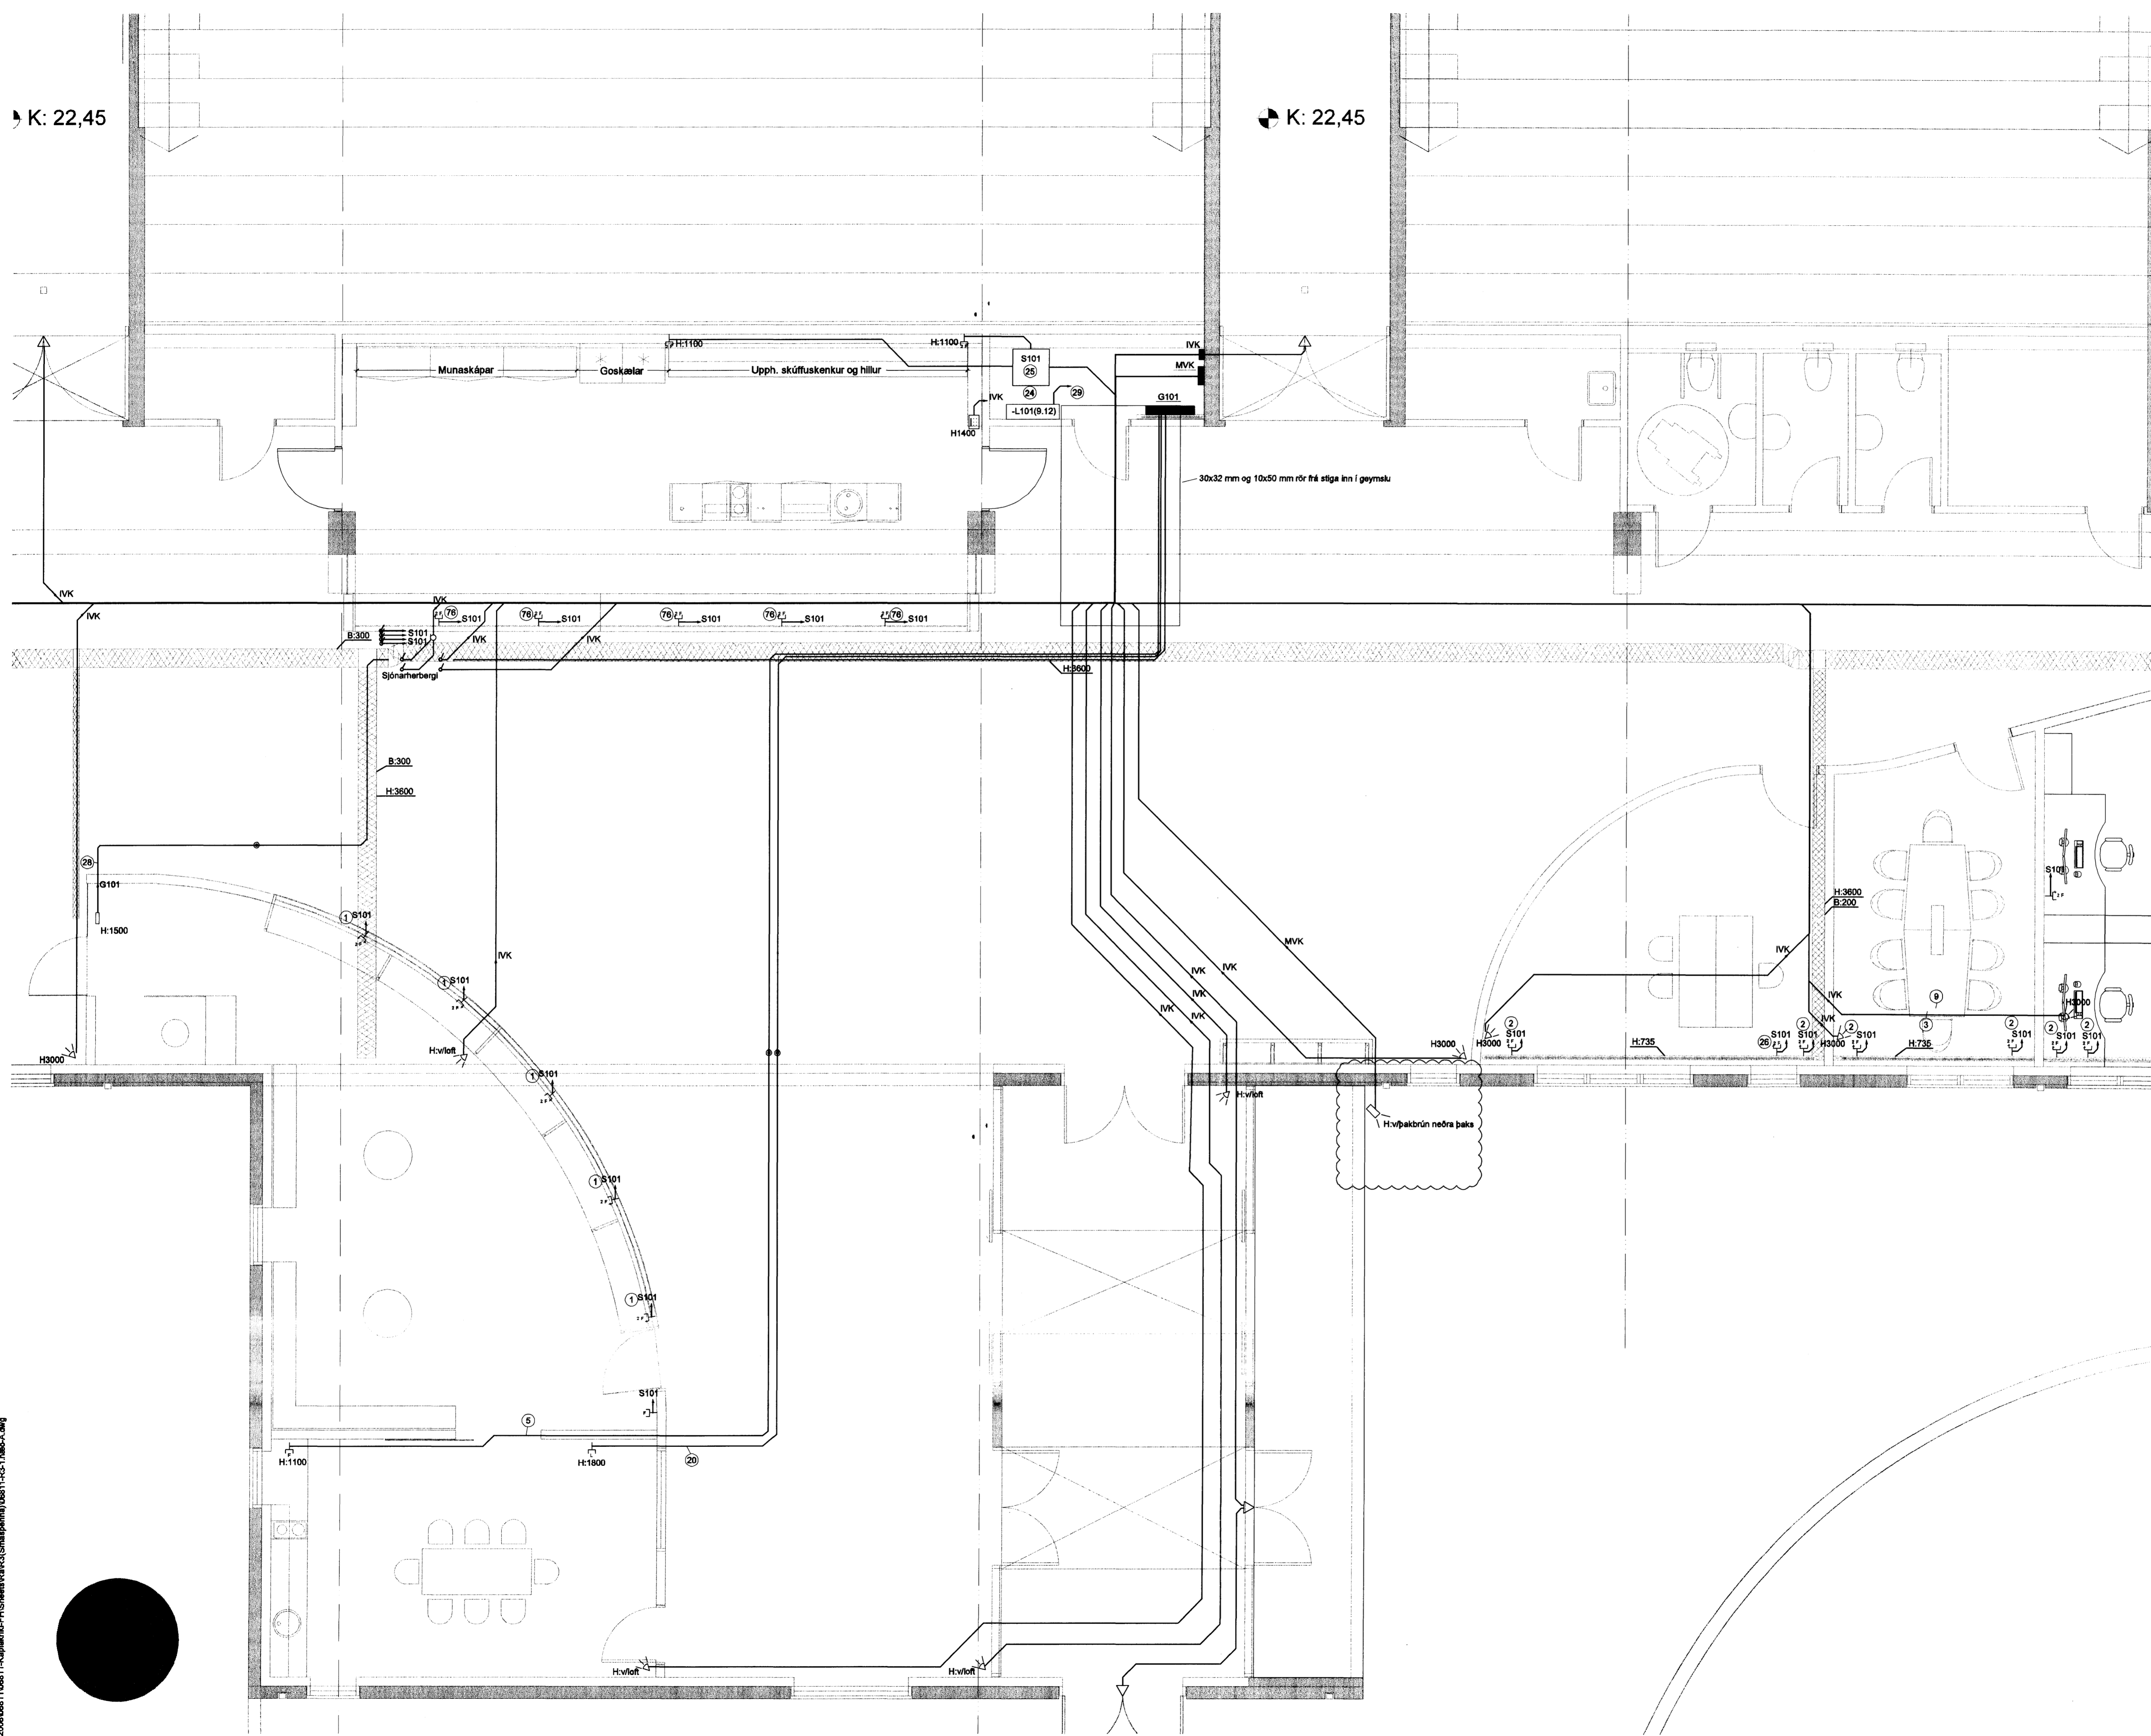

*[Signature]*  
 Kl. 110457-2789  
**KAPLAKRIKI**

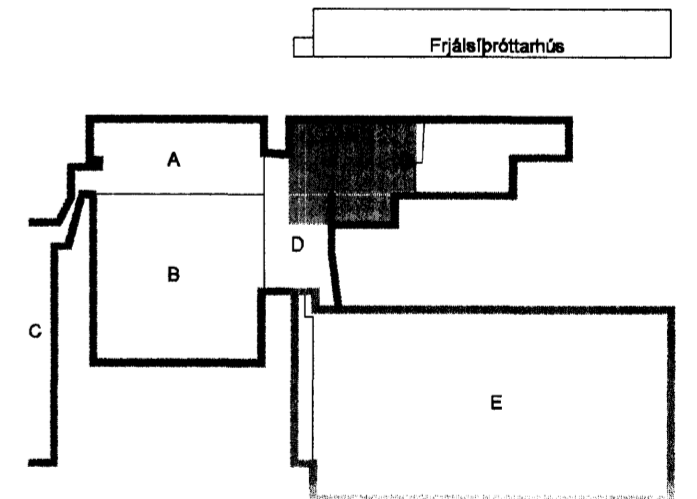

D	15.06.10	Myndavélaakerfi	BSG/OG
C	14.01.10	Innrotavélvörðunarkerfi	BSG/OG
B	12.06.09	Ný vaxslun, breytt herbergi	SF/BSG
A	27.11.07	Verkefning	RVK/HJ
Útg. Dags.	Skyring		Hannað/Yfirfarð

**VSB**

VERKFRÆÐISTOFA

BÆJARHRAUN 20 - 220 HAFNARFJÓRÐUR - KENNIT. 710796-2999  
 veb@vsb.is Sími 565 8600 Fax 565 8610 www.vsb.is

Artun sérhönnuðar				
Öm Guðmundsson Kt: 220961-2739				
Verkefni				
KAPLAKRIKI				
HAFNARFIRÐI				
Verkið				
Rafkerfi				
Smáspenna 1.hæð				
Grunnmynd				
Hannað	Teknað	Yfirfarið	Kvarði	Síða
RVK/HJ	RVK/HJ	RVK	1:50	/ A1
Dags.	Verkefni	Tekning	Útgáfa	
30.04.2007	06811	A R313		D

V:\2009\06811\06811-Kaplakriki-FH\Sheets\KvK3(Smáspenna)\06811-R3-1.txd-A.dwg