

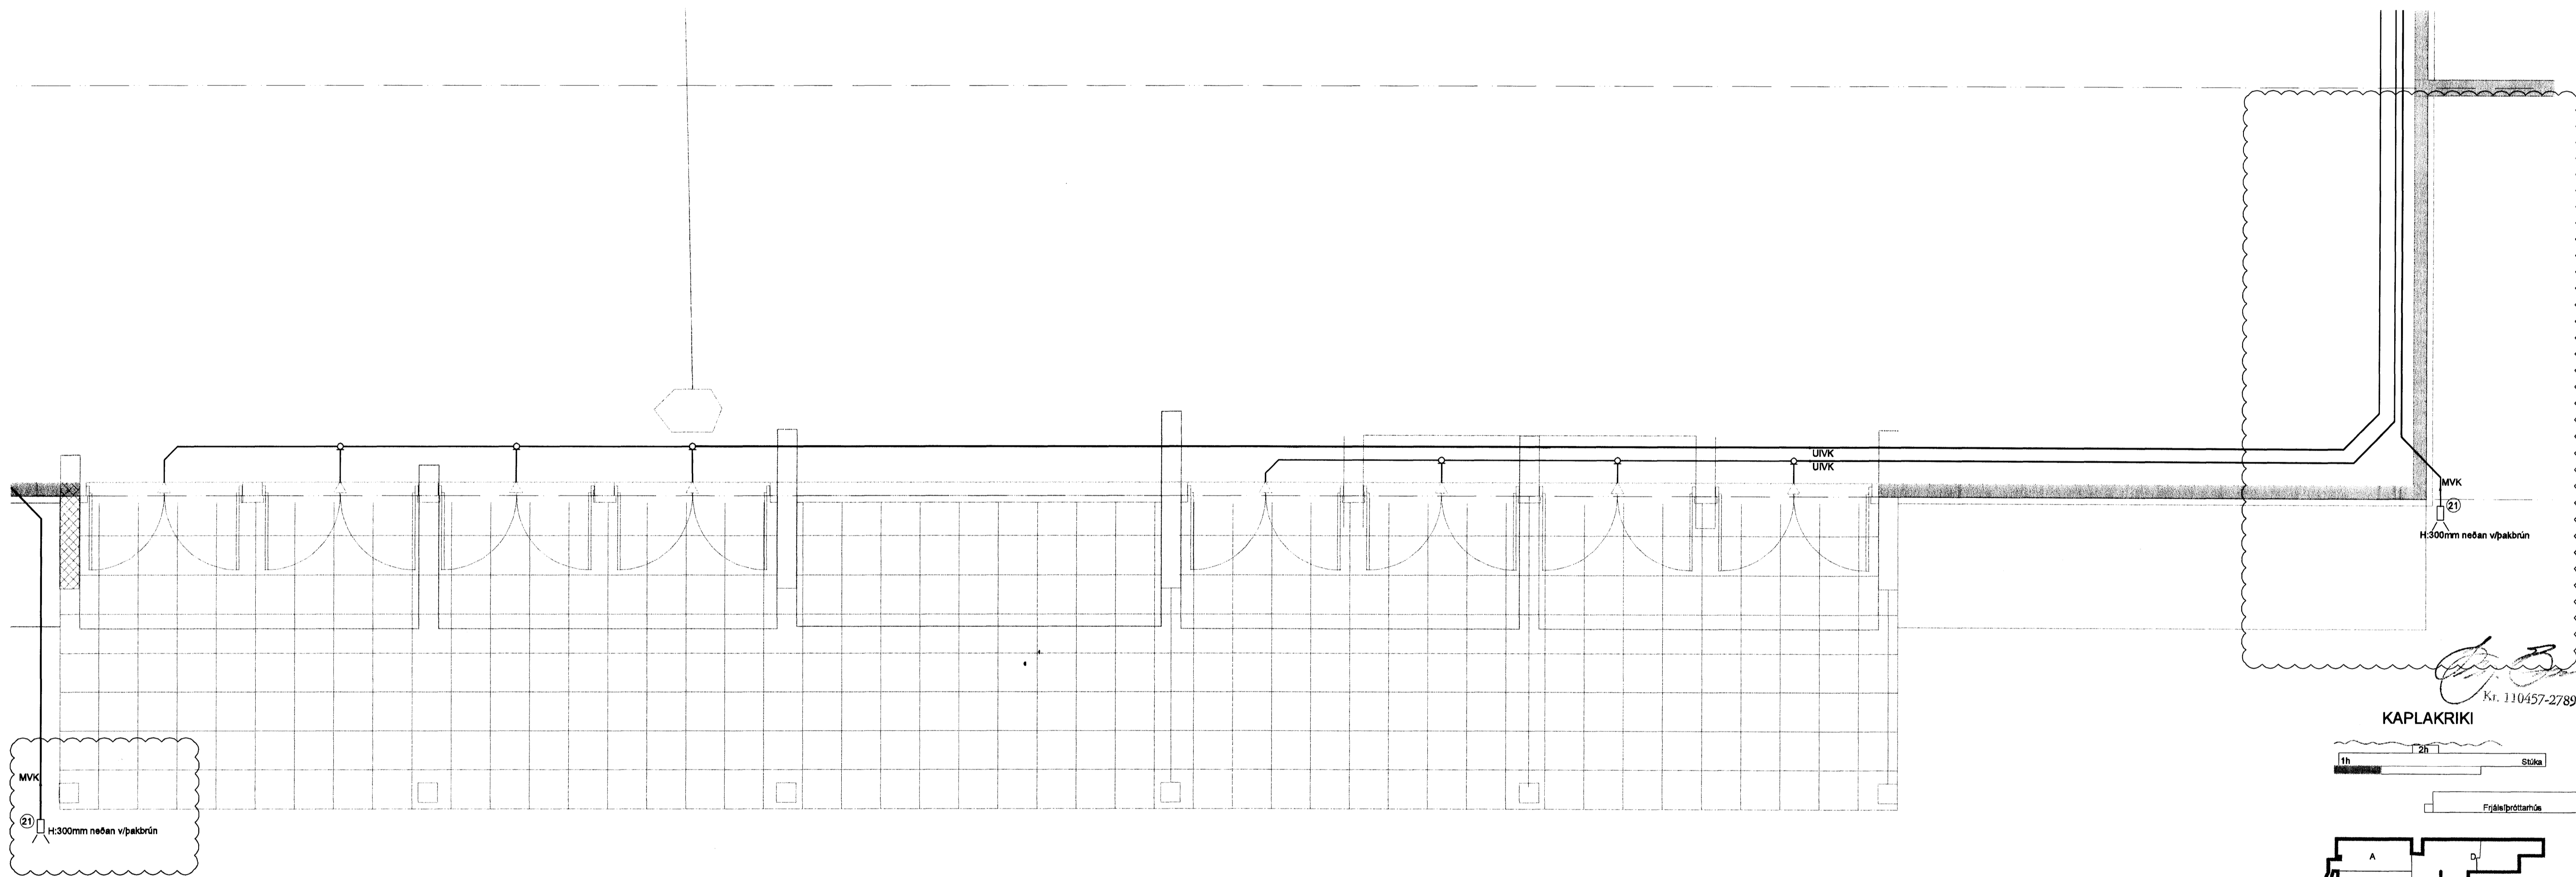


16/6 '10 JL

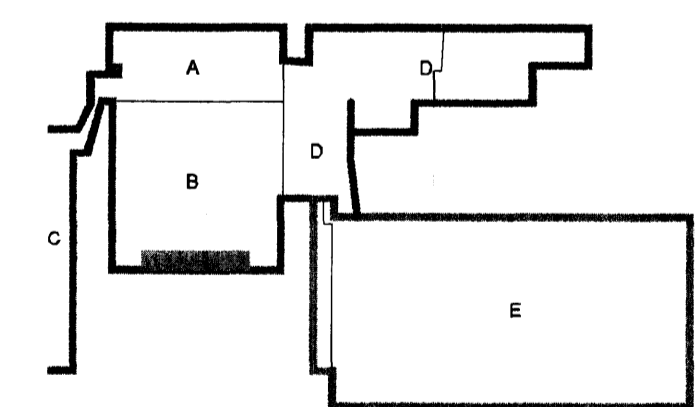

KAPLAKRIKI

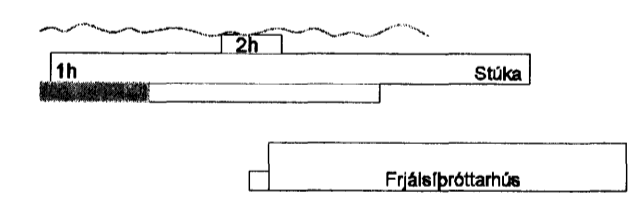

A 15.06.10 Myndavélarerfi BSG/OG
 Útg. Dags. Skýring Hannab/Yfirfarð



VERKFRÆÐISTOFA

BEJARHRAUN 20 · 220 HAFNARFJÖRÐUR · KENNIT. 710796-2896
 vsb@vab.is · Sími 585 8600 Fax 585 8610 · www.vsb.is

Áritun sérhönnuðar
 Örn Guðmundsson Kt: 220961 2739

Verkefni
KAPLAKRIKI
HAFNARFIRÐI

Verkhúsi
 Rafkerfi
 Smáspenna 0.hæð
 Grunnmynd

Hannað	Teknað	Yfirfarð	Kvarði	Síða
Dags.	Verkefni	Talning	Utgáfa	
14.01.2010	06811	A R307		A

V:\2006\06811\06811-Kaplakriki-FH\Smáspenna\06811-R307-hæð-A.dwg