



16/6 '10 H

0302

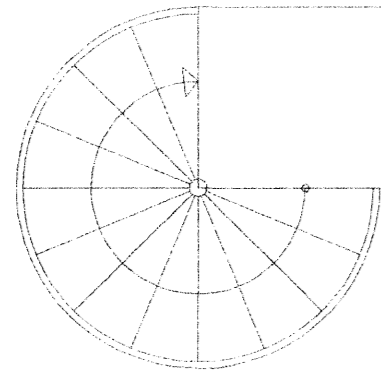

Flóttastigi
5,0 m²

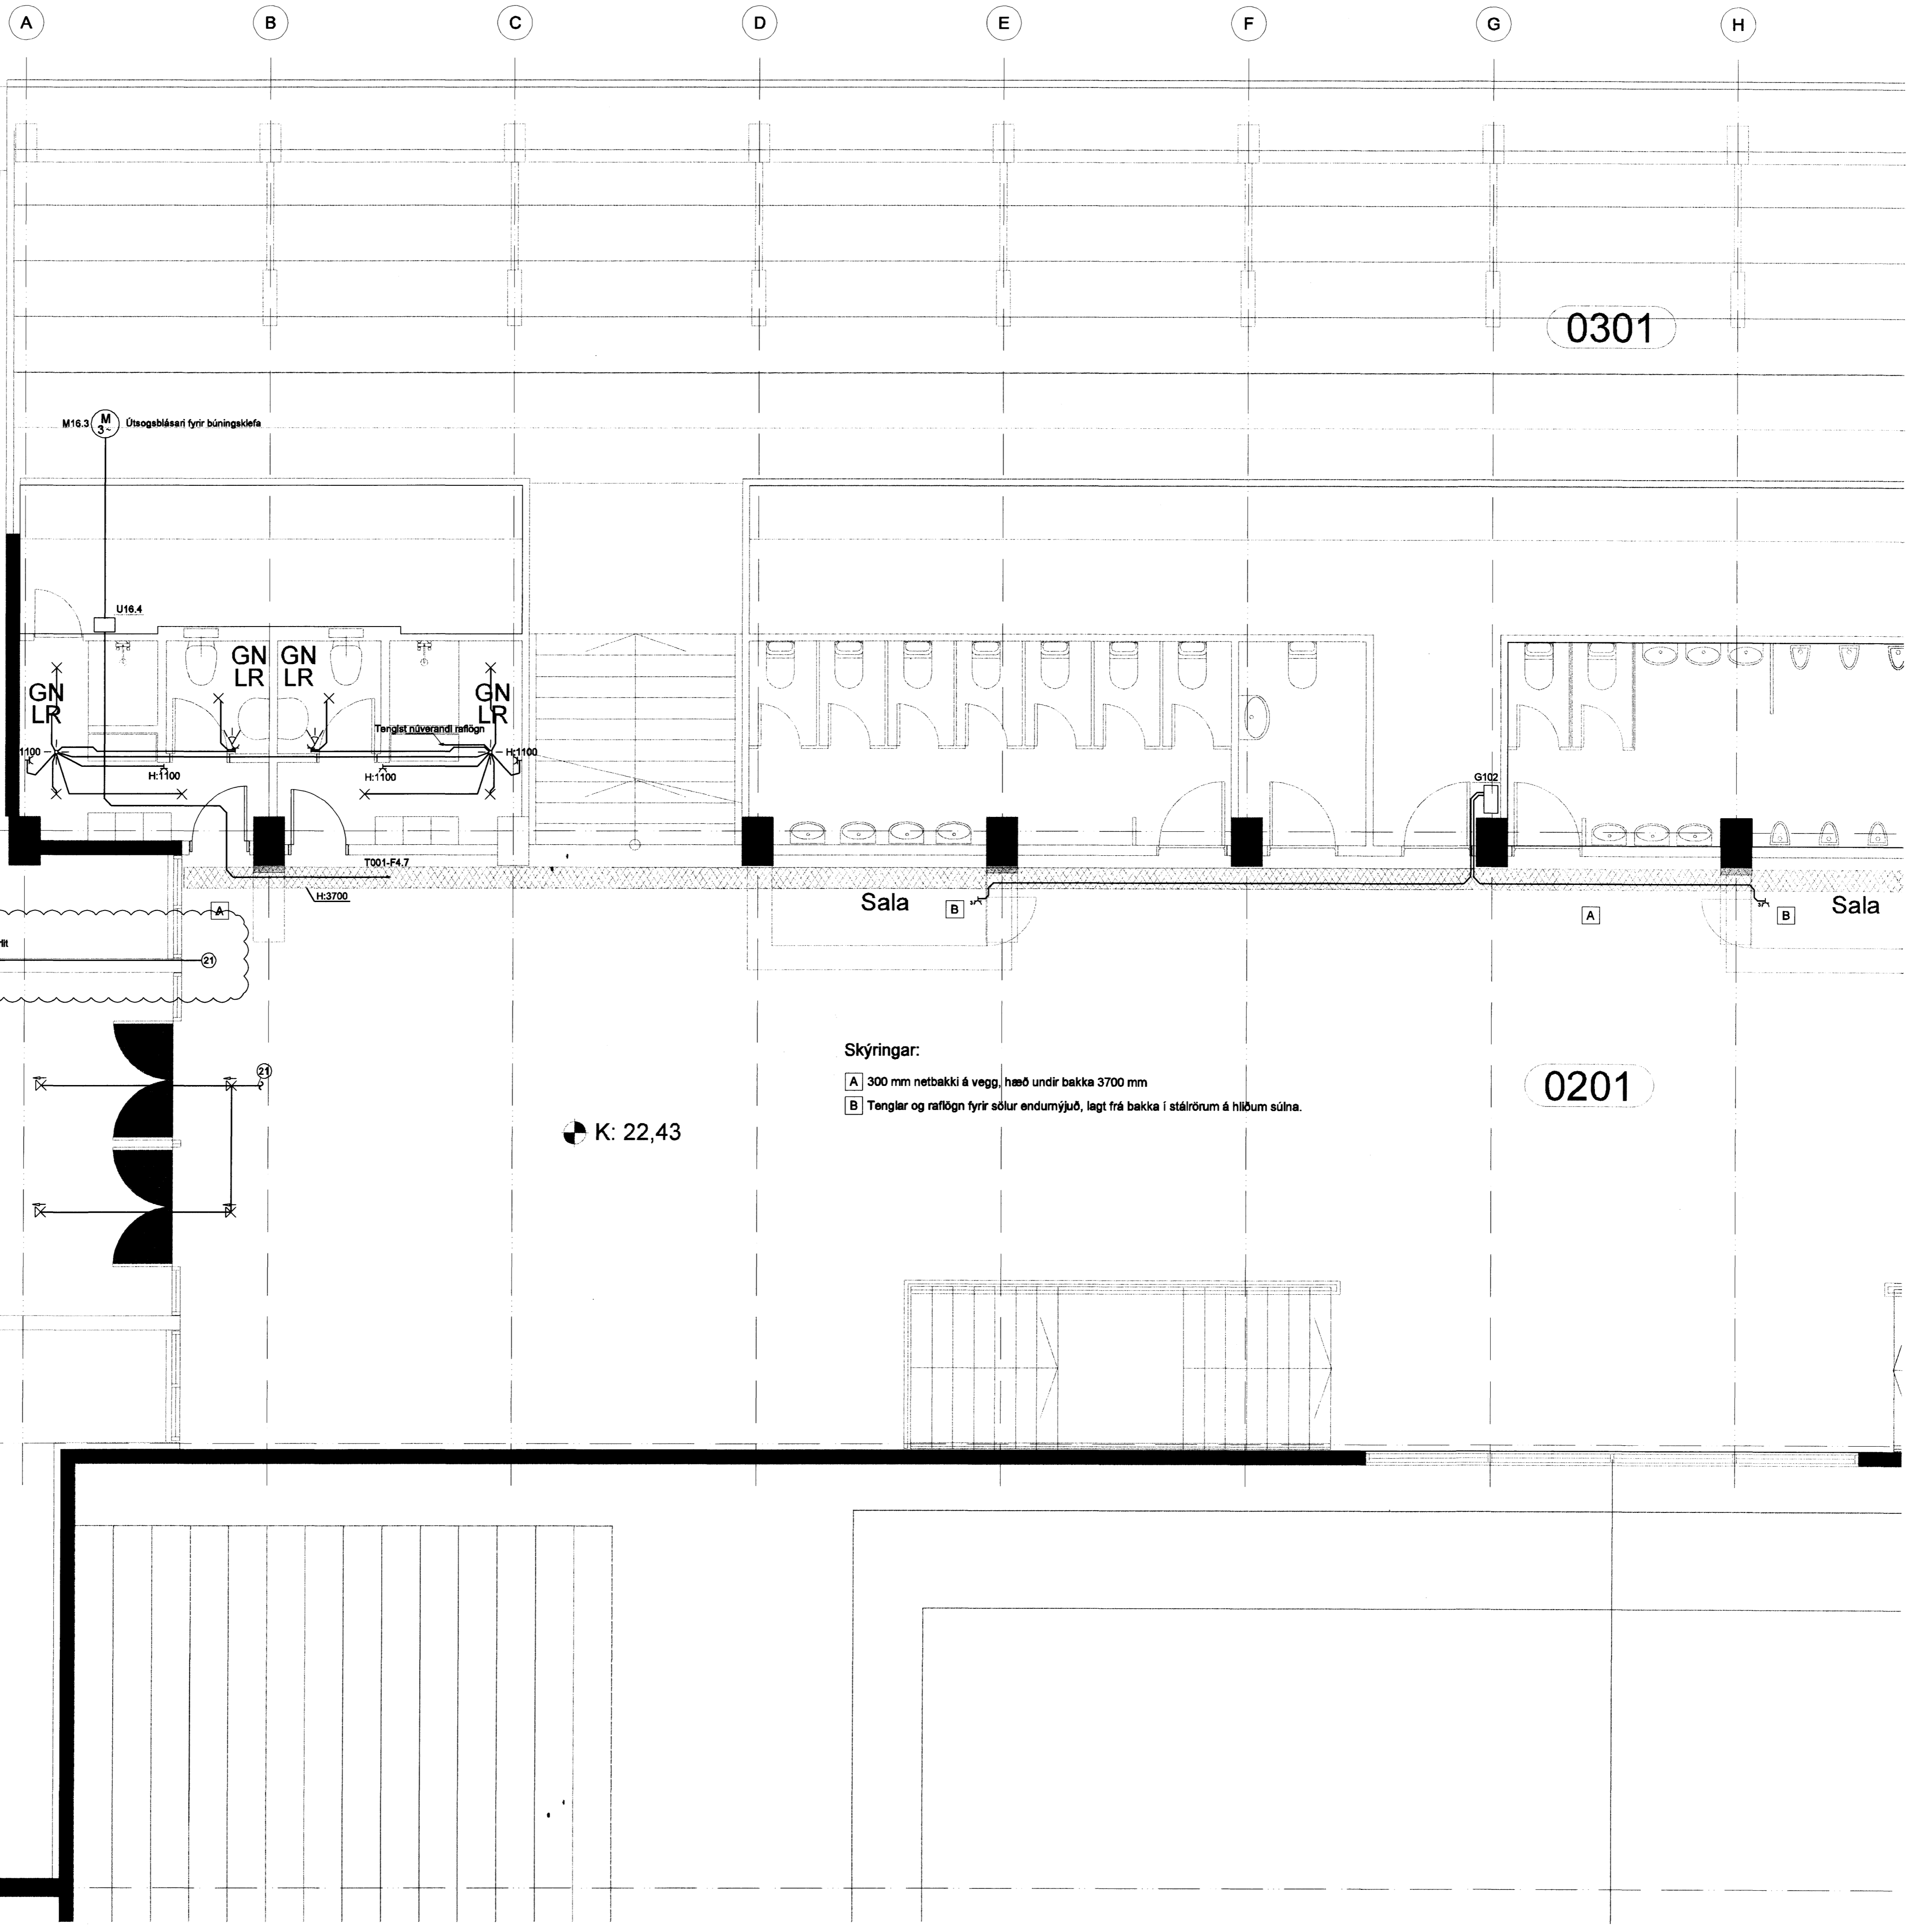

0301

Sala

Sala

0201


Skýringar:

- A 300 mm netbakkir á vegg, hæð undir bakka 3700 mm
- B Tenglar og rafloagn fyrir sólar endurnýjuð, lagt frá bakka í stálörum á hlífum súlna.


K: 22,43

B I

KAPLAKRIK 110457-2789

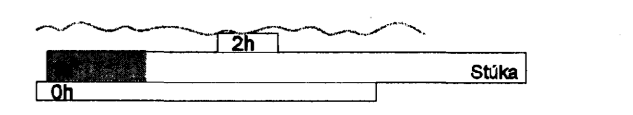

Fjallaþróttarmála

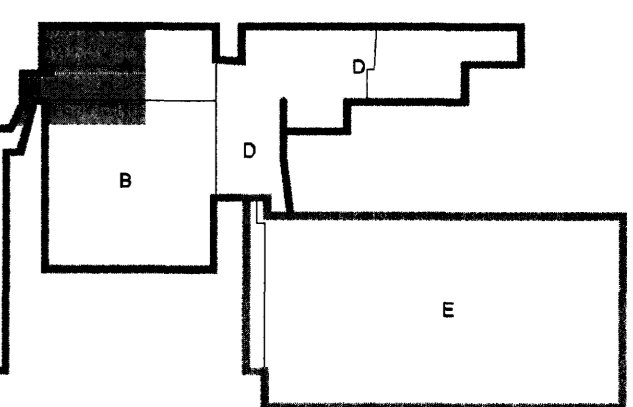

E	15.06.10	Myndavélaakerfi	BSG/ÖG
D	12.06.09	Ný starfsmannaséðstaða	SF/BSG
C	06.10.08	Loftræningu bætt við	SF/ÖG
B	11.06.08	Bætt við stígun	SF/BSG
A	27.11.07	Verkefning	RVK/HJ
Útg.	Dags.	Skýring	Hannað/Yfirfarð

VSB

VERKFRÆÐISTOFA

BÆJARHRAUN 20 · 220 HAFNARFJÖRÐUR · KENNIT. 710796-2699
vsb@vsb.is · Sími 585 8600 · Fax 585 8610 · www.vsb.is

Áritun sérhönnuðar
Örn Guðmundsson Kt: 220961-2739

Verkefni
KAPLAKRIK
HAFNARFIRÐI

Verkefni
Rafkerfi
Lágsþenna 1.hæð
Grunnmynd

Hannað	Teknið	Yfirfarð	Kvarði	Síða
RVK/HJ	RVK/HJ	BSG	1:50	/ A1
Dags.	Verkefni	Tekning	Útgáfa	
30.04.2007	06811	A R111	E	

V:\06060811\06811-KaplaKrik-FH\Sheets\RA1 (Lágsþenna)\06811-RA1-1.dwg