
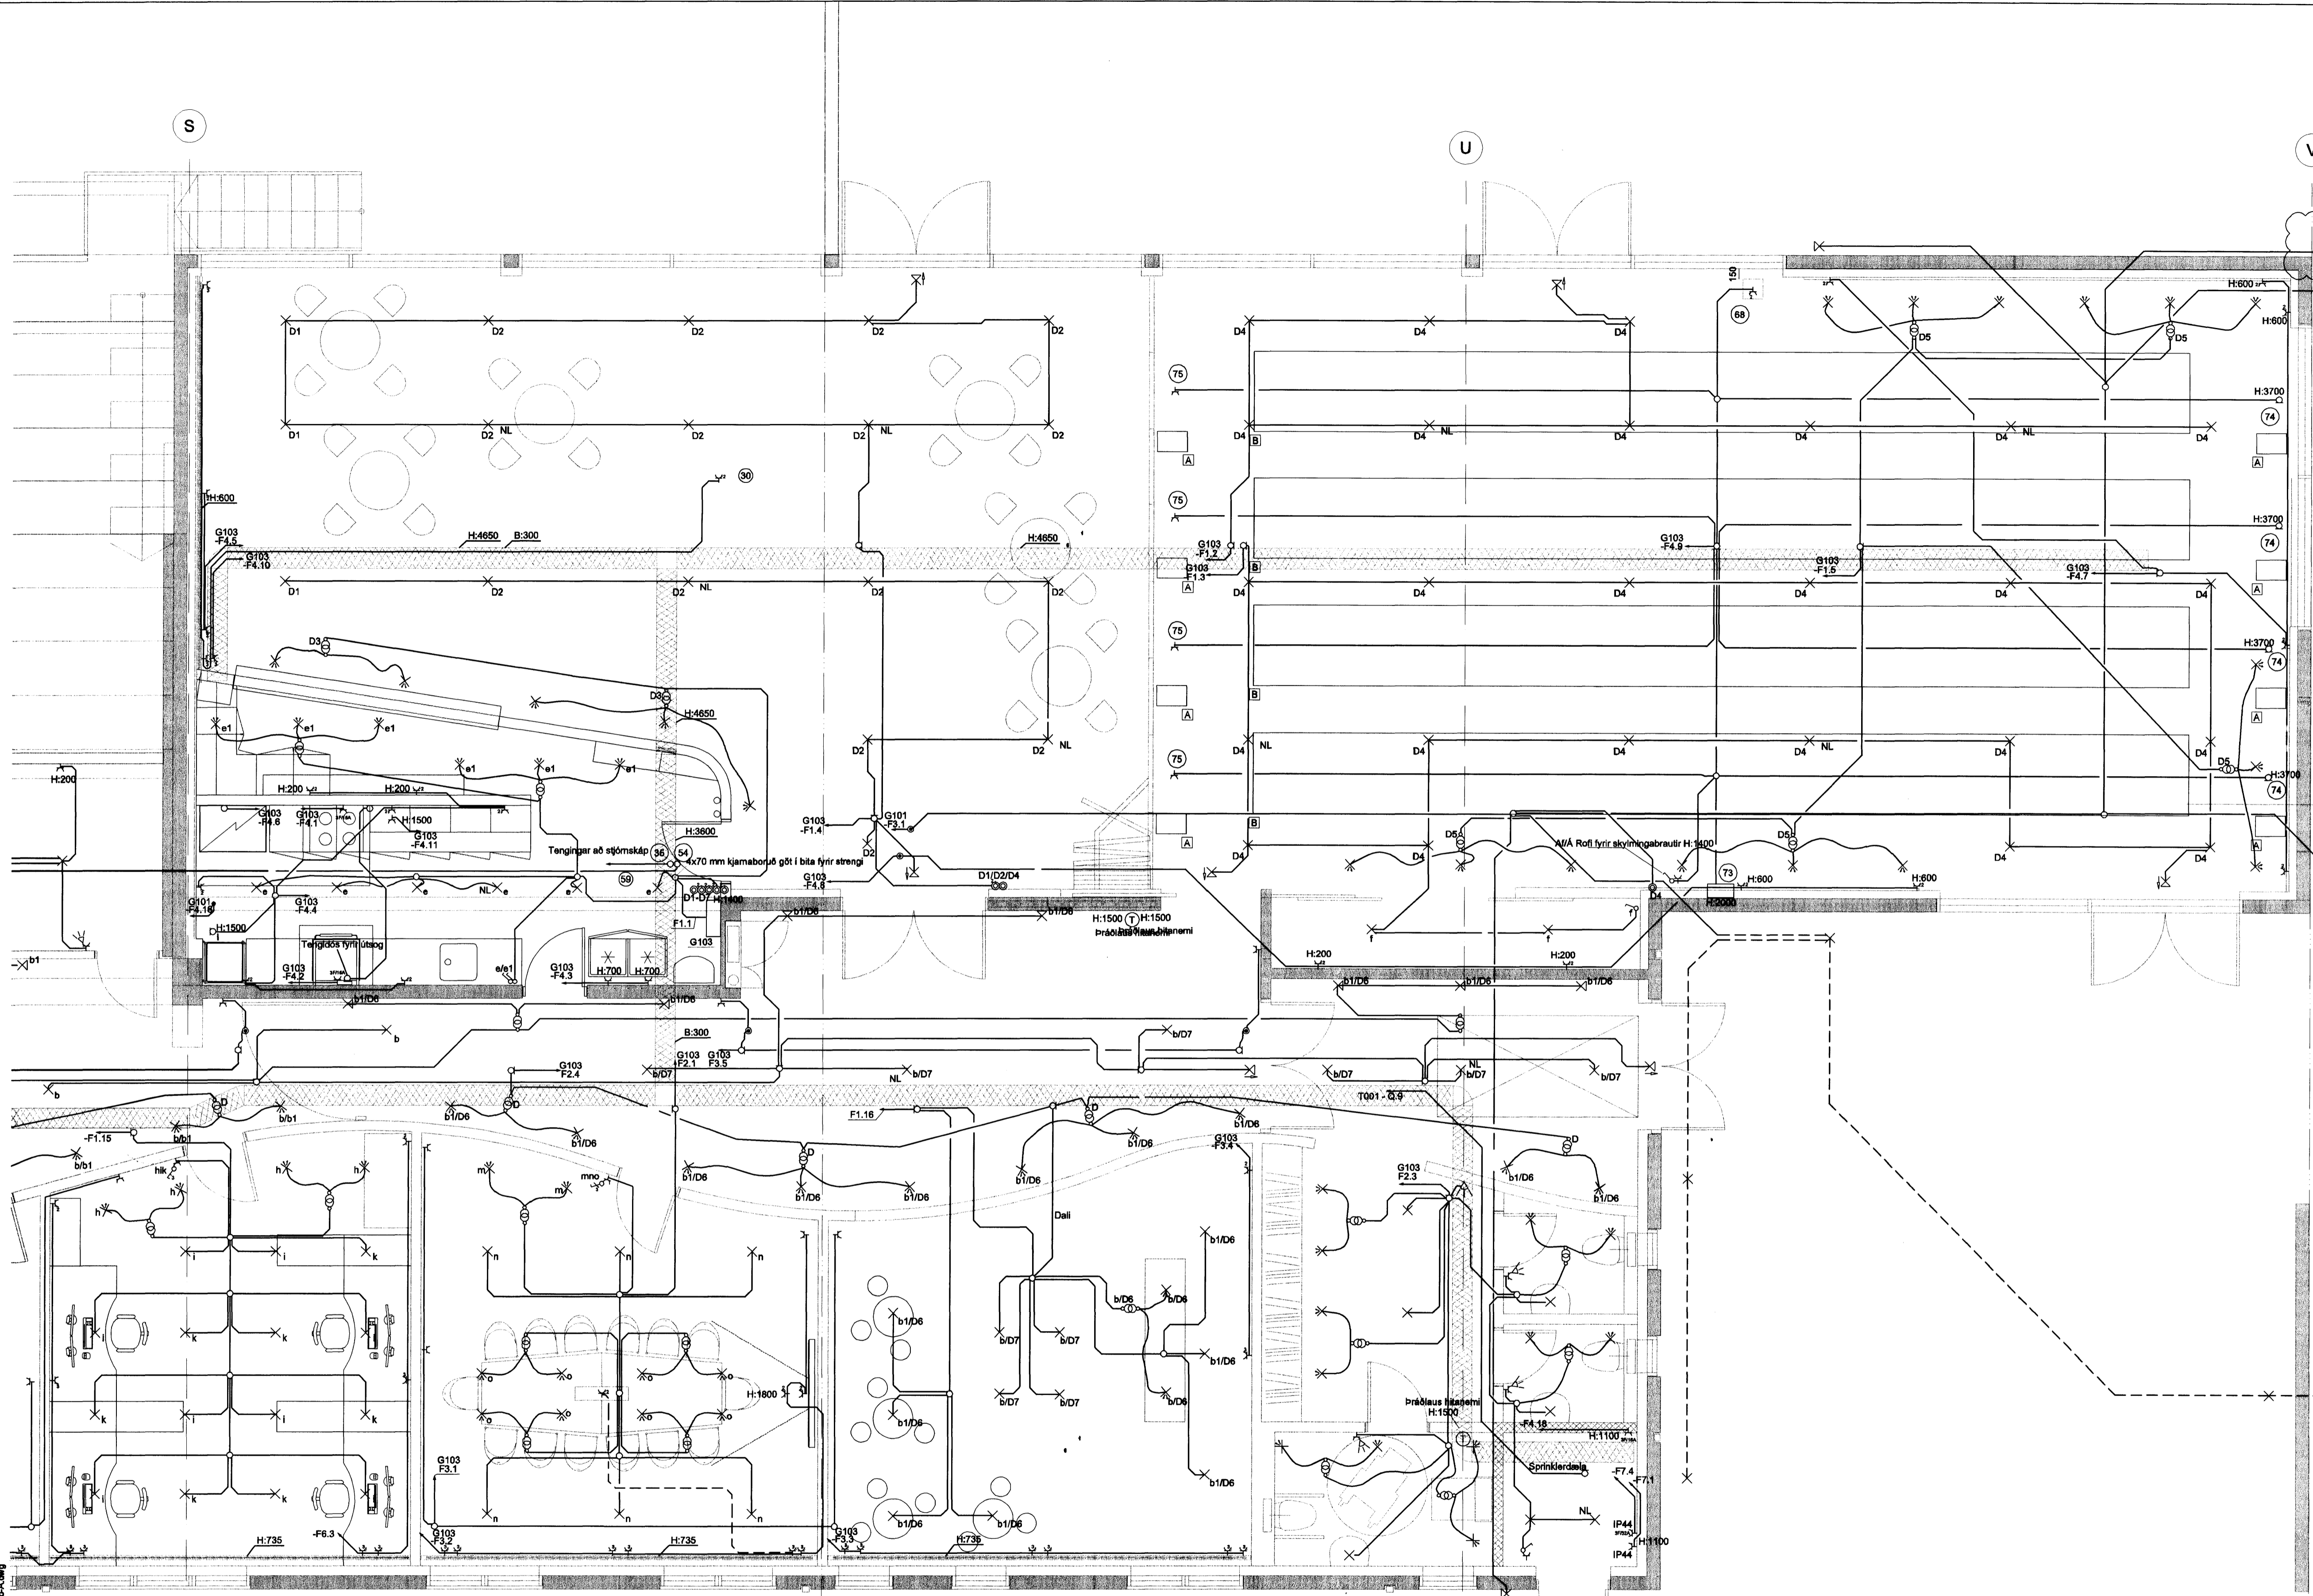




16/6 '10 J

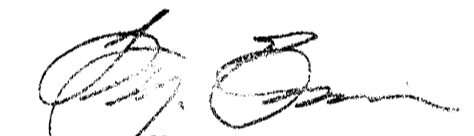

[A] Gólfkóða fyrir skýlingabraut
 [B] Skýlingabraut


 Kt. 110457-2789

KAPLAKRIKI

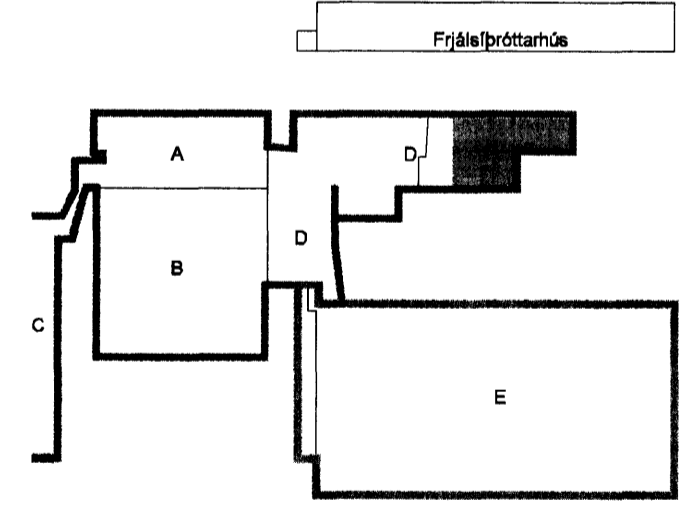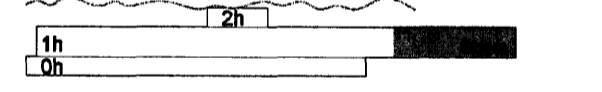

H	15.08.10	Myndavétkerfi	BSG/ÖG
G	26.04.10	Tafla sett í eidd. greinar færðar off.	BSG/ÖG
F	22.01.10	Neyðtýsing og fl.	BSG/ÖG
E	05.11.09	Skýlingasalur	BSG/ÖG
D	12.06.09	Breyting á herbergjum	SF/BSG
C	30.01.09	Breyting á ljósum og ræfngn	SF/ÖG
B	06.10.08	Breyting á stígum	SF/ÖG
A	27.11.07	Verktækning	RVKHJ
Útg. Dags.		Skýring	Hannað/Yfirfarð

VS

VERKFRÆÐISTOFA

B.E.JARHRAUN 20 • 220 HAFNARFJÖRÐUR • KENNIT. 710796-2899
 veb@vsb.is • Sími 585 8600 • Fax 585 8610 • www.vsb.is

Áritun sérhönnuðar
 Verkhelli
KAPLAKRIKI
HAFNARFIRÐI
 Verkhúsi
 Rafkerfi
 Lágspenna 1.hæð
 Grunnmynd

Hinnsetti	Teknihöf	Yfirfarð	Kvæði	Síða
RVKHJ	RVKHJ	BSG	1:50	/ A1
Dags.	Verkefni	Tekning	Útgáfa	
30.04.2007	06811	A R114	H	

V:\000006811\06811-Kaplakriki-FH\Sheeth\RA\1 (Lágspenna)\06811-R-11-1.hæð-A.dwg