

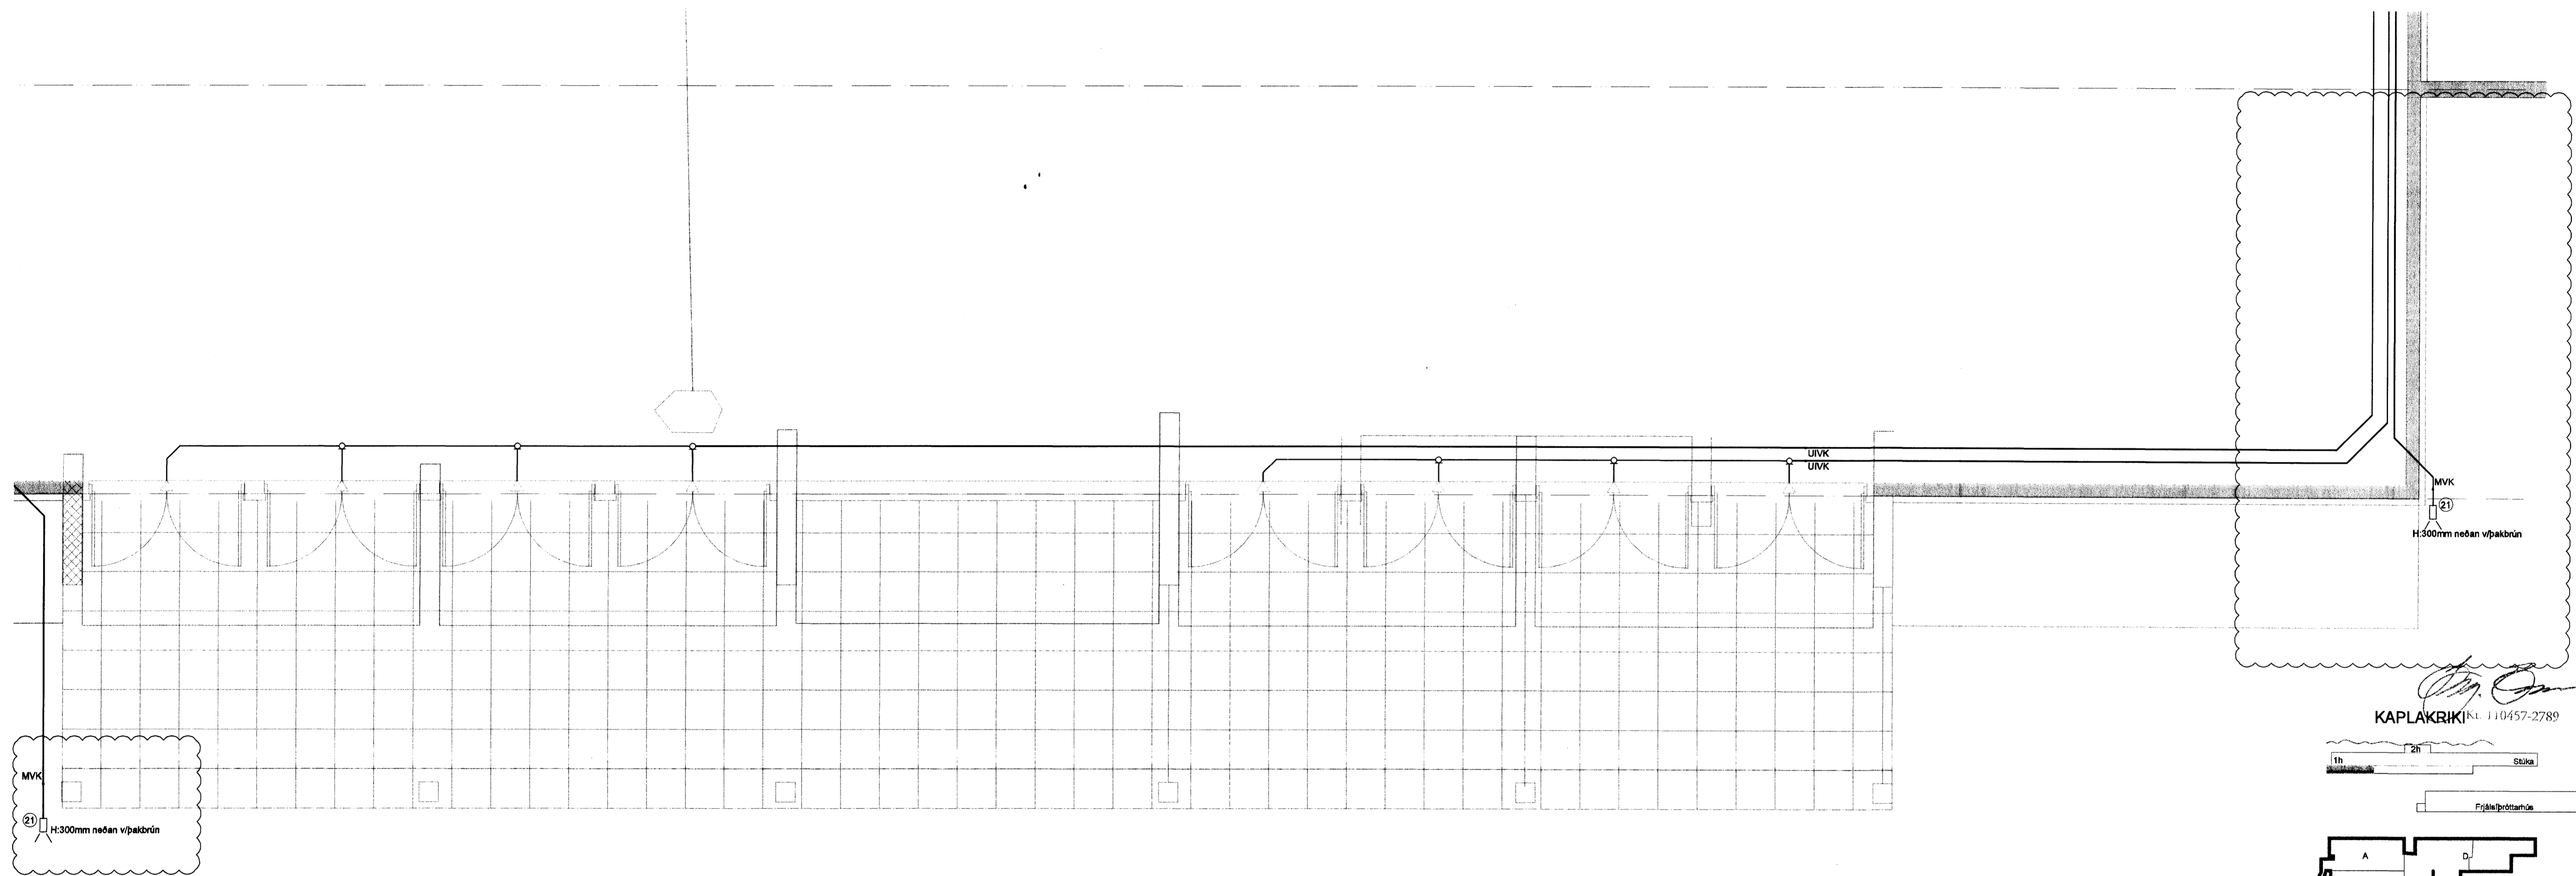


Míth. 16/6 '10 JL

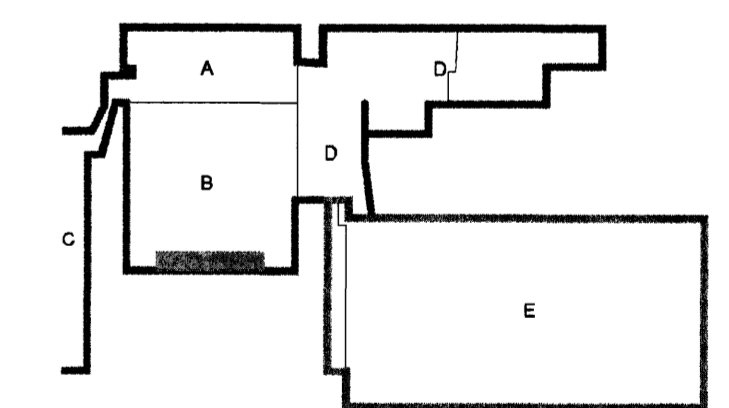

KAPLAKRIKI Kl. 110457-2789

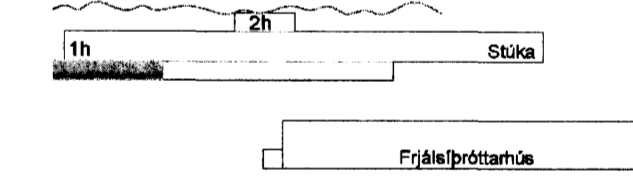

A 15.08.10 Myndavélakerfi BSG/ÖG
 Útg. Dags. Skýring Hannað/Yfirfarð

VSB

VERKFRÆÐISTOFA

BEIARHRAUN 20 · 220 HAFNARFJÖRÐUR · KENNIT. 710796-2899
 veb@vsb.is Sími 585 8600 · Fax 585 8610 www.vsb.is

Artun séhönnuðar
 Örn Guðmundsson Kt: 220961 2739

Verkefni
KAPLAKRIKI
HAFNARFIRÐI

Verkihið
 Rafkerfi
 Smáspenna 0.hæð
 Grunnmynd

Hannað	Telmað	Yfirfarð	Kvarði	Síða
BSG	BSG	ÖG	1:50	/ A1
Dags.	Verkefni	Teikning	Útgáfa	
14.01.2010	06811	A R307	A	

V:\2006\06811\06811-Kaplaðriki-FH\Sheed\KRIKI(Smáspenna)\06811-FB-01.vsb-A.dwg