



- SKÝRINGAR:**
- Gífsveggir:
- Veggjagerð A, 147 mm.
 - Veggjagerð B, 147 mm.
 - Veggjagerð C, 190 mm.
 - Veggjagerð D, 400 mm.
 - Veggjagerð E, 200 mm.
 - Veggjagerð F, 60 mm.
- Steypa, ný
- Steyptur veggur, núverandi
- HK = Hrákóti á steypt gólf
 FK = Frágenginn kóti gólfs
 NB = Kóti í neðri brún ops
 EB = Kóti í efri brún ops
 NF = Niðurfall
 BSL = Brunaslanga

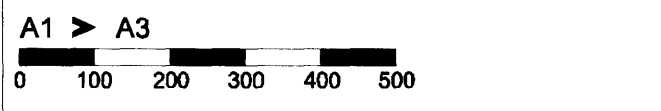

- C: Lagnevegur og færsla gólfvgrar, E-119. 25.05.2010
 B: Gólfvgr niðurfell í gólf, E-119. 17.05.2010
 A: Færsla glugga að kýmningu, E-101. 15.05.2010

BREYTINGAR: DAGS:

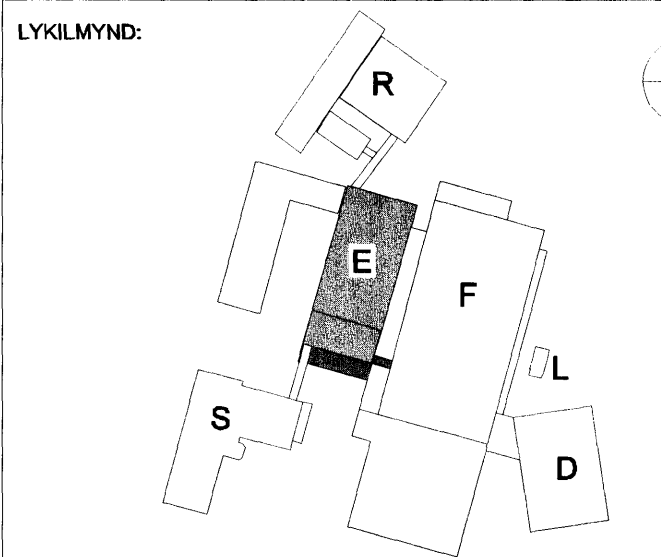

VERKKAUPI:

actavis
 REYKJAVÍKURVEGUR 78.
 BYGGINGARHLUTI: E-BYGGING

VERKTEIKNING
 GRUNNMYND 1. HÆÐAR OG SNÍÐ
 BLAD 2 AF 2

VERK: ACTA 0933 DAGS: 02.05.2010
 KVARDI: 1:50 TEIKNAD: OB
 SKRÁ: 0933-E-202-203.DWG

ÚTI INNI

ARKITEKTAR

ÞINGHOLTSTRÆTI 27 101 REYKJAVÍK
 Símar 552 7860 & 562 7860 FAX 552 7861
 NETFANG: uti@ut.is
 VEFANG: http://www.uti.is

BALDUR Ó. SVAVARSSÓN ARKITEKTAR FAÍ
 120357-5149

JÓN ÞÓR ÞORVALDSSON ARKITEKTAR FAÍ
 021256-7879

TEIKNINGANR: **A-E-203** BREYTING: **C**

GRUNNMYND 1.HÆÐAR, 1:50