


- SKÝRINGAR:
Gífsveggir:
- Veggjagerð A, 147 mm.
 - Veggjagerð B, 147 mm.
 - Veggjagerð C, 190 mm.
 - Veggjagerð D, 400 mm.
 - Veggjagerð E, 200 mm.
 - Veggjagerð F, 60 mm.
 - Steypa, ný
 - Steypur veggur, núverandi

HK = Hrákóti á steyp gólf
FK = Fráganginn kóti gólfs
NB = Kóti í neðri brún ops
EB = Kóti í efri brún ops
NF = Niðurfali
BSL = Brunnaeigna

- E: Hurðarbreiddir, E-102/E-119. Opnun hurða, E-143/E-205. 09.06.2010
Ný hurð, E-150. Breidd Rapid-roll hurðar, E-117.
A1 > A3
0 100 200 300 400 500
D: Gat í úrvegg, E-106. Hurðarfærsla, E-109. Breidd Rapid-roll hurðar að E-117. Steypusögur, E-144. 02.08.2010
C: Lagnaveggur og færsla gólfvagnar, E-119. 25.05.2010
B: Gólfvagn niðurfeldi í gólf, E-119. 17.05.2010
A: Færsla glugga að Kyrningu, E-101. 15.05.2010

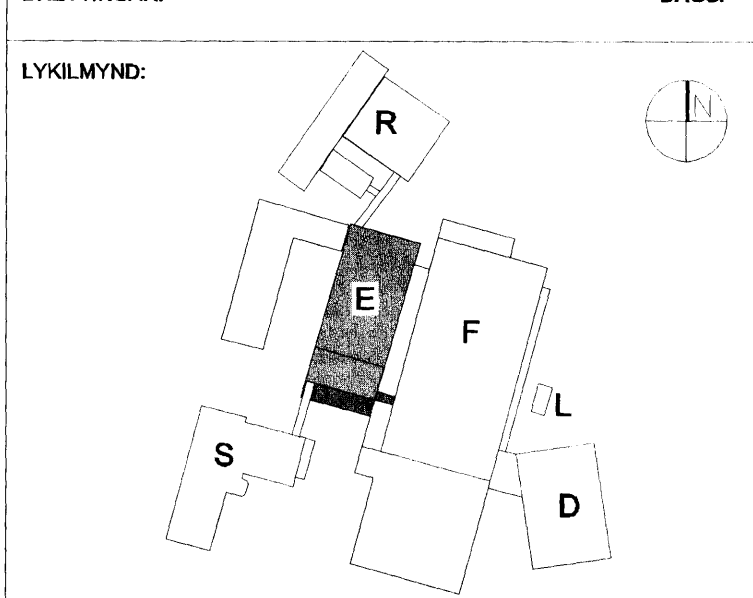

VERKKAUPI:
actavis
REYKJAVÍKURVEGUR 78.
BYGGINGARHLUTT: E-BYGGING
VERKTEIKNING
GRUNNMÝND 1. HÆÐAR
BLAD 2 AF 2
VERK: ACTA 0933 DAGS: 02.05.2010
KVARNÍ: 1:50 TEIKNAD: ÖB
SKRÁ: 0933-E-202-203.DWG

ÚTI INNI
ARKITEKTAR
HINGHÖLTOSTRÆTI 27 101 REYKJAVÍK
SÍMAR 562 7660 & 562 7660 FAX 552 7651
NETFANG: u@ut.is
VEFFANG: http://www.ut.is
BALDUR Ó. SVAVARSSON ARKITEKTAR FAÍ
120357-5149
JÓN ÞÓR ÞORVALDSSON ARKITEKTAR FAÍ
021256-7579
TEIKNINGAR: **A-E-203** BREYTING: **E**