

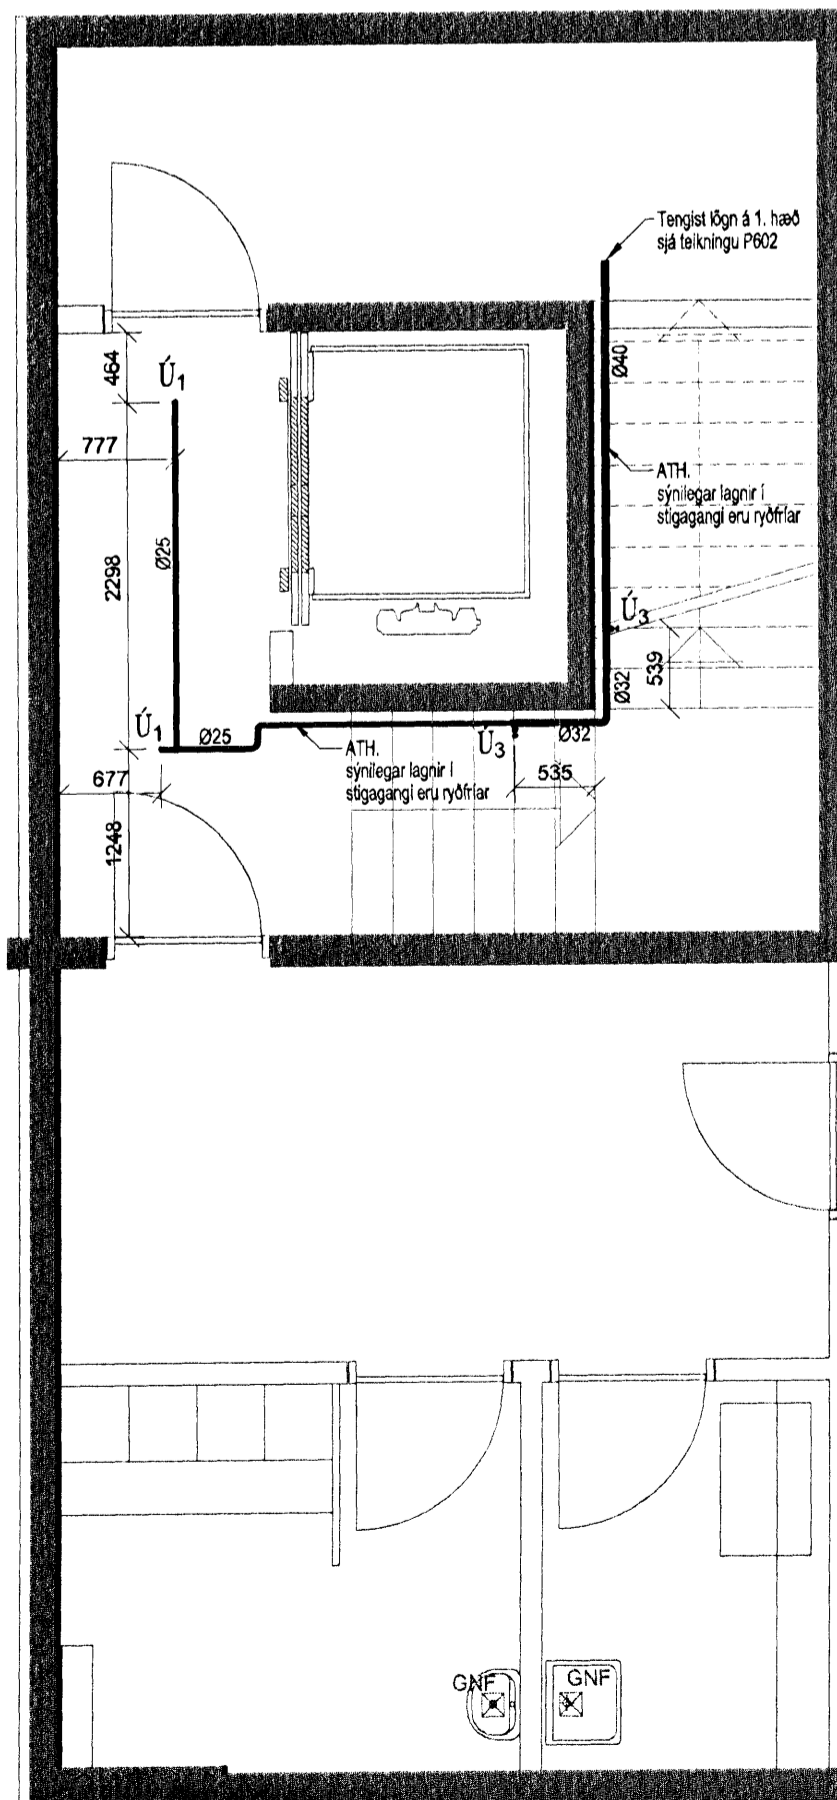


RÚMMYND 1:20

- ⊙ Ú₁ = NIÐURVÍSANDI ÚÐAHAUSAR
- ⊙ Ú₂ = UPPVÍSANDI ÚÐAHAUSAR FYRIR OFAN KERFISLOFT
- ⊗ Ú₃ = VEGGÚÐARAR

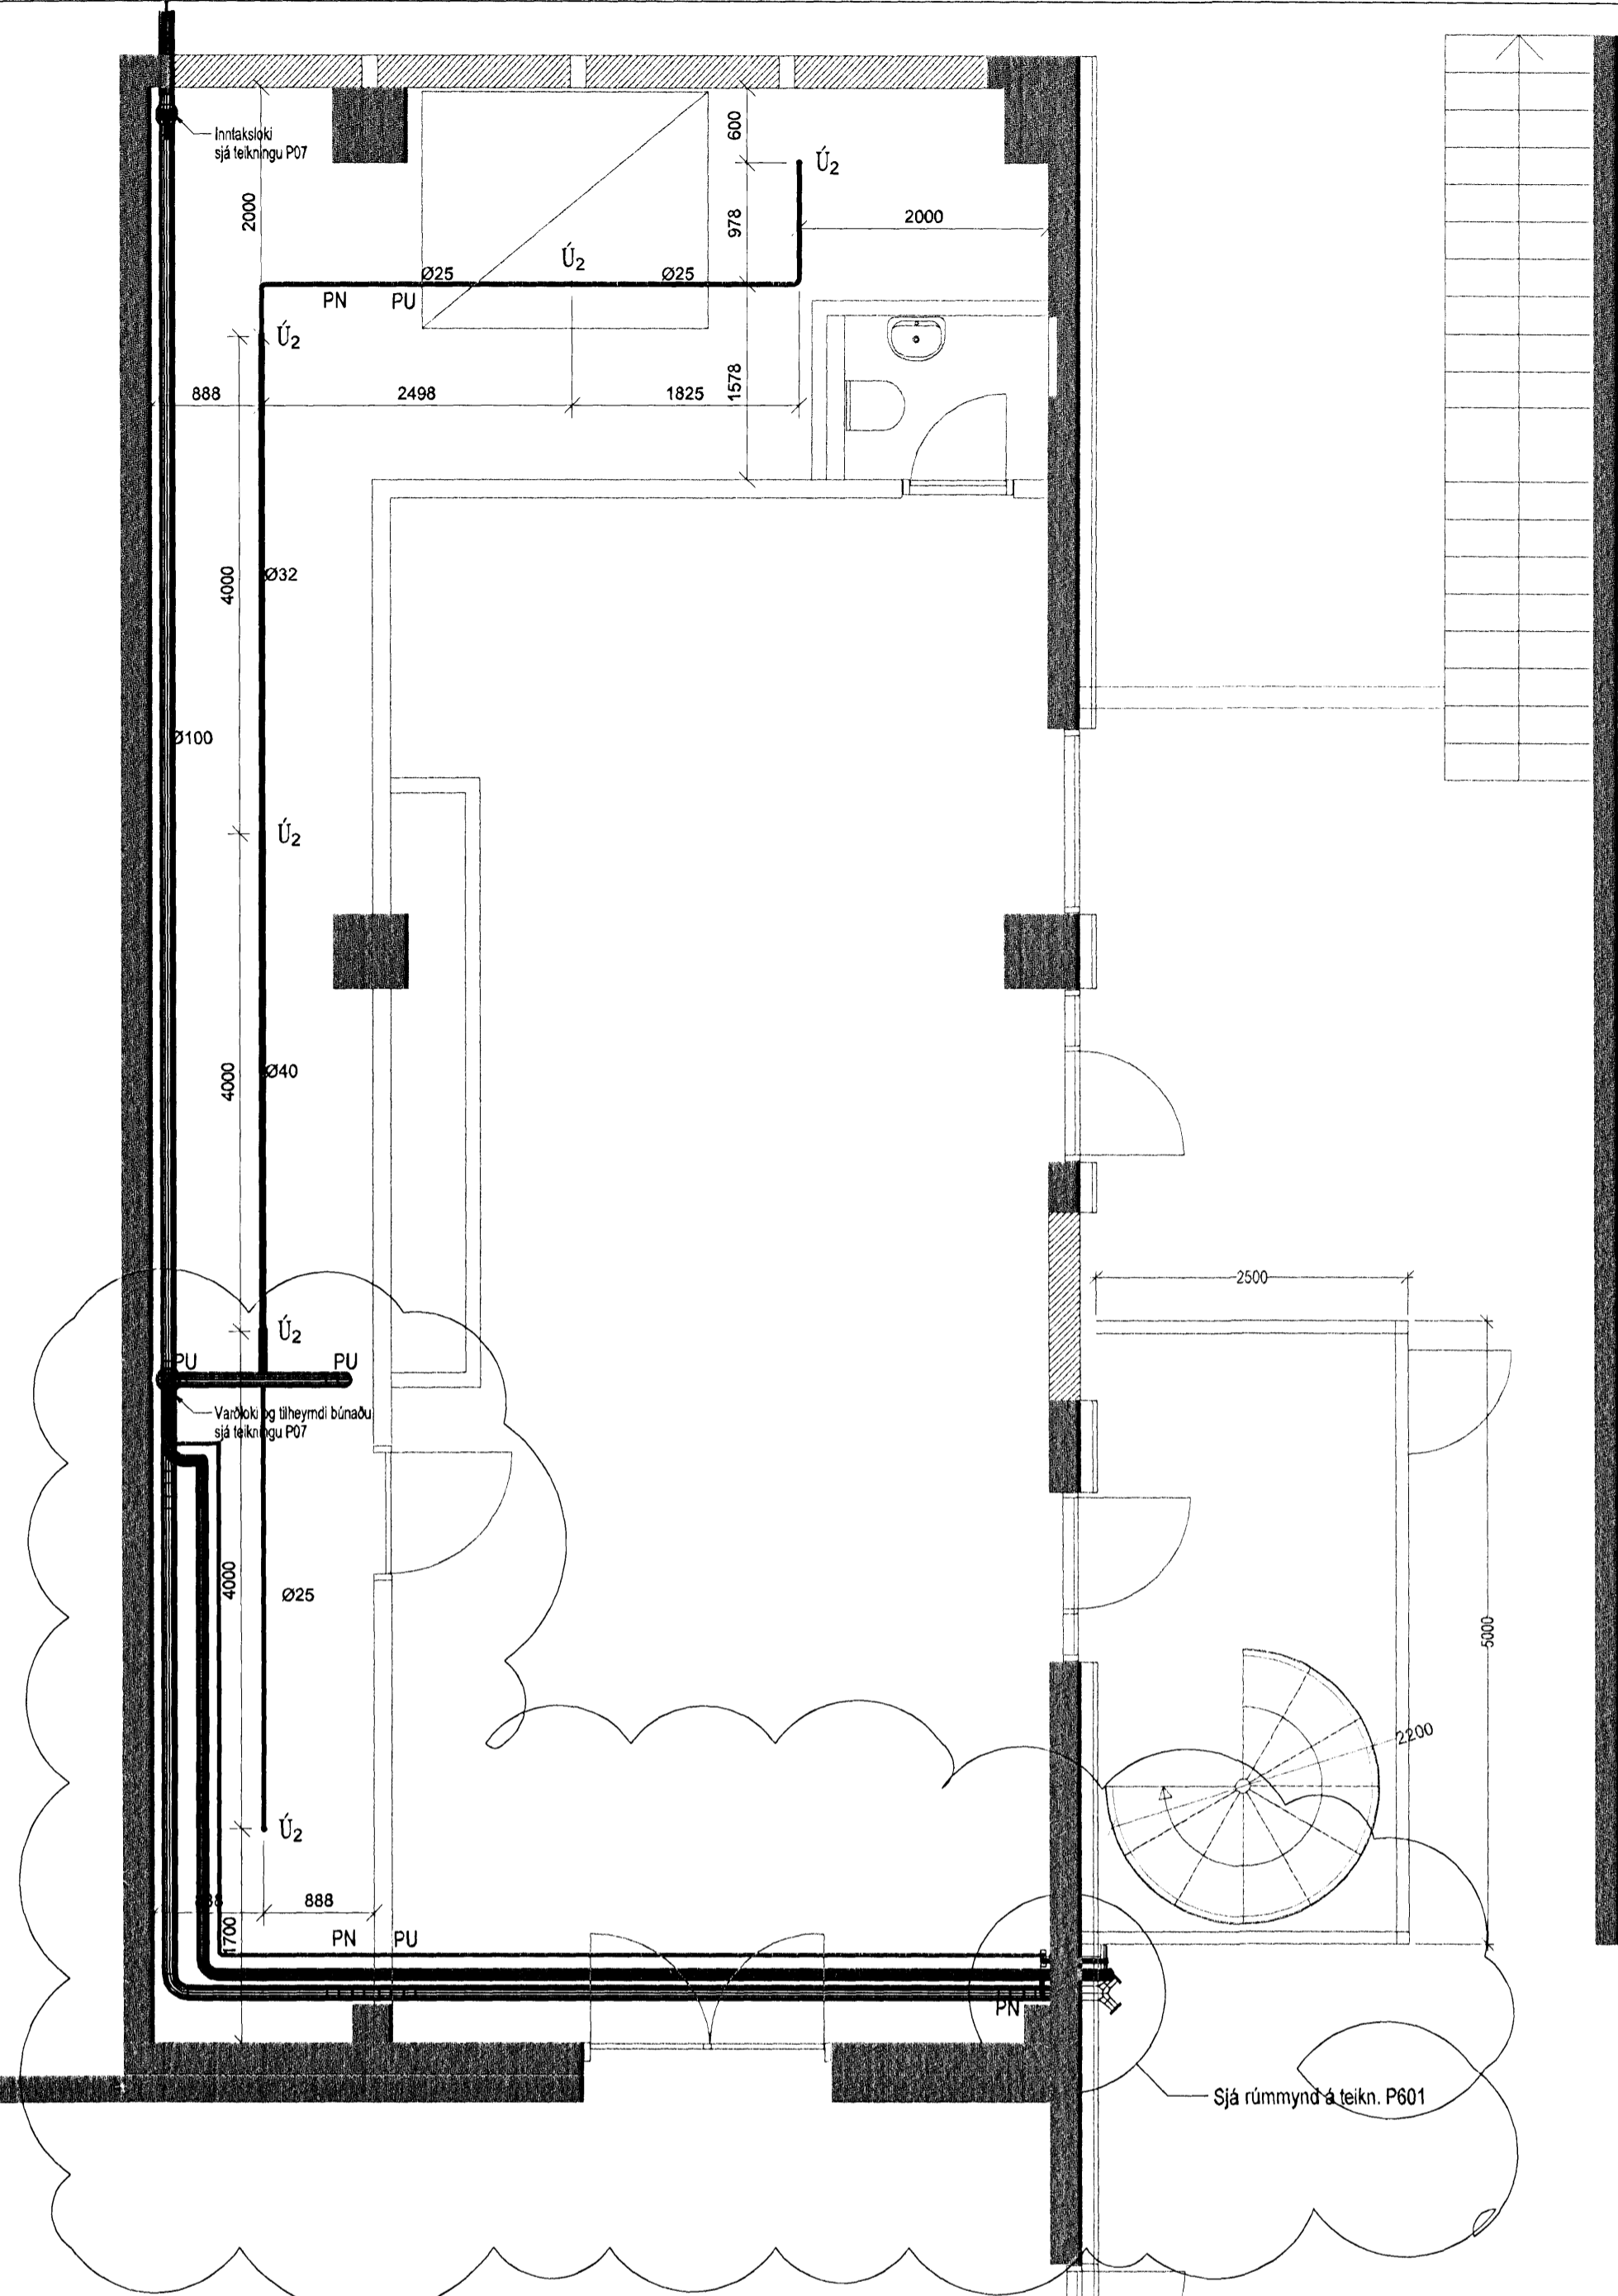

REYKJAVÍKURVEGUR 74

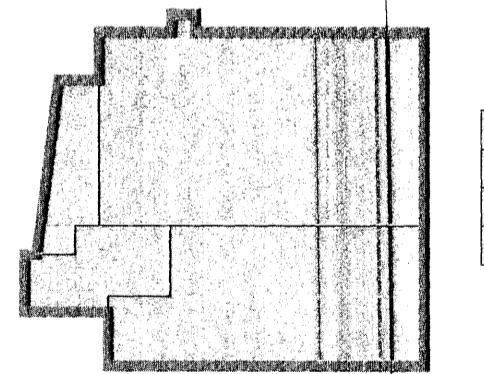

A 05.07.06 Vatnsbjólu, tvíburatengi o fl. bætt við kjörfó BS / SAS
Útg. Dags. Skýring Hannað/Yfirfarð

SC 071070 5005 **VSB**
VERKFRÆÐISTOFA

BÍÐARHRAUN 20 220 HAFNARFIRÐUR KEVNIT. 710796-2899
 vsb@vsb.is Sími 594 8900 Fél 594 8610 www.vsb.is
 Áritun séðhennuáðar
 SVEINN AKI SVERRISSON Rf: 230855 6609
 Verkhúsi
REYKJAVÍKURVEGUR 74
HAFNARFIRÐI
 Verkhúsi
LAGNIR
VATNSÚÐALAGNIR
GRUNNMYND KJALLARA OG RÚMMYND
 Hannað Teiknað Yfirfarð Kvarði Síða
 BS BS SAS 1:50/1:20 / A1 -
 Dags. Verkhúsi Teikning Útgáfa
 06.06.2006 03796 P601 A

\hvaðsemverkerf020307580758-Reykjavíkurgur_74\Shedall\A03758_P601.dwg