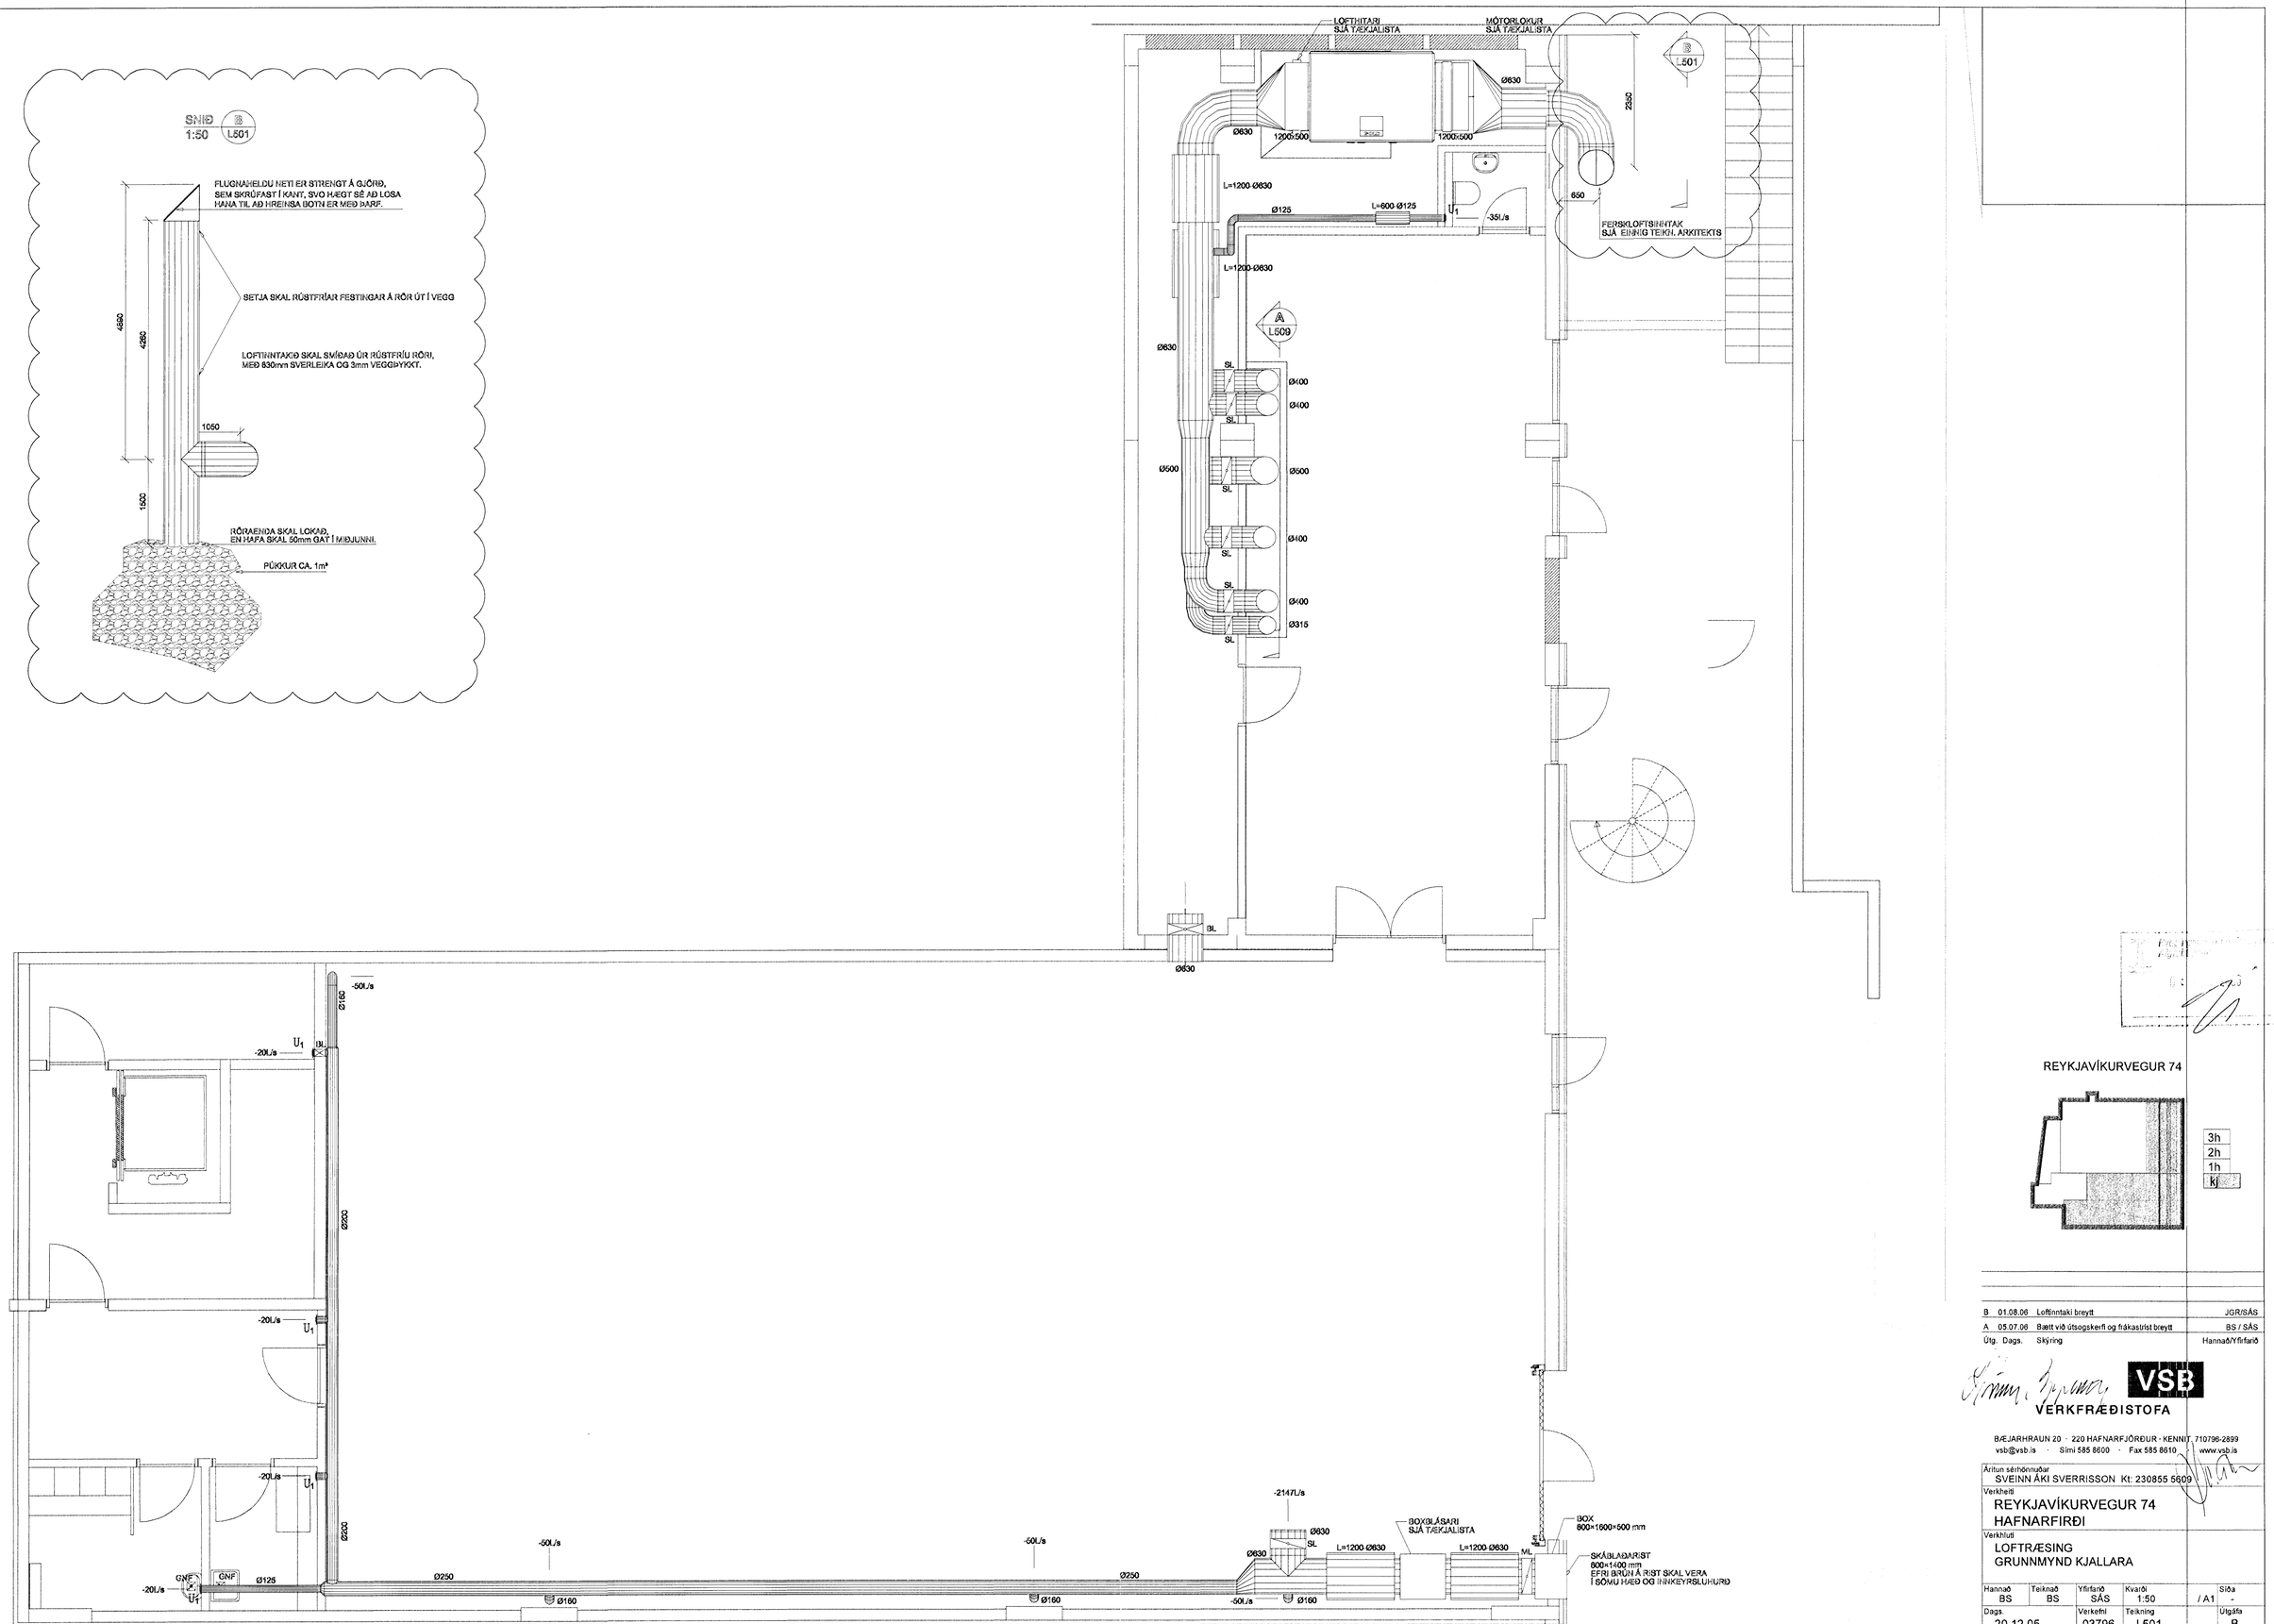

REYKJAVÍKURVEGUR 74

B	01.08.06	Loftinntaki breytt	JGR/SÁS
A	05.07.06	Bætt við útsogskerfi og frákastrist breytt	BS / SÁS
Útg.	Dags.	Skýring	Hannað/Yfirfarið

VSB VERKFRÆÐISTOFA

BÆJARHRAUN 20 · 220 HAFNARFJÖRÐUR · KENNT. 710796-2899
vsb@vsb.is · Sími 585 8600 · Fax 585 8610 · www.vsb.is

Áritun sérhönnuðar
SVEINN ÁKI SVERRISSON Kt: 230855 5609

Verkheiti
REYKJAVÍKURVEGUR 74
HAFNARFIRÐI

Verkhluti
LOFTRÆSING
GRUNNMYND KJALLARA

Hannað	Teiknað	Yfirfarið	Kvarði		Síða
BS	BS	SÁS	1:50	/ A1	-
Dags.		Verkefni	Teikning		Útgáfa
20.12.05		03796	L501		B

Y:\2003\03796\03796-Reykjavikurvegur 74\Sheets\LOL501.dwg