GRUNNMYND , ÞAKVIRKI 1:50

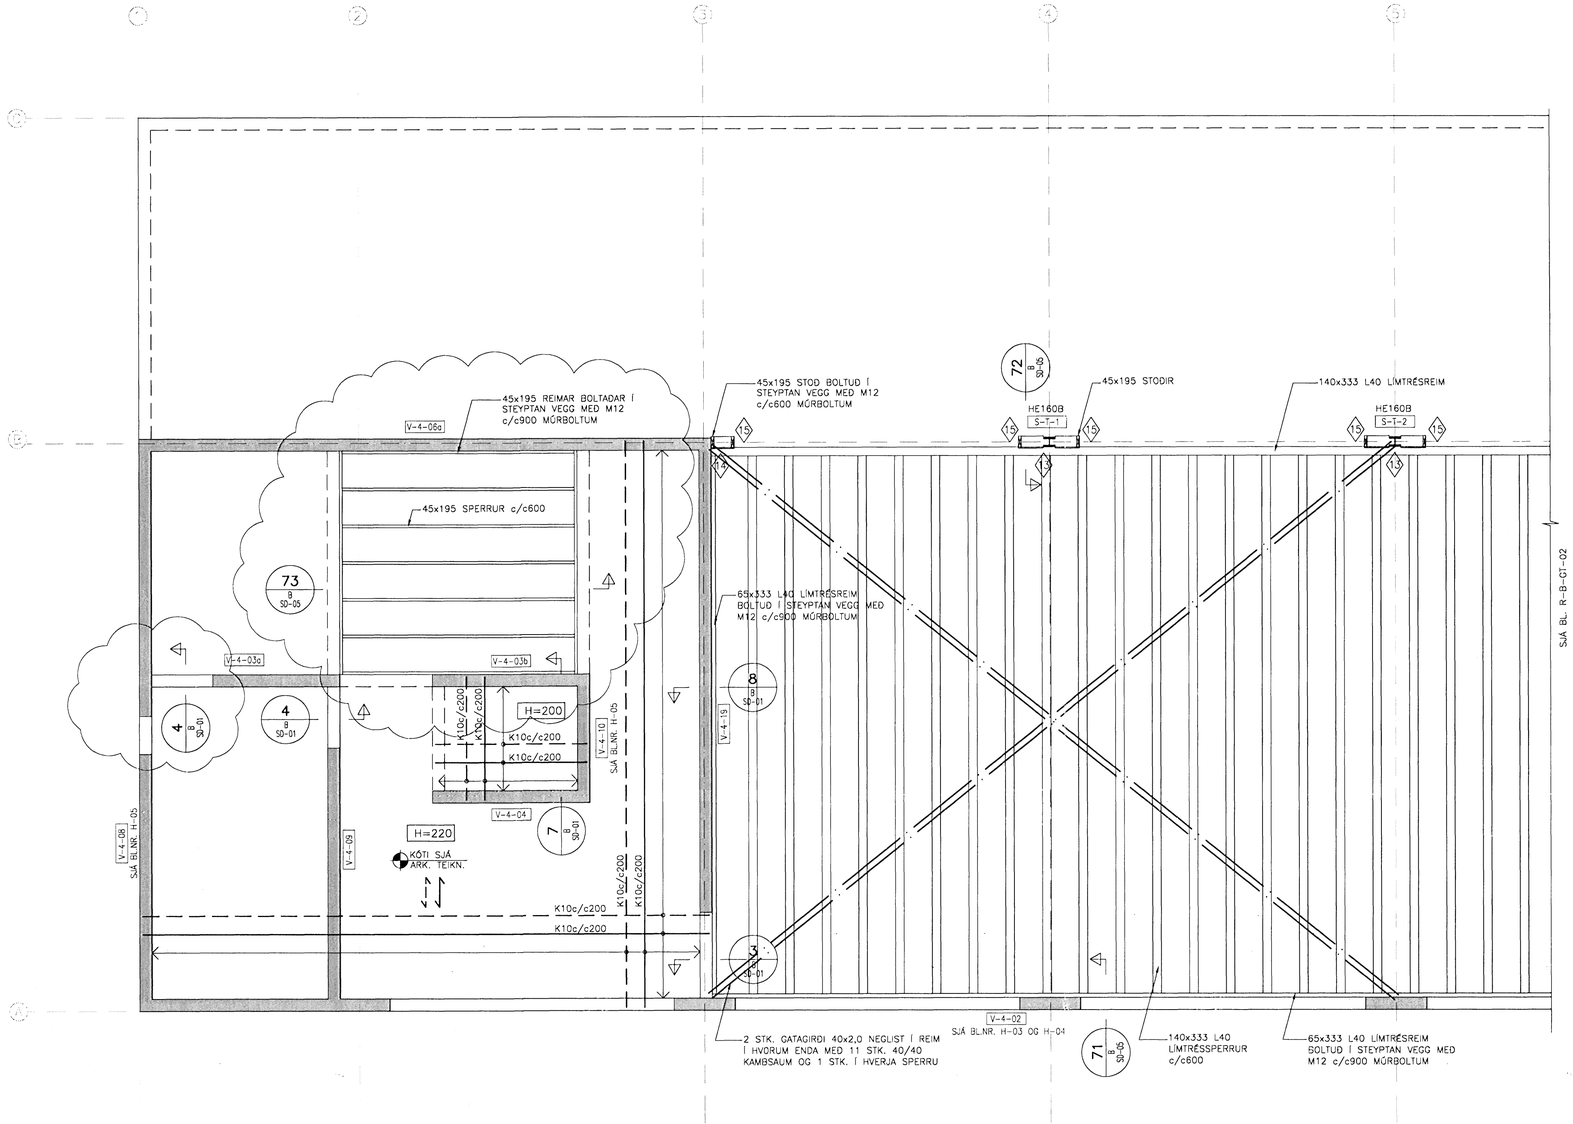

ATH

MÁLSETNINGAR OG KÓTAR:

- ALLAR MÁLSETNINGAR OG KÓTAR Á STEYPTUM BYGGINGAHLUTUM SKAL SANNREYNA VIÐ TEIKNINGAR ARKITEKTA OG NÚVERANDI BYGGINGAR.
- SJÁ TEIKNINGAR ARKITEKTA VARÐANDI ALLAR MÁLSETNINGAR OG FRÁGANGSDEILI ÞAKVIRKIS.
- BEYGJUMÁL JÁRNA SKAL SANNREYNA OG BERA SAMAN VIÐ MÁLSETNINGAR Á STEYPTUM BYGGINGAHLUTUM SKV. ARKITEKTATEIKNINGUM OG FYRIRSKRIFAÐA STEYPUHULU SKV. TEIKNINGUM VSÓ RÁÐGJAFAR.
- SJÁ GATAPLAN FYRIR ÚTÖK Í STEYPU.

SKÝRINGAR:

ÖLL MÁL ERU Í mm.
KÓTAR ERU Í m.

NÝR STEYPTUR VEGGUR

NÚVERANDI STEYPTUR VEGGUR

–ALLIR VEGGIR SKULU VERA BENTIR MEÐ K10c/c150 LÁRÉTT OG K10c/c250 LÓÐRÉTT, NEMA ANNAÐ KOMI FRAM Á TEIKNINGUM

–KRINGUM ÖLL OP SKAL KOMA BENDING SAMKVÆMT ALMENNUM SNIÐUM Á BL.NR. SD-01. BENDING KRINGUM OP SKAL ALLTAF NÁ SKEYTILENGD ÚT FYRIR OP.

TILVÍSANIR:

ALMENNAR SKÝRINGAR . . . . . SJÁ BL. NR. A-01
ALMENNAR SNIÐ . . . . . SJÁ BL. NR. SD-01
STÁLFESTINGAR, t.d. 1 . . . . SJÁ BL. NR. SD-03

LYKILMYND

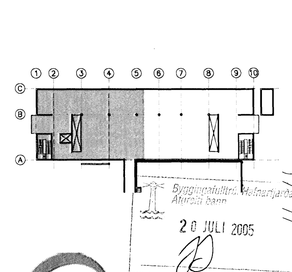

AFSTÖÐUMYND

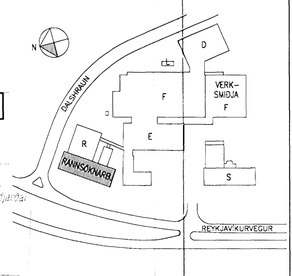

actavis

SKÝRINGAR:																
	B	13.07.2005	UPPSTÓLAÐ ÞAK FJARLÆGT OG TIMBURÞAKI MILLI MÁTLÍNA 3 OG 8 BÆTT VIÐ	GÓS	GÓS											
	A	2.2.2005	UPPSTÓLUÐU ÞAKI BÆTT VIÐ	HE	ÁLB											
S:/2004/04157/t/Bub/Fullnaðarhönnun/Gildar_teikn/R-B-GT-01-02	BR.	DAGS.	BREYTING	REIKN.	TEIKN.	YFIRF.	SAMÞ.	BR.	DAGS.	BREYTING	REIKN.	TEIKN.	YFIRF.	SAMÞ.		

○ ÚTI OG INNI, ÞINGHOLTSSTRÆTI 27, 101 REYKJAVÍK, SÍMI 562 7660 FAX 562 7661, NETFANG baldur@ui.is
● VSÓ RÁÐGJÖF, BORGARTÚN 20, 105 REYKJAVÍK, SÍMI 585 9000 FAX 585 9010, NETFANG vso@vso.is
○ LAGNATÆKNI, HAMABORG 12, 200 KÓPAVOGUR, SÍMI 564 5250 FAX 564 5251, NETFANG saebjorn@lagnatak.is
○ RAFTEIKNING hf, BORGARTÚN 17, 105 REYKJAVÍK, SÍMI 520 1700 FAX 520 1701, NETFANG bis@rafteikning.is

ACTAVIS HAFNARFIRÐI – REYKJAVÍKURVEGUR 78
RANNSÓKNARBYGGING
BURÐARVIRKI, ÞAKVIRKI
GRUNNMYND

HANNAÐ/TEIKN. HE/ÁLB/GÓS
ATH
SAMÞYKKT
KT. 230651-2569

KVARÐI 1:50 REYKJAVÍK 06.09.2004

VERKNR. 04157 | TEIKN. NR. R-B-GT-01 | ACTAVIS TEIKN.NR IS1R-S-10-211-/ | BR. B