HLIÐARMYND, VEGGUR 02 1:50

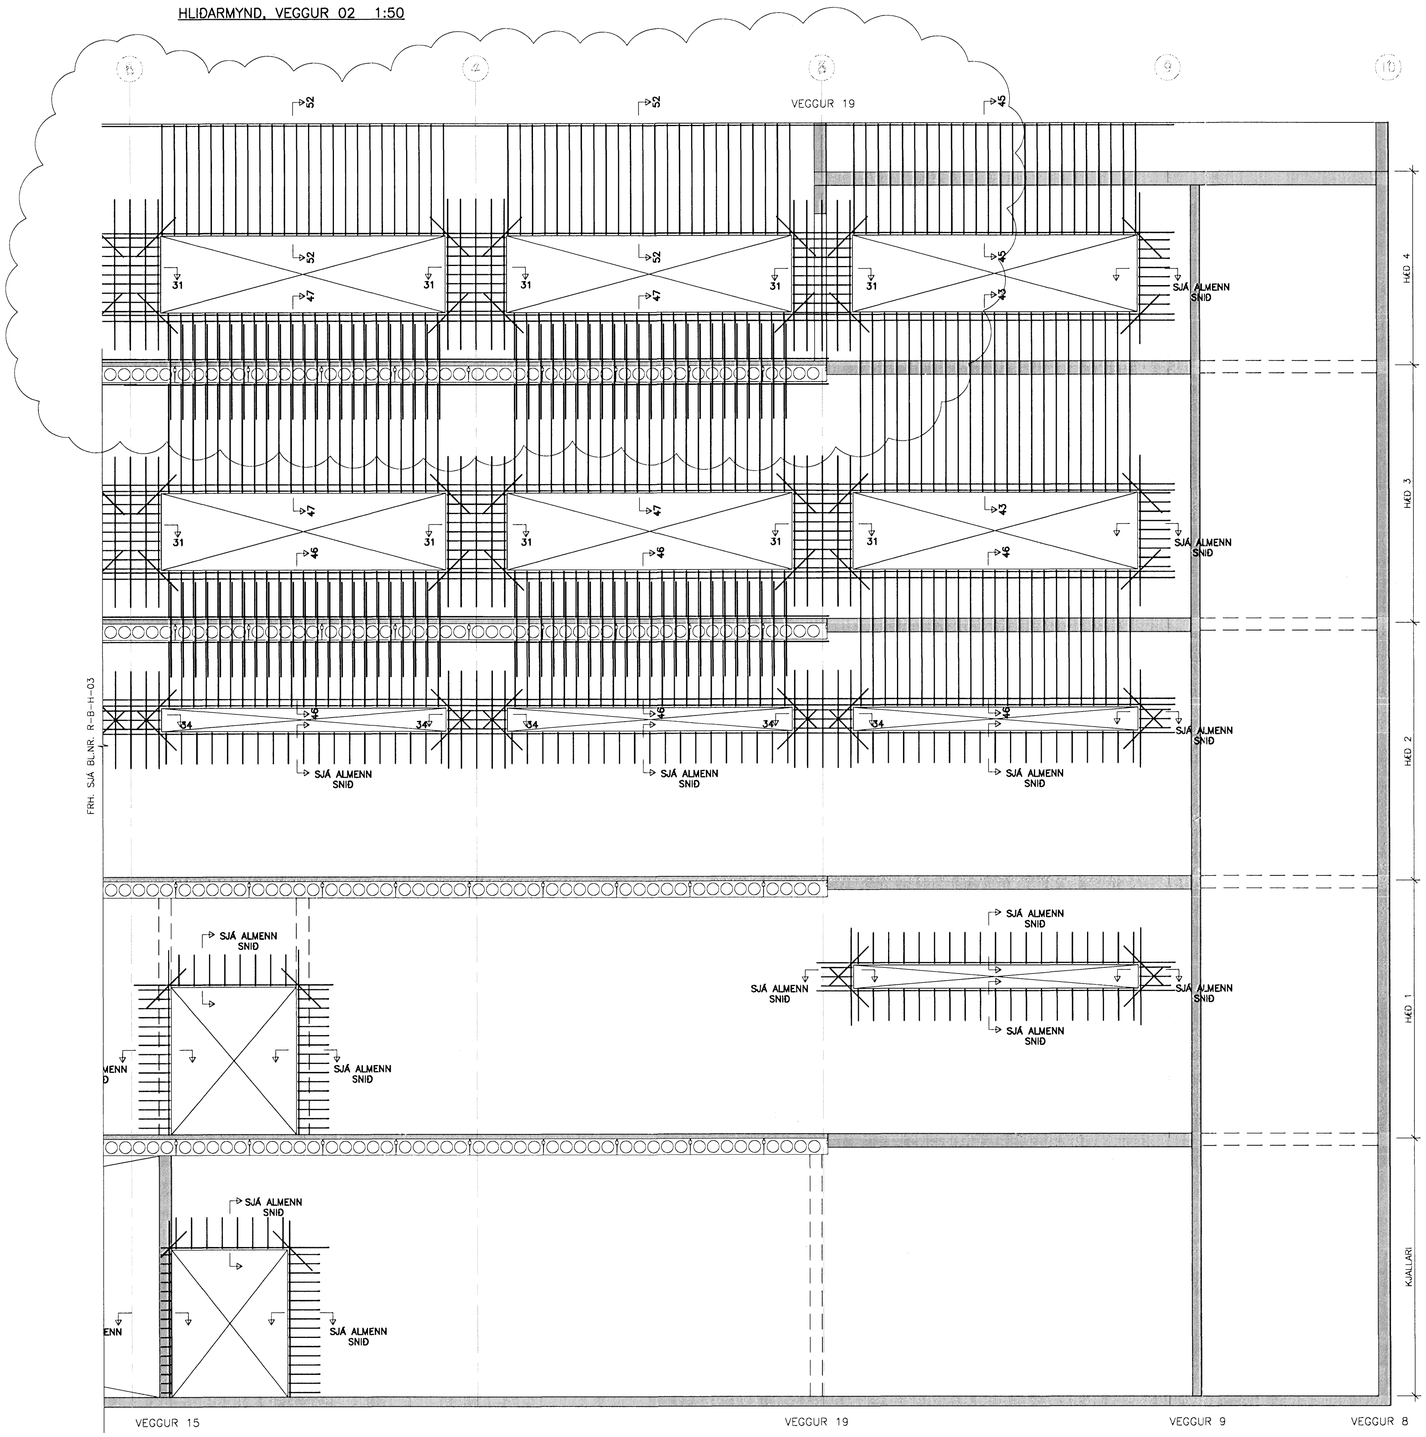

ATH

MÁLSETNINGAR OG KÓTAR:

- ALLAR MÁLSETNINGAR OG KÓTAR Á STEYPTUM BYGGINGAHLUTUM SKAL SANNREYNA VIÐ TEIKNINGAR ARKITEKTA OG NÚVERANDI BYGGINGAR.
- BEYGJUMÁL JÁRNA SKAL SANNREYNA OG BERA SAMAN VIÐ MÁLSETNINGAR Á STEYPTUM BYGGINGAHLUTUM SKV. ARKITEKTATEIKNINGUM OG FYRIRSKRIFAÐA STEYPUHULU SKV. TEIKNINGUM VSÓ RÁÐGJAFAR.
- SJÁ GATAPLAN FYRIR ÚTÖK Í STEYPU.

TILVÍSUN SNIÐA Í SNIÐBLÖÐ

SNIÐ	TEKIÐ	SÝNT
31	H-04	SD-02
34	H-04	SD-02
35	H-04	SD-02
43	H-04	SD-02
45	H-04	SD-02
47	H-04	SD-02
ALMENN SNIÐ	H-04	SD-01

SKÝRINGAR:

- ÖLL MÁL ERU Í mm.
  ALLIR KÓTAR ERU Í m.
- GRUNNBENDING VEGGJA SKAL VERA LÖGÐ Á ÖLLUM VEGGSVÆÐUM SEM EKKI ER SÉRBENDING.
  GRUNNBENDING SKAL GANGA SKEYTILENGD INN Í SÉRBENDINGU.
- Á HLIÐARMYNDUM ER EKKI SÝND NEIN BENDING SEM TENGIST PLÖTUM S.S. VINKLAR O.Þ.H. – SJÁ SNIÐ FYRIR BENDINGU Á PLÖTUSKILUM
- VIÐ HORN Á ÖLLUM OPUM SKAL SETJA 2K12 L=1000 MEÐ 45° HALLA.
- SNIÐ MERKT t.d. 15' ER SPEGILMYND AF SNIÐI 15.

TILVÍSANIR:

ALMENNAR SKÝRINGAR . . . . . SJÁ BL. NR. VA-001

LYKILMYND

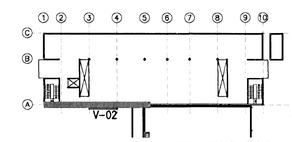

AFSTÖÐUMYND

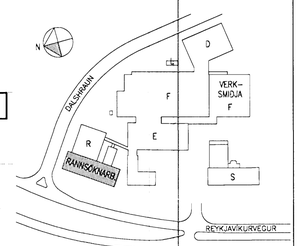

Byggingafulltrúi Hafnarfjarðar
20. júní 2005

actavis

SKÝRINGAR:															
	A	13.07.2005	4. HÆÐ BÆTT VIÐ Á MILLI MÁTLÍNA 3 OG 8	GÓS	GÓS										
S:/2004/04157/t/Bub/Fulnaðarhönnun/Gildar_teikn/R-B-H-01-05	BR.	DAGS.	BREYTING	REIKN.	TEIKN.	YFIRF.	SAMÞ.	BR.	DAGS.	BREYTING	REIKN.	TEIKN.	YFIRF.	SAMÞ.	

○	ÚTI OG INNI,	ÞINGHOLTSSTRÆTI 27, 101 REYKJAVÍK, SÍMI 562 7660 FAX 562 7661, NETFANG baldur@ui.is
●	VSÓ RÁÐGJÖF,	BORGARTÚN 20, 105 REYKJAVÍK, SÍMI 585 9000 FAX 585 9010, NETFANG vso@vso.is
○	LAGNATÆKNI,	HAMABORG 12, 200 KÓPAVOGUR, SÍMI 564 5250 FAX 564 5251, NETFANG saebjorn@lagnatak.is
○	RAFTEIKNING hf,	BORGARTÚN 17, 105 REYKJAVÍK, SÍMI 520 1700 FAX 520 1701, NETFANG bis@rafteikning.is

ACTAVIS HAFNARFIRÐI – REYKJAVÍKURVEGUR 78
RANNSÓKNARBYGGING
BURÐARVIRKI
HLIÐARMYND

HANNAÐ/TEIKN. HE/ÁLB
ATH.
SAMÞYKKT
KT. 230651-2569

KVARÐI 1:50/20/10 REYKJAVÍK 08.09.2004

VERKNR. 04157 | TEIKN. NR. R-B-H-04 | ACTAVIS TEIKN.NR IS1R-S-//-504-/ | BR. A