GRUNNMYND, ÞAKVIRKI 1:50

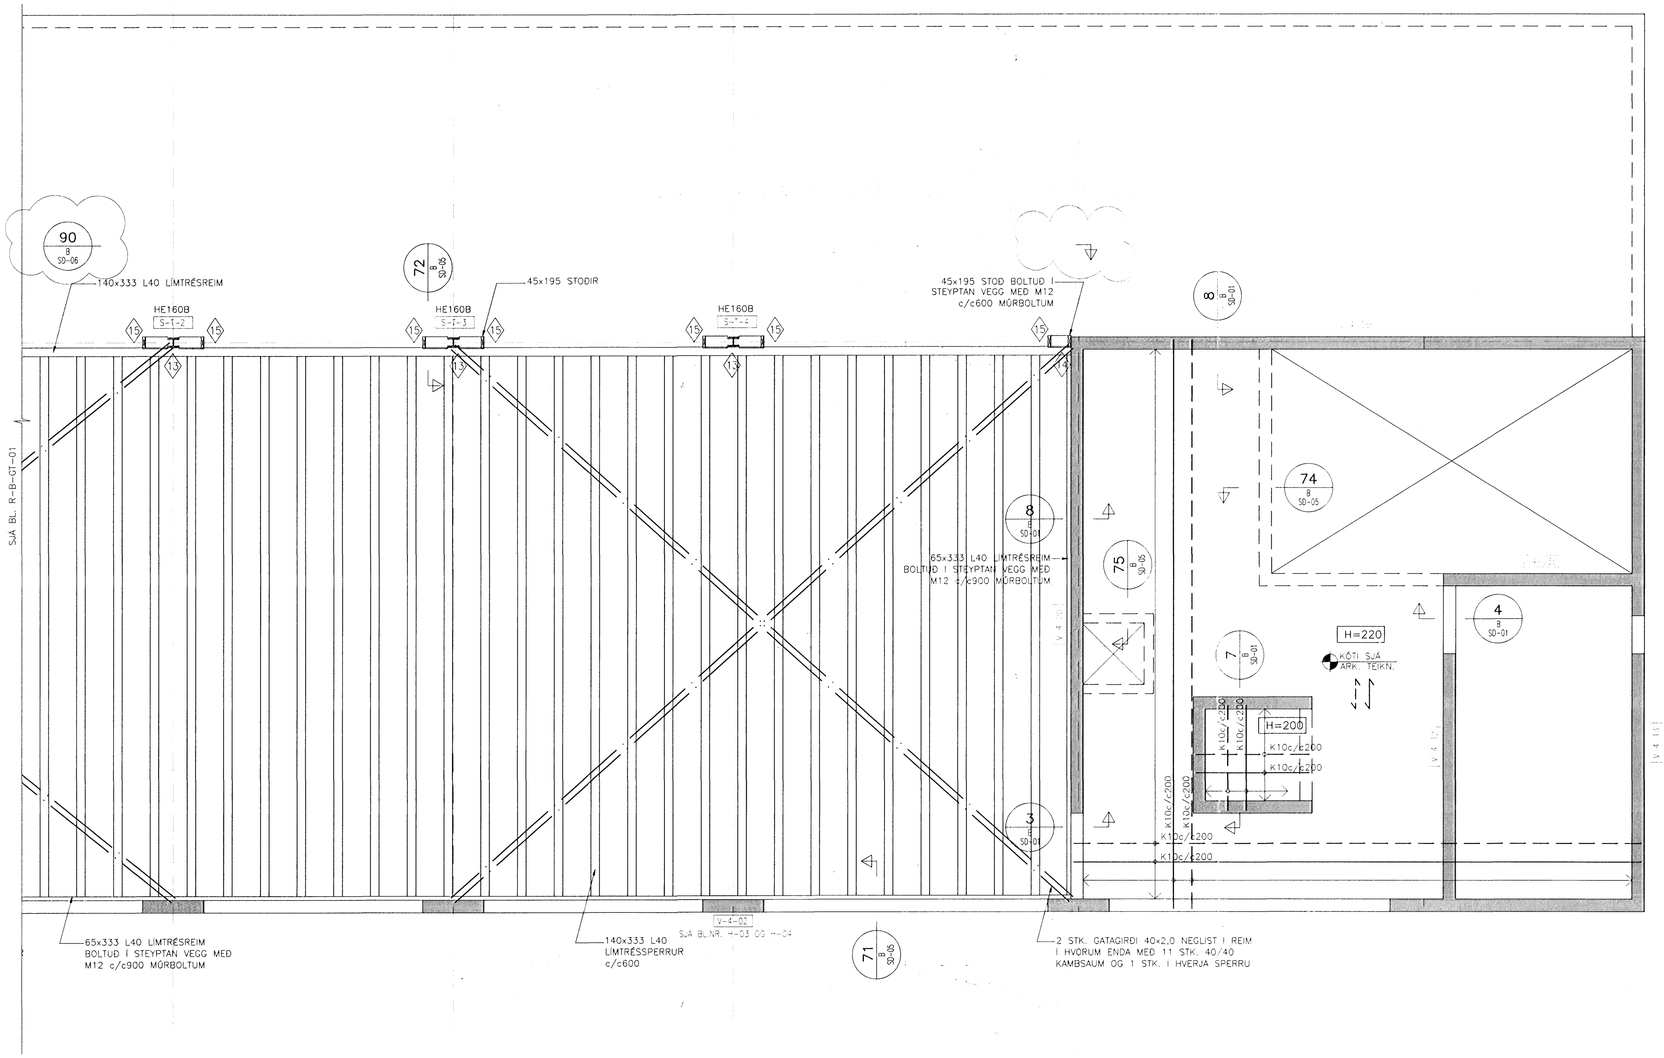


**ATH**

MÁLSETNINGAR OG KÓTAR:

- ALLAR MÁLSETNINGAR OG KÓTAR Á STEYPTUM BYGGINGAHLUTUM SKAL SANNREYNA VIÐ TEIKNINGAR ARKITEKTA OG NÚVERANDI BYGGINGAR.
- SJÁ TEIKNINGAR ARKITEKTA VARÐANDI ALLAR MÁLSETNINGAR OG FRÁGANGSDEILI ÞAKVIRKIS.
- BEYGJUMÁL JÁRNA SKAL SANNREYNA OG BERA SAMAN VIÐ MÁLSETNINGAR Á STEYPTUM BYGGINGAHLUTUM SKV. ARKITEKTATEIKNINGUM OG FYRIRSKRIFAÐA STEYPUHULU SKV. TEIKNINGUM VSÓ RÁÐGJAFAR.
- SJÁ GATAPLAN FYRIR ÚTÖK Í STEYPU.

**SKÝRINGAR:**

ÖLL MÁL ERU Í mm.
KÓTAR ERU Í m.

NÝR STEYPTUR VEGGUR

NÚVERANDI STEYPTUR VEGGUR

–ALLIR VEGGIR SKULU VERA BENTIR MEÐ K10c/c150 LÁRÉTT OG K10c/c250 LÓÐRÉTT, NEMA ANNAÐ KOMI FRAM Á TEIKNINGUM

–KRINGUM ÖLL OP SKAL KOMA BENDING SAMKVÆMT ALMENNUM SNIÐUM Á BL.NR. SD-01. BENDING KRINGUM OP SKAL ALLTAF NÁ SKEYTILENGD ÚT FYRIR OP.

Byggingafulltrúi Hafnarfjarðar
Afgreitt þann
09 AUG. 2005

**TILVÍSANIR:**

ALMENNAR SKÝRINGAR . . . . SJÁ BL. NR. A–01
ALMENNAR SNIÐ . . . . . SJÁ BL. NR. SD–01
STÁLFESTINGAR, t.d. (1) . . . . SJÁ BL. NR. SD–03

LYKILMYND

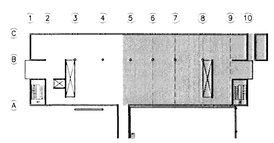


AFSTÖÐUMYND

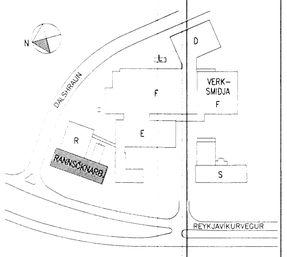


actavis

021156-3529

| SKÝRINGAR: | | | | | | | | | | | | | | | |
|---|---|---|---|---|---|---|---|---|---|---|---|---|---|---|---|
| | C | 04.08.2005 | SNIÐI 90 BÆTT VIÐ | GÓS | GÓS | | | | | | | | | | |
| | B | 13.07.2005 | UPPSTÓLAÐ ÞAK FJARLÆGT OG TIMBURÞAKI MILLI MÁTLÍNA 3 OG 8 BÆTT VIÐ | GÓS | GÓS | | | | | | | | | | |
| | A | 2.2.2005 | UPPSTÓLUÐU ÞAKI BÆTT VIÐ | HE | ÁLB | | | | | | | | | | |
| S:/2004/04157/t/Byp/Fullnaðarhönnun/Gildar_teikn/R-B-GT-01-02 | BR. | DAGS. | BREYTING | TEIKN. | TEIKN. | YFIRF. | SAMÞ. | BR. | DAGS. | BREYTING | TEIKN. | TEIKN. | YFIRF. | SAMÞ. | |


○ ÚTI OG INNI. ÞINGHOLTSSTRÆTI 27, 101 REYKJAVÍK, SÍMI 562 7660 FAX 562 7661, NETFANG baldur@uti.is

● VSÓ RÁÐGJÖF. BORGARTÚN 20, 105 REYKJAVÍK, SÍMI 585 9000 FAX 585 9010, NETFANG vso@vso.is

○ LAGNATÆKNI. HAMABORG 12, 200 KÓPAVOGUR, SÍMI 564 5250 FAX 564 5251, NETFANG saebjorn@lagnatak.is

○ RAFTEIKNING hf. BORGARTÚN 17, 105 REYKJAVÍK, SÍMI 520 1700 FAX 520 1701, NETFANG bis@rafteikning.is


ACTAVIS HAFNARFIRÐI – REYKJAVÍKURVEGUR 78
RANNSÓKNARBYGGING
BURÐARVIRKI, ÞAKVIRKI
GRUNNMYND

HANNAÐ/TEIKN. HE/ÁLB/GÓS
ÁTH. SÍB
SAMÞYKKT ÞÓK
KT. 230651-2569

KVARÐI 1:50 REYKJAVÍK 06.09.2004

VERKNR. 04157 TEIKN. NR. R–B–GT–02 ACTAVIS TEIKN.NR 3-F-S-10-212-0 BR. C