GRUNNMYND, PLATA YFIR 3.HÆÐ 1:50

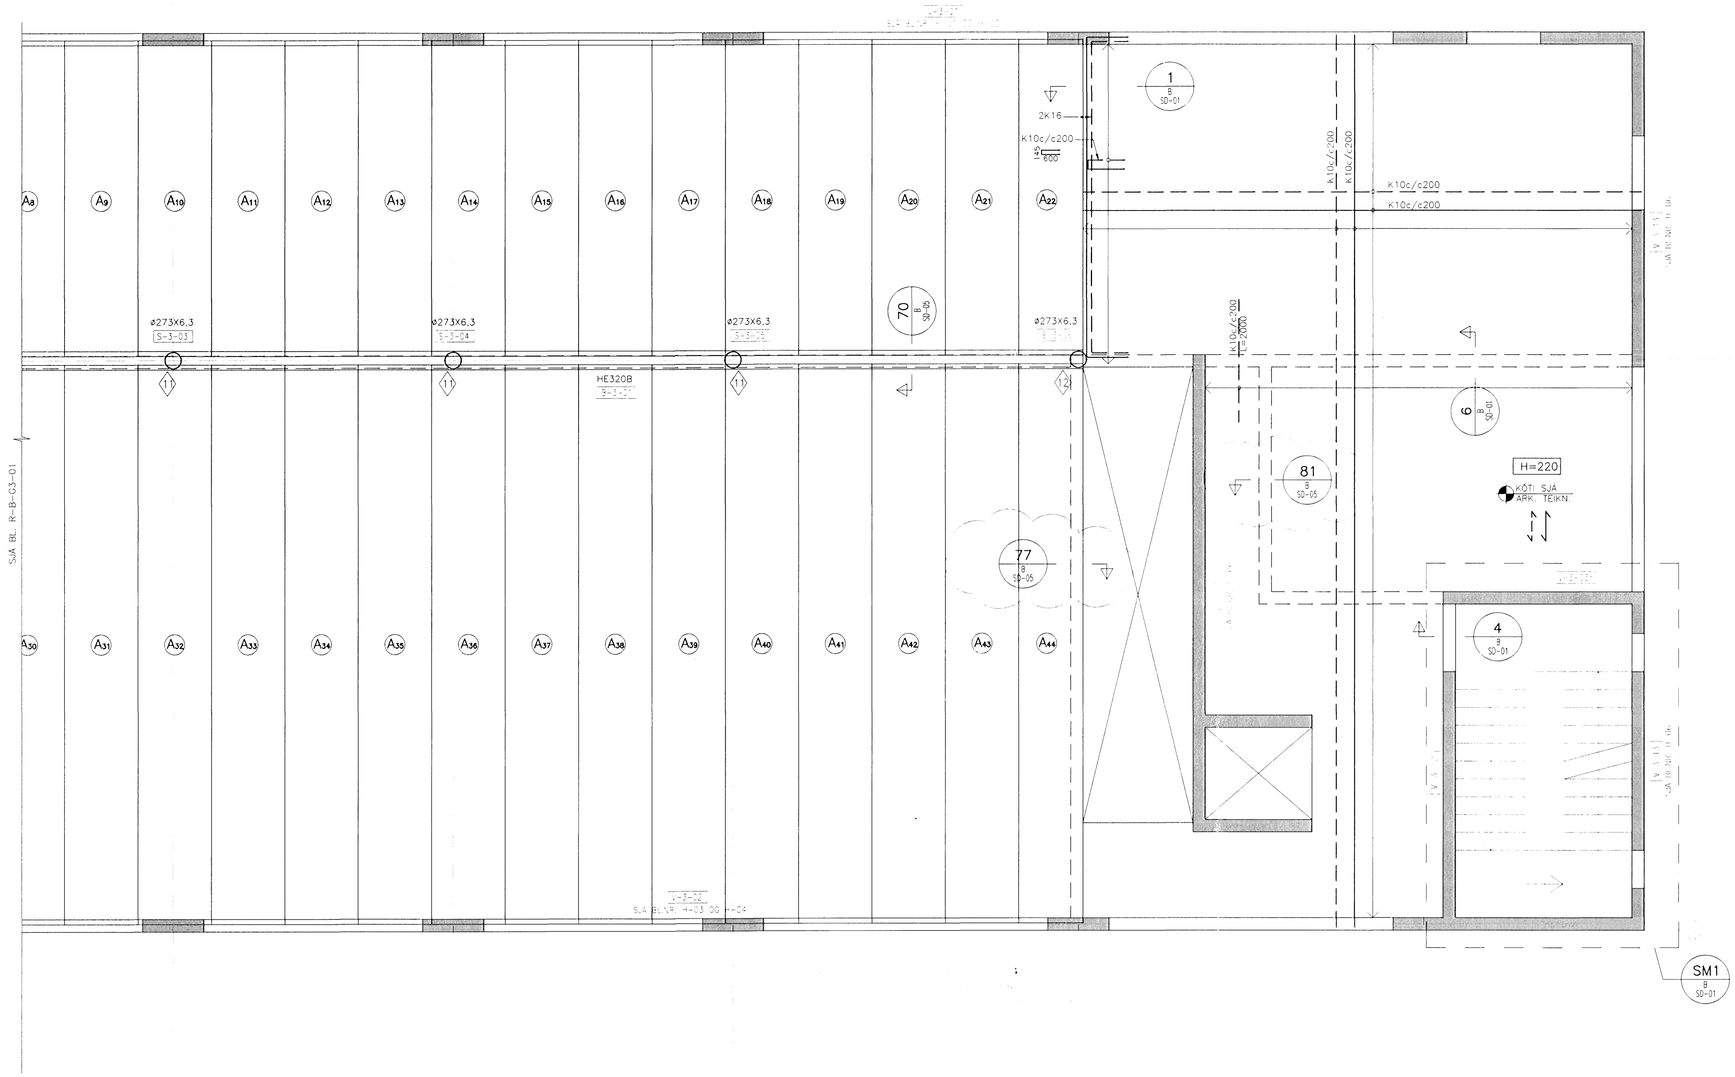

SKÝRINGAR:

ÖLL MÁL ERU Í mm.
KÓTAR ERU Í m.

NÝR STEYPTUR VEGGUR

NÚVERANDI STEYPTUR VEGGUR

–ALLIR VEGGIR SKULU VERA BENTIR MEÐ K10c/c150 LÁRÉTT OG K10c/c250 LÓÐRÉTT, NEMA ANNAD KOMI FRAM Á TEIKNINGUM

–KRINGUM ÖLL OP SKAL KOMA BENDING SAMKVÆMT ALMENNUM SNIÐUM Á BL.NR. SD-01. BENDING KRINGUM OP SKAL ALLTAF NÁ SKEYTILENGD ÚT FYRIR OP.

Byggingafulltrúi Hafnarfjarðar
Afgreitt þann
09 AUG. 2005

TILVÍSANIR:

ALMENNAR SKÝRINGAR . . . . . SJÁ BL. NR. A-01
ALMENNAR SNIÐ . . . . . SJÁ BL. NR. SD-01
STÁLFESTINGAR, t.d. (1) . . . . SJÁ BL. NR. SD-03
HOLPLÖTUTAFLA . . . . . SJÁ BL. NR. G3-01

LYKILMYND

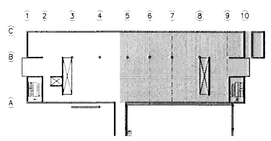

AFSTÖÐUMYND

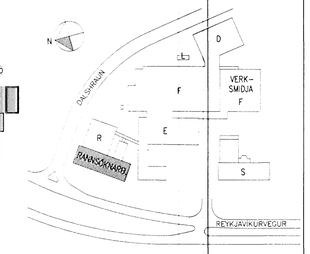

ATH

MÁLSETNINGAR OG KÓTAR:

- ALLAR MÁLSETNINGAR OG KÓTAR Á STEYPTUM BYGGINGAHLUTUM SKAL SANNREYNA VIÐ TEIKNINGAR ARKITEKTA OG NÚVERANDI BYGGINGAR.
- BEYGJUMÁL JÁRNA SKAL SANNREYNA OG BERA SAMAN VIÐ MÁLSETNINGAR Á STEYPTUM BYGGINGAHLUTUM SKV. ARKITEKTATEIKNINGUM OG FYRIRSKRIFADA STEYPUHULU SKV. TEIKNINGUM VSÓ RÁÐGJAFAR.
- SJÁ GATAPLAN FYRIR ÚTÓK Í STEYPU.

actavis

02156-7579

SKÝRINGAR:

BR.	DAGS.	BREYTING	REIKN.	TEIKN.	YFIRF.	SAMP.	BR.	DAGS.	BREYTING	REIKN.	TEIKN.	YFIRF.	SAMP.
C	04.08.2005	SNIÐUM 77 OG 81 BÆTT VIÐ	GM	GÓS									
B	13.07.2005	STEYPTUM KANTI BÆTT INN Í MÁLINU B OG SNIÐ 70 KEMUR Í STAÐ SNIÐS 2	GÓS	GÓS									
A	01.11.2004	LENGD Á JÁRNI BÆTT VIÐ	HE	ÁLB									

S:/2004/04157/t/Bub/Fullnaðarhönnun/Gildar_teikn/R-B-G3-01-02

○ ÚTI OG INNI, ÞINGHOLTSSTRÆTI 27, 101 REYKJAVÍK, SÍMI 562 7660 FAX 562 7661, NETFANG baldur@ui.is

● VSÓ RÁÐGJÖF, BORGARTÚN 20, 105 REYKJAVÍK, SÍMI 585 9000 FAX 585 9010, NETFANG vso@vso.is

○ LAGNATÆKNI, HAMABORG 12, 200 KÓPAVOGUR, SÍMI 564 5250 FAX 564 5251, NETFANG saebjorn@lagnatak.is

○ RAFTEIKNING hf, BORGARTÚN 17, 105 REYKJAVÍK, SÍMI 520 1700 FAX 520 1701, NETFANG bis@rafteikning.is

ACTAVIS HAFNARFIRDI – REYKJAVÍKURVEGUR 78
RANNSÓKNARBYGGING
BURÐARVIRKI, PLATA YFIR 3.HÆÐ
GRUNNMYND

HANNAÐ/TEIKN. HE/ÁLB/GÓS
ATH. SB
SAMÞYKKT PL
KT. 230651-2569

KVARÐI 1:50 REYKJAVÍK 08.09.2004

VERKNR. 04157 | TEIKN. NR. R-B-G3-02 | ACTAVIS TEIKN.NR H-H-G-03-002-0 | BR. C