HLIÐARMYND, VEGGUR 01 1:50

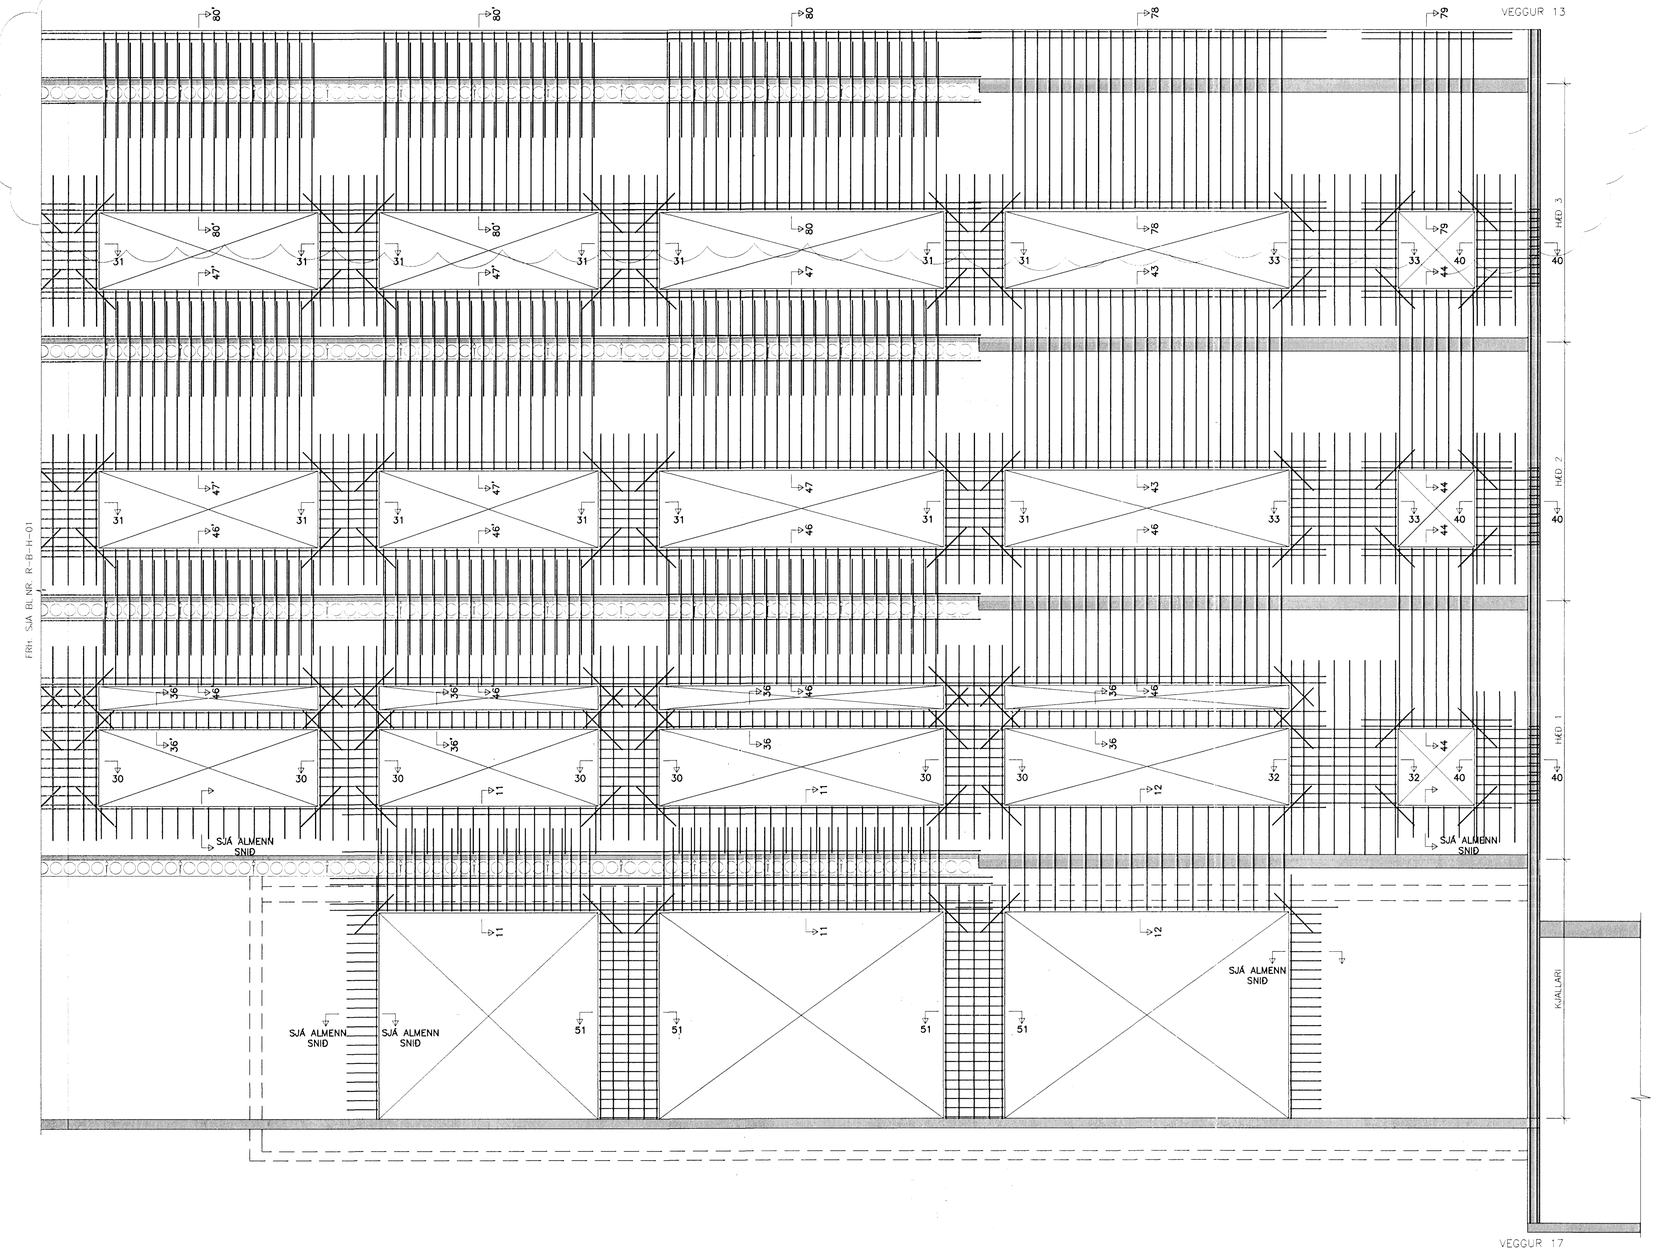

ATH

MÁLSETNINGAR OG KÓTAR:

- ALLAR MÁLSETNINGAR OG KÓTAR Á STEYPTUM BYGGINGAHLUTUM SKAL SANNREYNA VIÐ TEIKNINGAR ARKITEKTA OG NÚVERANDI BYGGINGAR.
- BEYGJUMÁL JÁRNA SKAL SANNREYNA OG BERA SAMAN VIÐ MÁLSETNINGAR Á STEYPTUM BYGGINGAHLUTUM SKV. ARKITEKTATEIKNINGUM OG FYRIRSKRIFAÐA STEYPUHULU SKV. TEIKNINGUM VSÓ RÁÐGJAFAR.
- SJÁ GATAPLAN FYRIR ÚTÖK Í STEYPU.

TILVÍSUN SNIÐA Í SNIÐBLÖÐ

SNIÐ	TEKIÐ	SÝNT
11	H-02	SD-01
12	H-02	SD-01
30	H-02	SD-02
31	H-02	SD-02
32	H-02	SD-02
33	H-02	SD-02
36	H-02	SD-02
40	H-02	SD-02
43	H-02	SD-02
44	H-02	SD-02
47	H-02	SD-02
51	H-02	SD-02
78	H-02	SD-05
79	H-02	SD-05
80	H-02	SD-05
ALMENN SNIÐ	H-02	SD-01

SKÝRINGAR:

- ÖLL MÁL ERU Í mm.
  ALLIR KÓTAR ERU Í m.
- GRUNNBENDING VEGGJA SKAL VERA LÖGÐ Á ÖLLUM VEGGSVÆÐUM SEM EKKI ER SÉRBENDING.
  GRUNNBENDING SKAL GANGA SKEYTILENGD INN Í SÉRBENDINGU.
- Á HLIÐARMYNDUM ER EKKI SÝND NEIN BENDING SEM TENGIST PLÖTUM S.S. VINKLAR O.Þ.H. – SJÁ SNIÐ FYRIR BENDINGU Á PLÖTUSKILUM
- VIÐ HORN Á ÖLLUM OPUM SKAL SETJA 2K12 L=1000 MEÐ 45° HALLA.
- SNIÐ MERKT t.d. 15' ER SPEGILMYND AF SNIÐI 15.

Byggingafulltrúi Hafnarfjarðar
Afgreitt þann
09. AUG. 2005

TILVÍSANIR:

ALMENNAR SKÝRINGAR . . . . . SJÁ BL. NR. VA-001

LYKILMYND

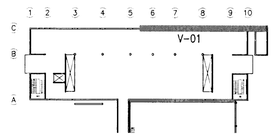

AFSTÖÐUMYND

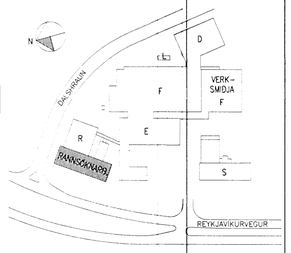

actavis

BR.	DAGS.	BREYTING	REIKN.	TEIKN.	YFIRF.	SAMÞ.
C	04.08.2005	SNIÐUM 78, 79 OG 80 BÆTT VIÐ	GÓS	GÓS		
B	24.02.2005	DYRAROP FJARLÆGT	HE	HE		
A	01.11.2004	OPUM Í VEGG BÆTT VIÐ	HE	ÁLB		

S:/2004/041577/t/Bup/Fullnaðarhönnun/Gildar_teikn/R-B-H-01-05

○ ÚTI OG INNI. ÞINGHOLTSSTRÆTI 27, 101 REYKJAVÍK, SÍMI 562 7660 FAX 562 7661, NETFANG baldur@ui.is
● VSÓ RÁÐGJÖF. BORGARTÚN 20, 105 REYKJAVÍK, SÍMI 585 9000 FAX 585 9010, NETFANG vso@vso.is
○ LAGNATÆKNI. HAMABORG 12, 200 KÓPAVOGUR, SÍMI 564 5250 FAX 564 5251, NETFANG saebjorn@lagnatak.is
○ RAFTEIKNING hf. BORGARTÚN 17, 105 REYKJAVÍK, SÍMI 520 1700 FAX 520 1701, NETFANG bis@rafteikning.is

ACTAVIS HAFNARFIRÐI – REYKJAVÍKURVEGUR 78
RANNSÓKNARBYGGING
BURÐARVIRKI
HLIÐARMYND

HANNAÐ/TEIKN. HE/ÁLB
ATH. SÍÐ
SAMÞYKKT
KT. 230551-2569

KVARÐI 1:50 REYKJAVÍK 08.09.2004

VERKNR. 04157 TEIKN. NR. R-B-H-02 ACTAVIS TEIKN.NR. BR. C