



Samþykkt þann

23 JUN 2010

Byggingafultrúnni í Hafnarfirði
F.h. Hrólfur S. Gunnlaugsson

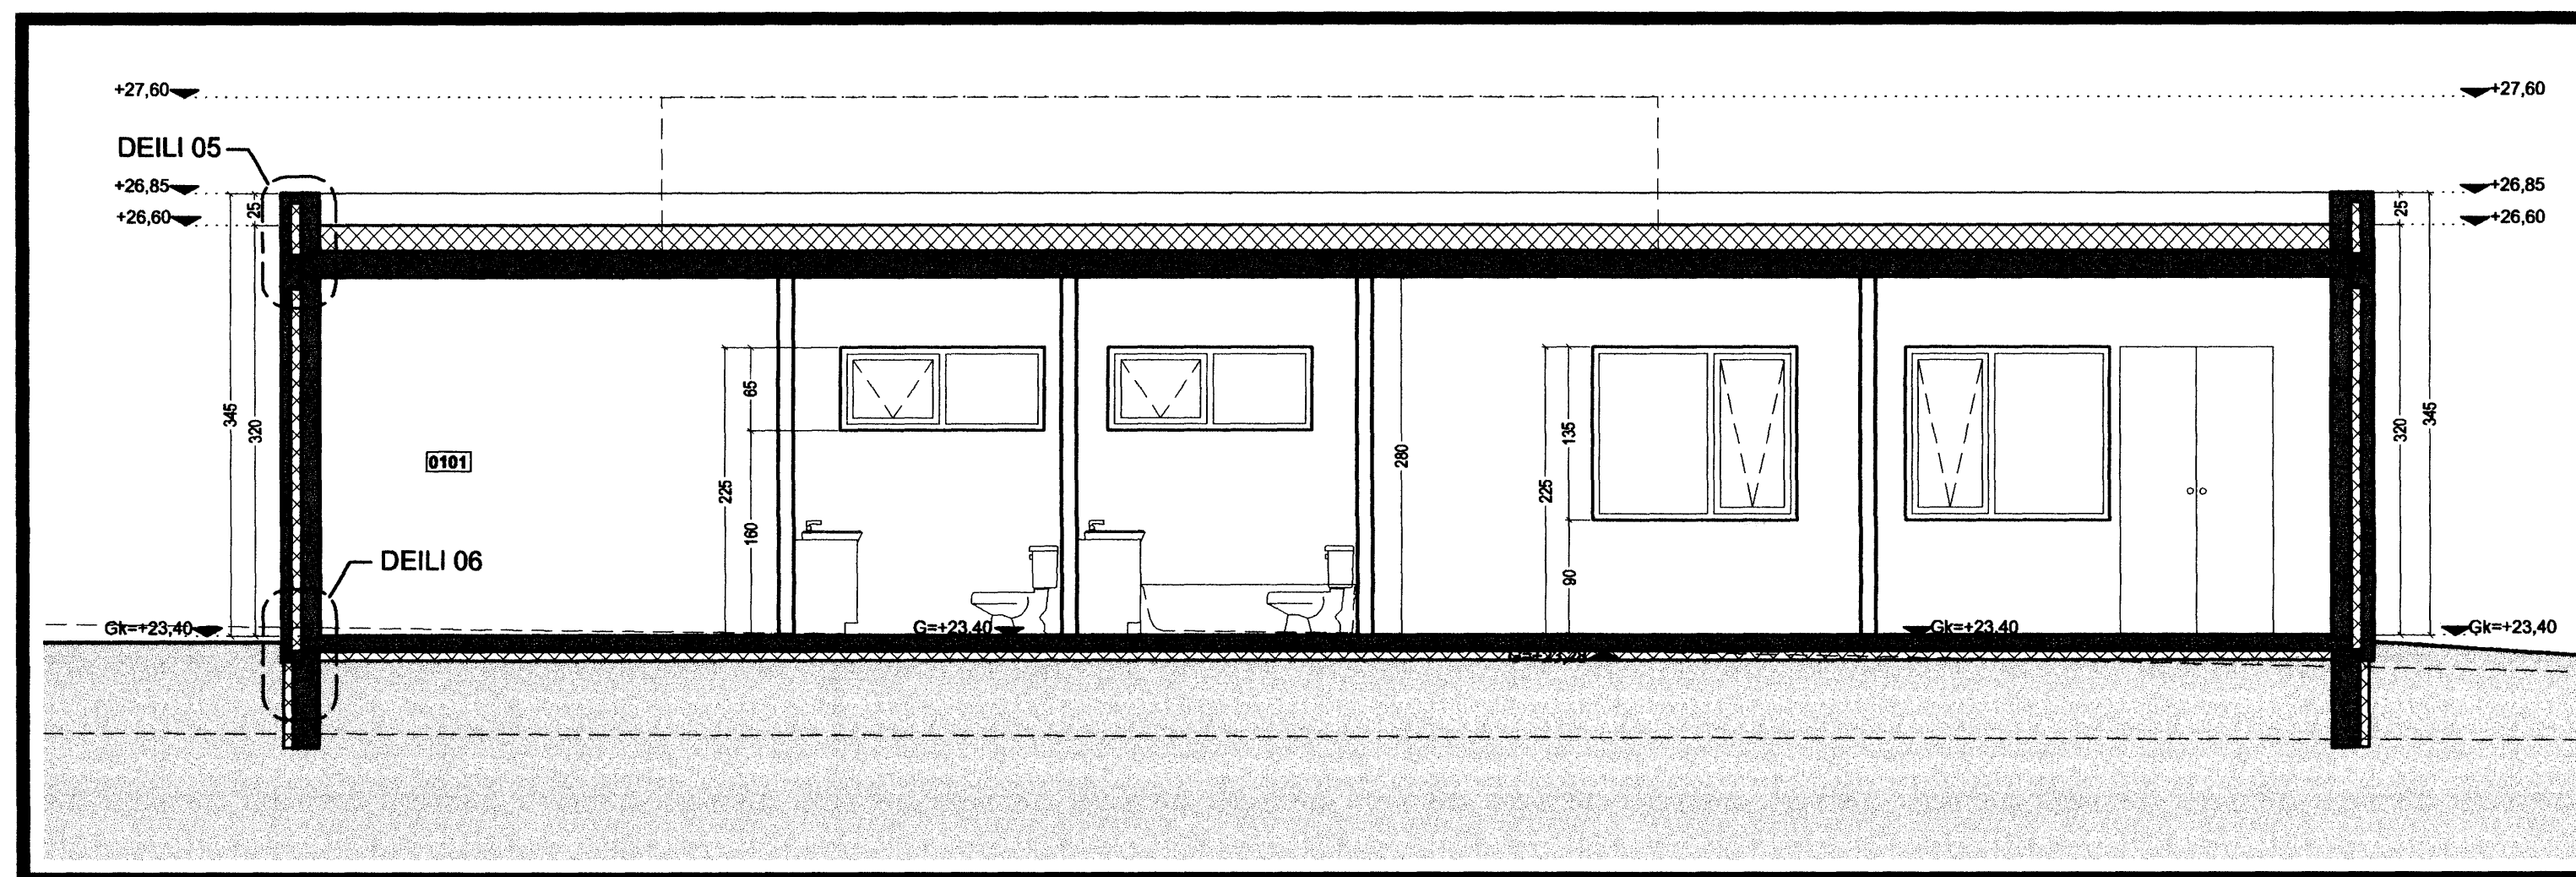

Snið S.2

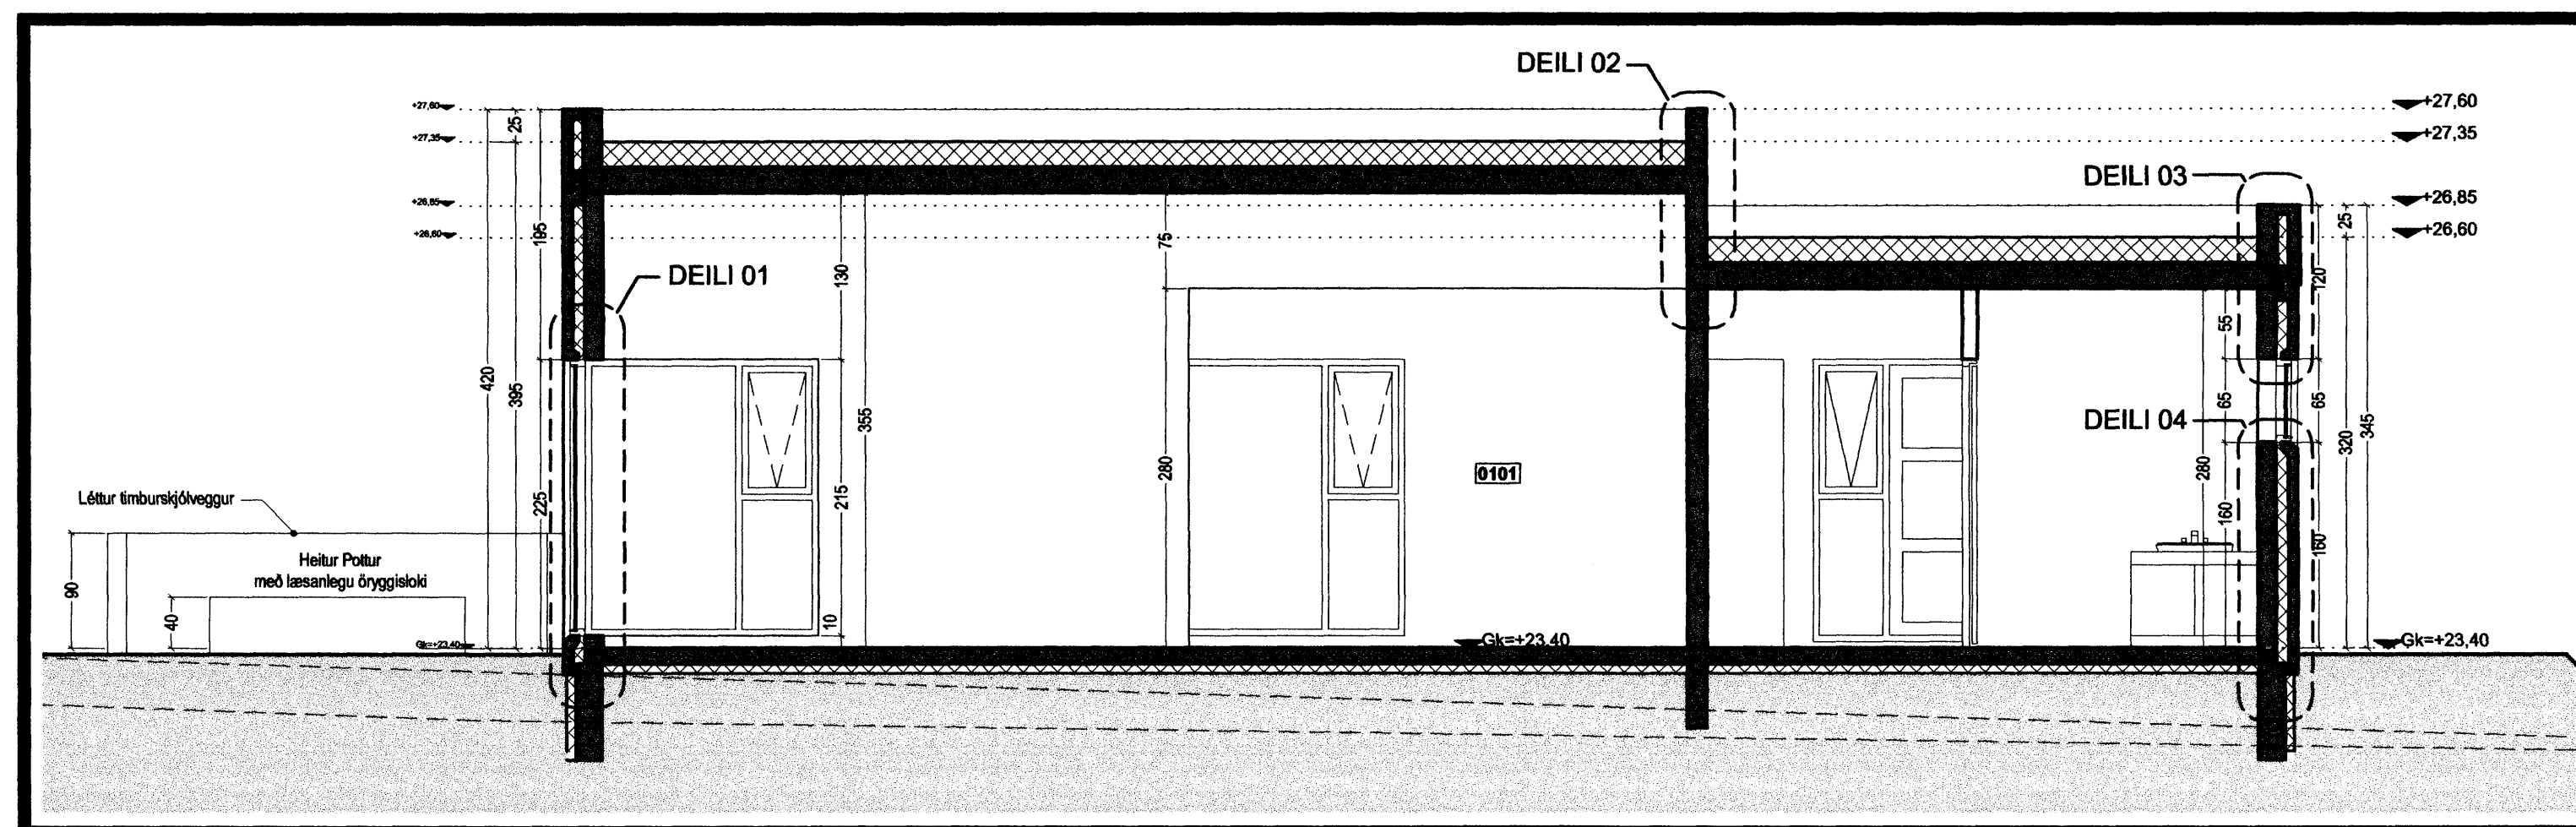

Snið S.1

TÁKN

- GN = Gólfhurfall
- HN = Þakhurfall
- LR = Loftþræsting
- VLR = Vélknúin loftþræsting
- PK = Póstkassar
- NL = Neyðarjós
- BO = Björgunarop
- R = Reykskynjari
- HSL = Handsökkriviteki
- ÚT = Merktur útgangur
- BO = Felliðstigi við björgunarop
- BR = Brunaslange
- ST = Stigleðsla
- IN = Inntak
- BT = Bilastæði fyrir fátæða
- EI60 = Veggir og hæðaskil
- EI90 = Veggir og hæðaskil
- A-EI60 = Veggir og hæðaskil
- A-EI120 = Veggir og hæðaskil
- REI60 = Veggir og hæðaskil
- REI120 = Veggir og hæðaskil
- A-REIM120 = Veggir og hæðaskil
- E-CS30 = Hurðir
- EI-CS30 = Hurðir
- EI-CS60 = Hurðir
- E30 = Gluggar

BREYTING

Breyting	Dagsetning	Teiknað	Yfirfarið
1	21.06.10	RCM	KR

Þætt við beinu aðgengi úr bílskur í íbúð, baðherbergi í hjónaherbergi breytt í fæðaherbergi og heitur pottur tilkærður á lóð.


KRark Kristinn Ragnarsson arkitekt ehf.
Suðurlandsbréut 4a - 3. hæð, 108 Reykjavík, Ísland
S. 564.2255, Fax. 544.4225
Kl. 581298.3589 · www.krark.is · krark@krark.is

Verkefni: Fléttuvellir 20

Staður: Hafnarfjörður

Verkhliuti: Snið

Verknúmer: 05075IE	Verkefnastjóri: MML
Hönnun: KR	Teiknað: ÞG
Yfirfarið: KR	Samþykkt: Kristinn Ragnarsson Kl. 120944.2669
Mælikvarði: 1:50	Dagsetning: 13.10.2005
Skrá: 05075IE-ST-402.dwg	Blað: A402

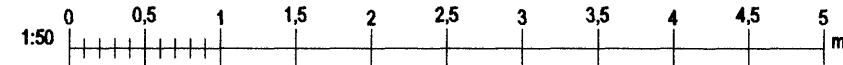

Skrá: 21.6.2010 13:57:11

Copyright © KRark