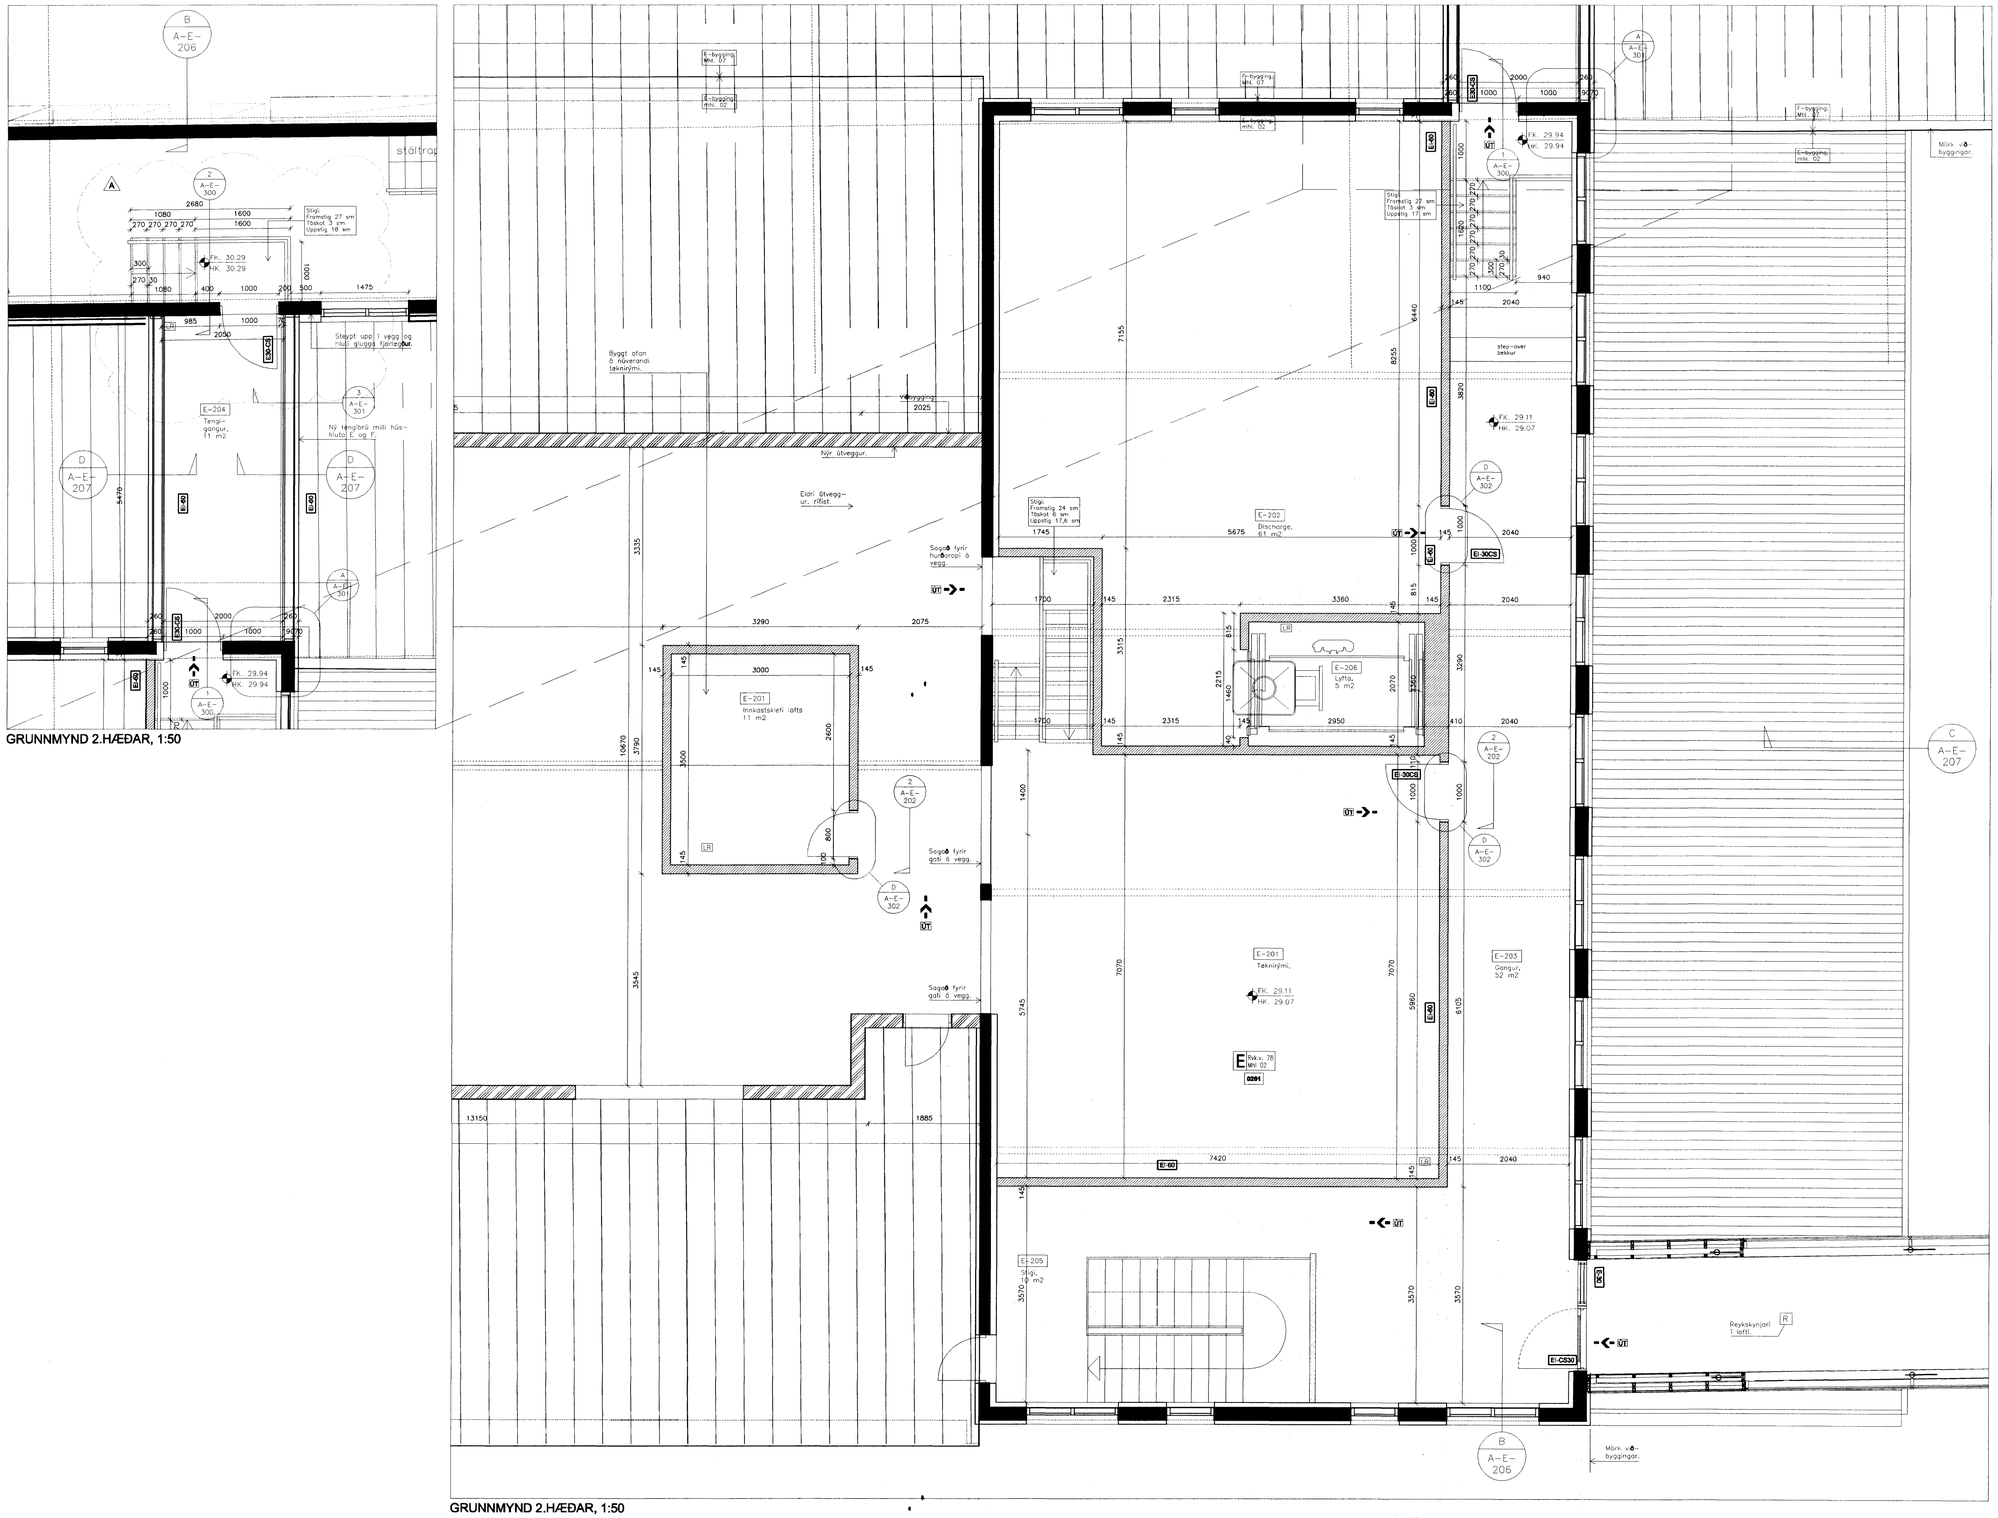

GRUNNMYND 2.HÆÐAR, 1:50

GRUNNMYND 2.HÆÐAR, 1:50

Samþykkt þann
12 MAY 2010
Byggingafulltrúinn í Hafnarfirði
F.h. Hrólfur S. Gunnlaugsson

SKÝRINGAR:

Gifsveggir:

Veggjagerð A, 147 mm.

Útveggir:

Stálklæddur útveggur tækniklefa.

HK = Hrákóti á steypt gólf
FK = Frágenginn kóti gólfs
NB = Kóti í neðri brún ops
EB = Kóti í efri brún ops
NF = Niðurfall
BSL= Brunaslanga

A1 > A3

0 100 200 300 400 500

C:

B:

A: Hurð að F-byggingu spegluð og trappa færð með henni. 04.05.2010

BREYTINGAR: DAGS:

LYKILMYND:

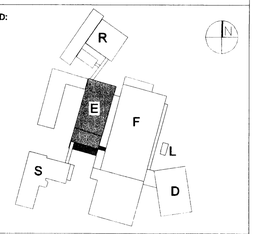

VERKKAUPI:

actavis

REYKJAVÍKURVEGUR 78.
BYGGINGARHLUTI: E-BYGGING

VERKTEIKNING

GRUNNMYND 2. HÆÐAR

BLAÐ 2 AF 2

VERK:	ACTA 0933	DAGS:	02.05.2010
KVARÐI:	1:50	TEIKNAÐ:	ÖB
SKRÁ:	0933-E-204-205.dwg		

ÚTI INNI
ARKITEKTAR
ÞINGHOLTSSTRÆTI 27 101 REYKJAVÍK
SÍMAR 552 7660 & 562 7660 FAX 552 7661
NETFANG ui@ui.is
VEFFANG http://www.ui.is
BALDUR Ó. SVAVARSSON ARKITEKTAR FAÍ
120357-5149
JÓN ÞÓR ÞORVALDSSON ARKITEKTAR FAÍ
021256-7579

TEIKNINGANR: A-E-205 BREYTING: A