



GLITVELLIR 8 HAFNARFIRÐI.

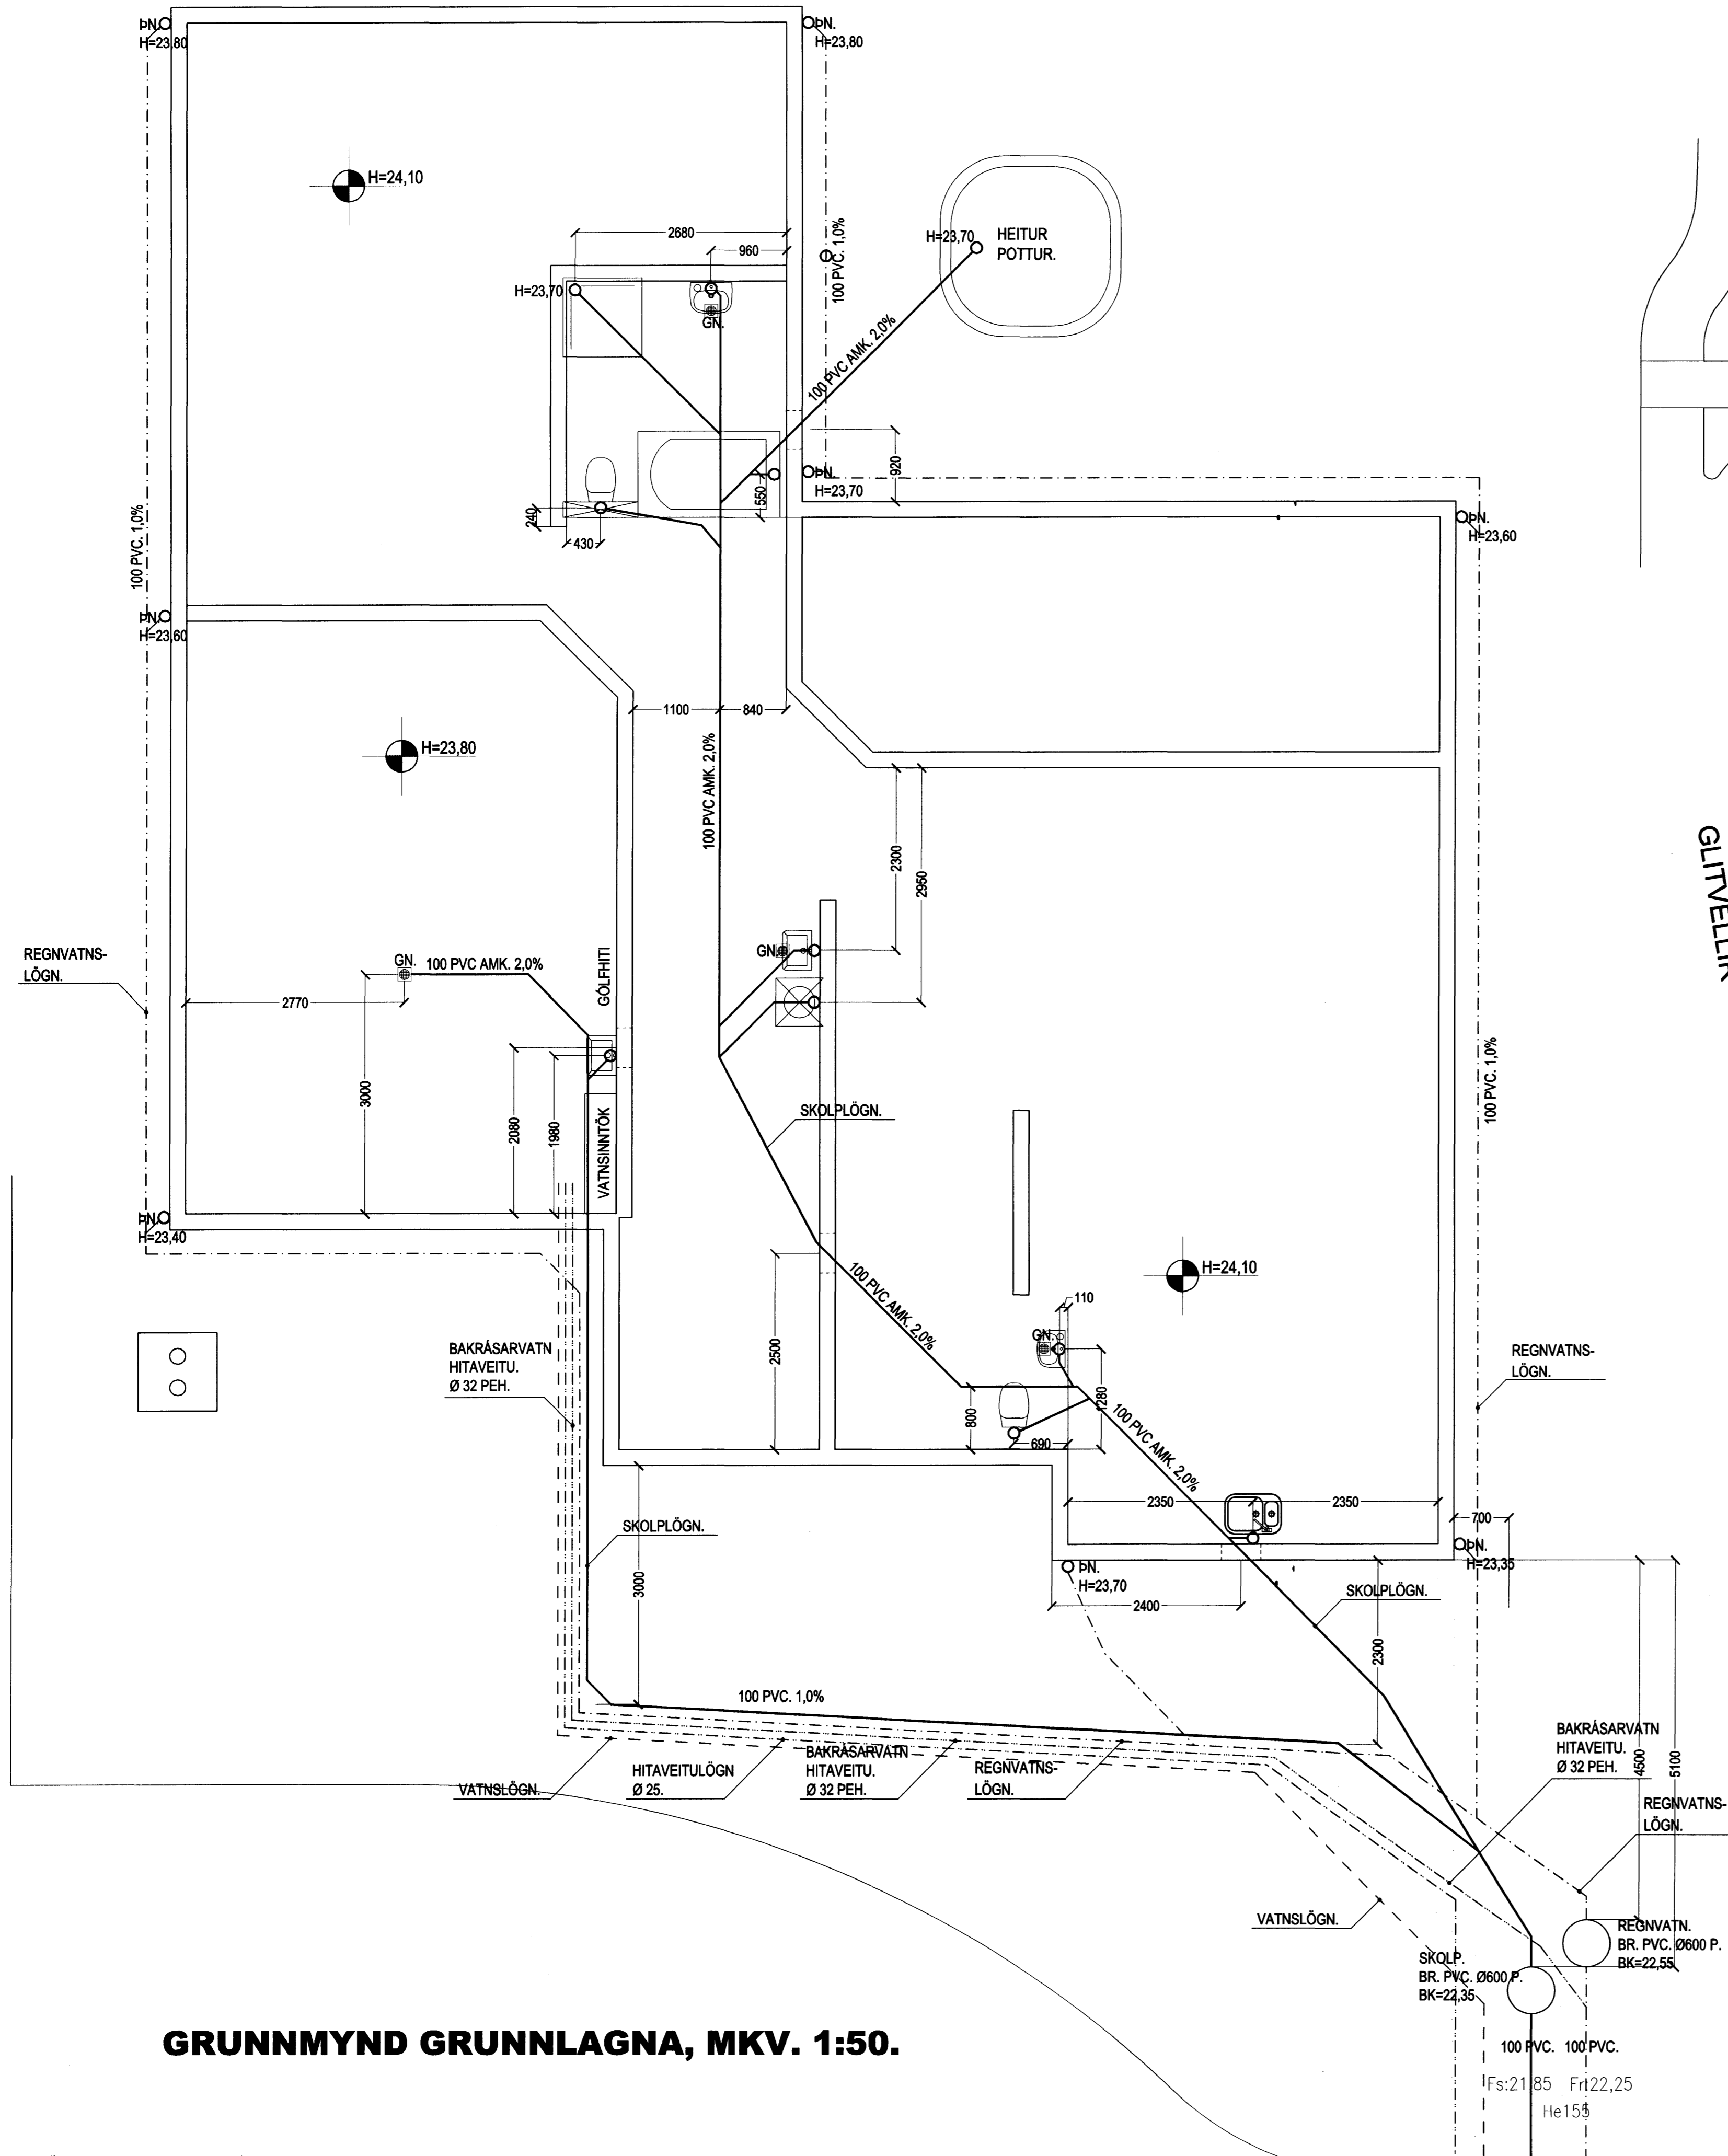

GRUNNMYND GRUNNLAGNA, MKV. 1:50.

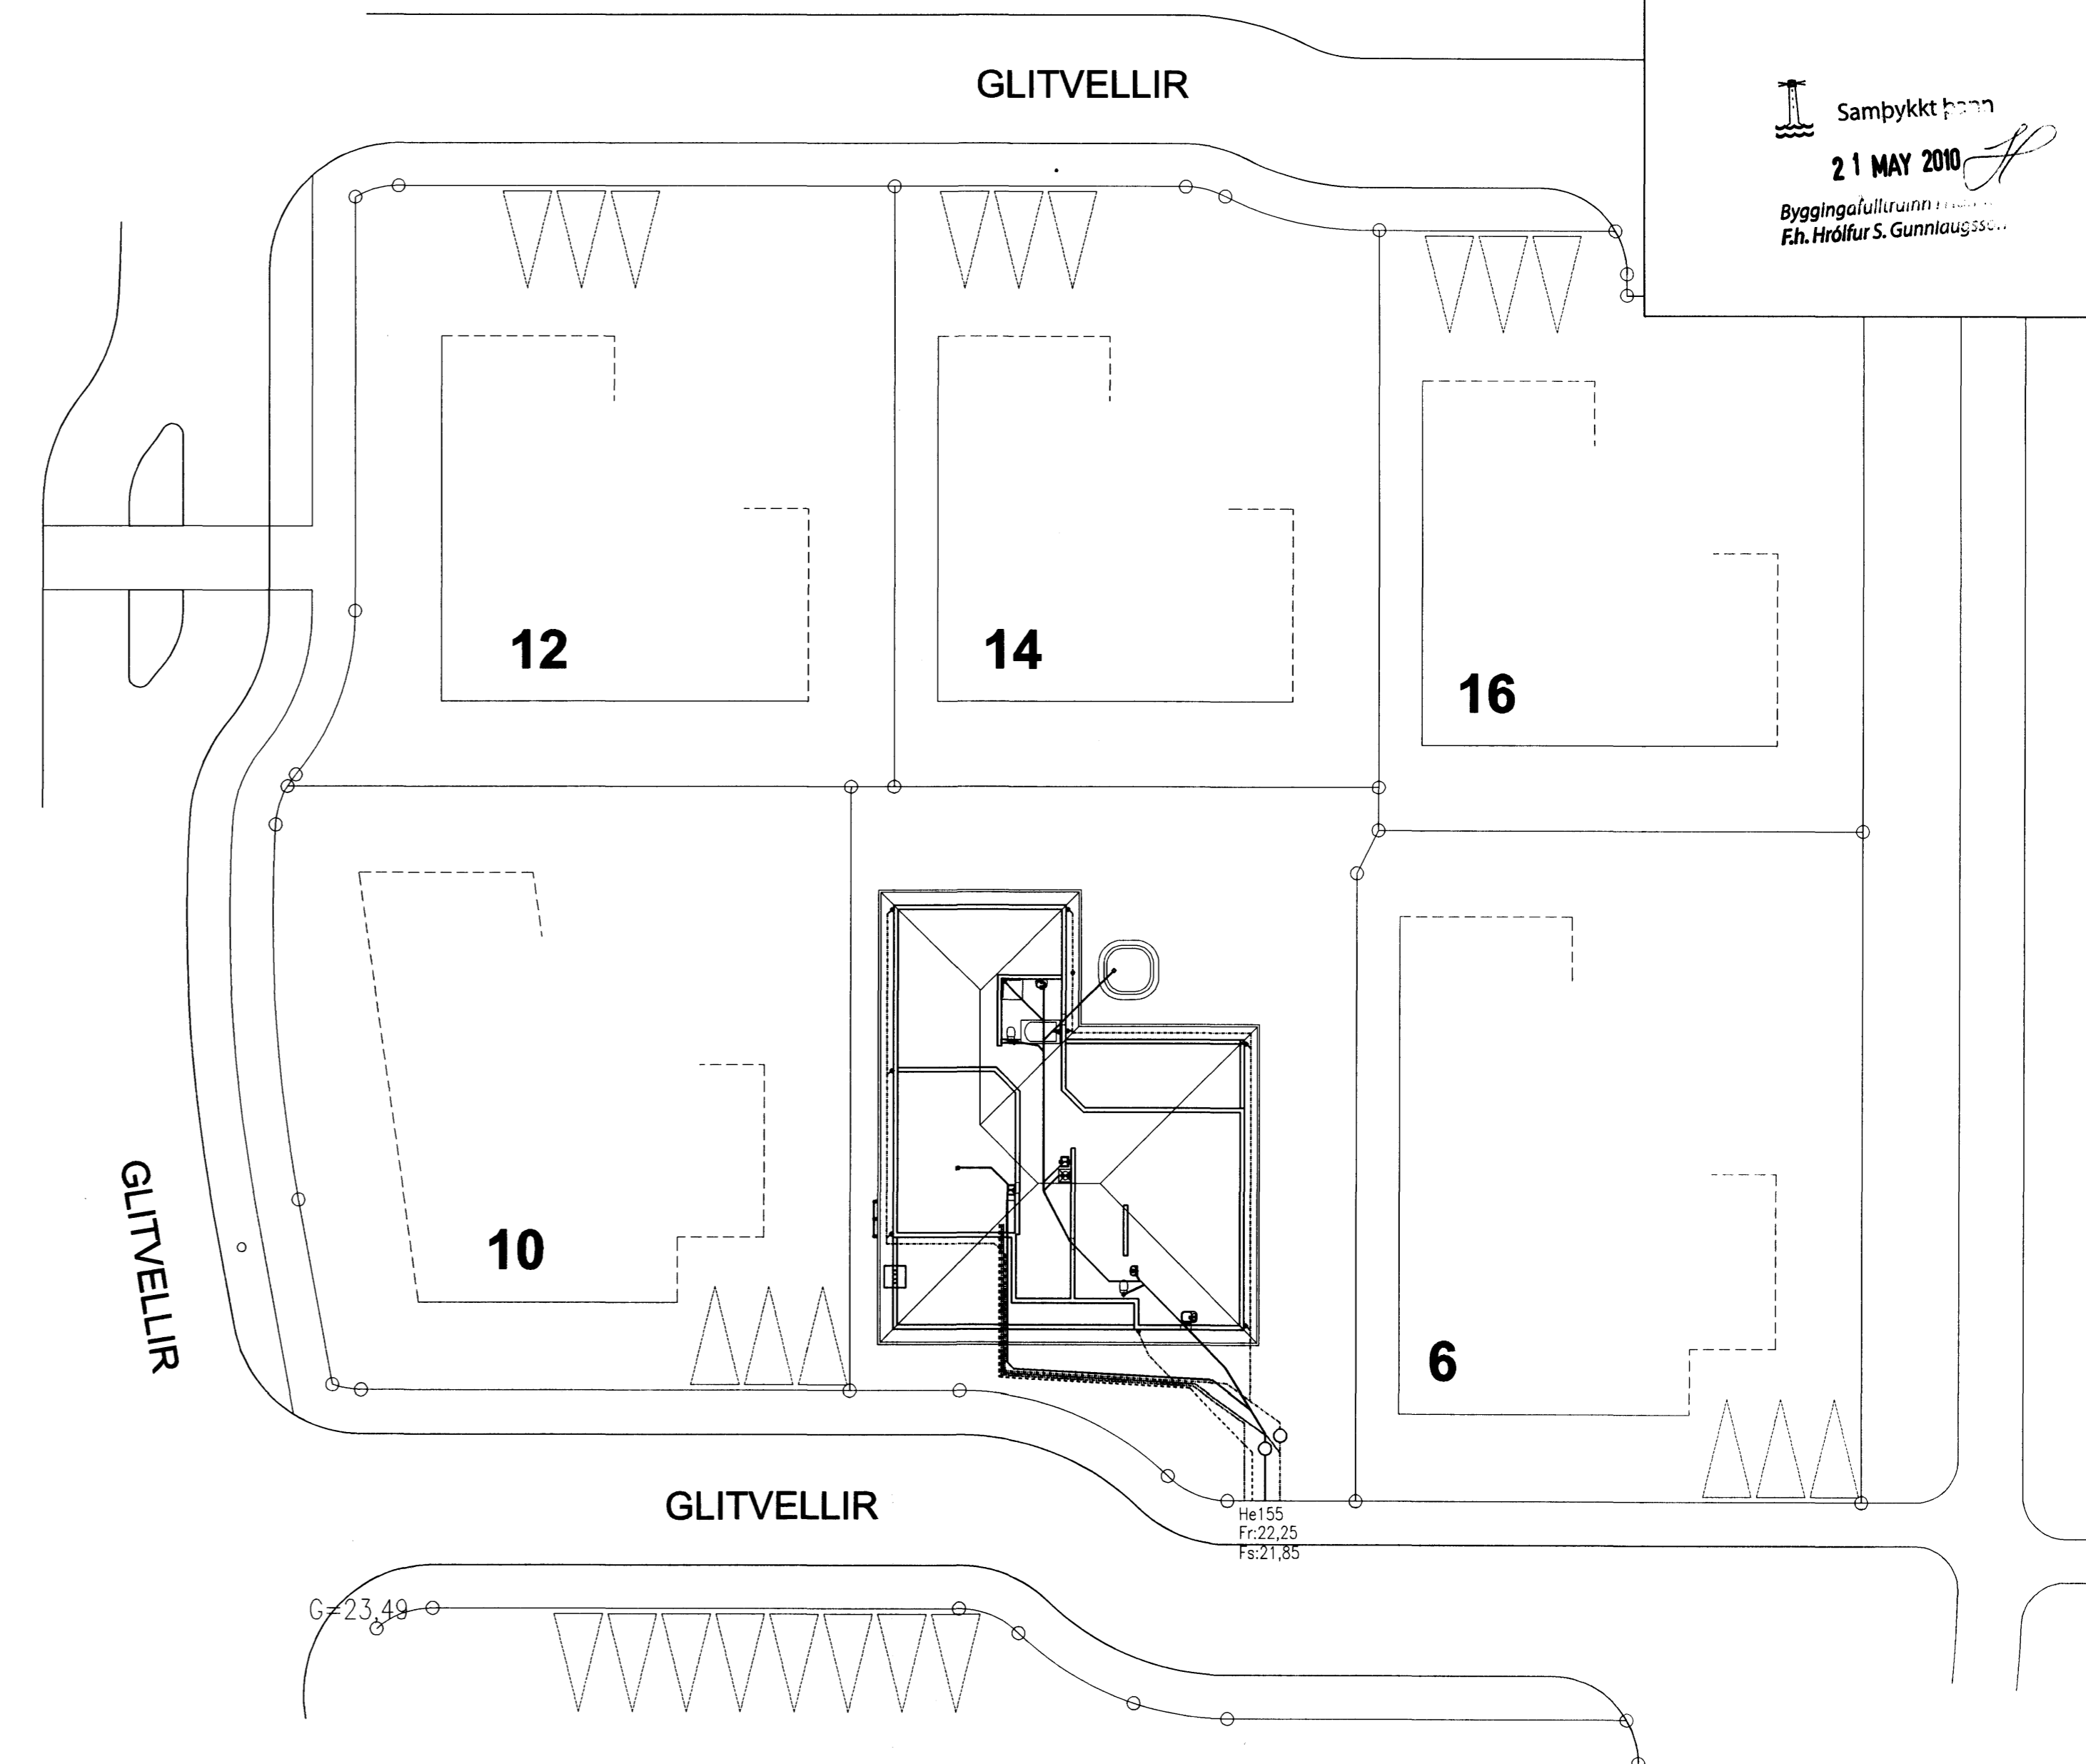

AFSTÖÐUMYND, MKV. 1:250.

Samþykkt þann
21 MAJ 2010
 Byggingaulltrunir
 E.h. Hrólfur S. Gunnlaugsson

GLITVELLIR 8 HAFNARFIRÐI.	
SIGURDUR ÞORVARÐARSON BYGGINGAFRÆÐINGUR B.F. KT. ADALHÖNNUÐAR: 141250-4189. STH. TEIKNISTOFAN EHF. KT. 510298-2769. STRANDGÖTU 11, 220 HAFNARFIRÐI. SÍMI: 5651510, NETFANG: TEIKNISTOFAN@SIMNET.IS	
SKÝRINGAR:	LAGNIR
TEIKNING:	GRUNNLAGNIR / FRÆRENSLI
MÆLIKVARDI:	1:50 OG 1:250
UNDIRSKRIFT:	<i>[Signature]</i>
BLAD NR: 1/1	DAGSETNING: 1 JÚNÍ 2007.
BREYTT: Grunnlögnum breytt 27.08.07. Reyndarteknað dags. 01.05.10.	