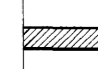



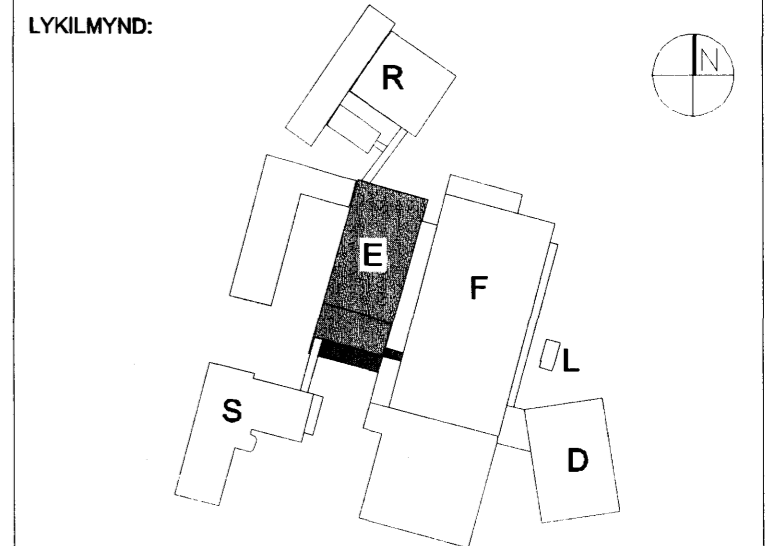
Gífsveggir:  
 Veggjagerð A, 147 mm.  
 Útveggir:  
 Stálklæddur útveggur tækniklefa.

HK = Hrákóti á steyp tólf  
 FK = Frágenginn kóti gólfis  
 NB = Kóti í neðri brún ops  
 EB = Kóti í efri brún ops  
 NF = Niðurfall  
 BSL = Brunaslanga

A1 > A3  
 0 500 1000 1500 2000 2500

C:  
 B: Lagnveggar í rými E-202 að lyftu. Staðkun tæknirýmis, 15.05.2010  
 E-201. Lögur atgæpa- og gangi, E-203  
 A: Húró að F-byggingu spegið og trappa færð með henni. 04.05.2010

BREYTINGAR: DAGS:



VERKKAUPI:  



REYKJAVÍKURVEGUR 78.  
 BYGGINGARHLUTI: E-BYGGING

VERKTEIKNING  
 GRUNNMYND 2. HÆÐAR  
 BLAD 2 AF 2


VERK: ACTA 0933 DAGS: 02.05.2010  
 KVARDI: 1:50 TEIKNAD: OB  
 SKRÁ: 0933-E-204-205.dwg

**ÚTI INNI**

**ARKITEKTAR**  
 HINGHÖLTSSTRÆTI 27 101 REYKJAVÍK  
 Símar 552 7860 & 562 7860 FAX 552 7861  
 NETFANG: ut@ul.is  
 VEFANG: http://www.ul.is  
 BALDUR Ó. SVAVARSSON ARKITEKTAR FAI  
 120357-5149  
 JÓN ÞÓR ÞORVALDSSON ARKITEKTAR FAI  
 021256-7579  
 TEIKNINGAR: **A-E-205** BREYTING: **B**

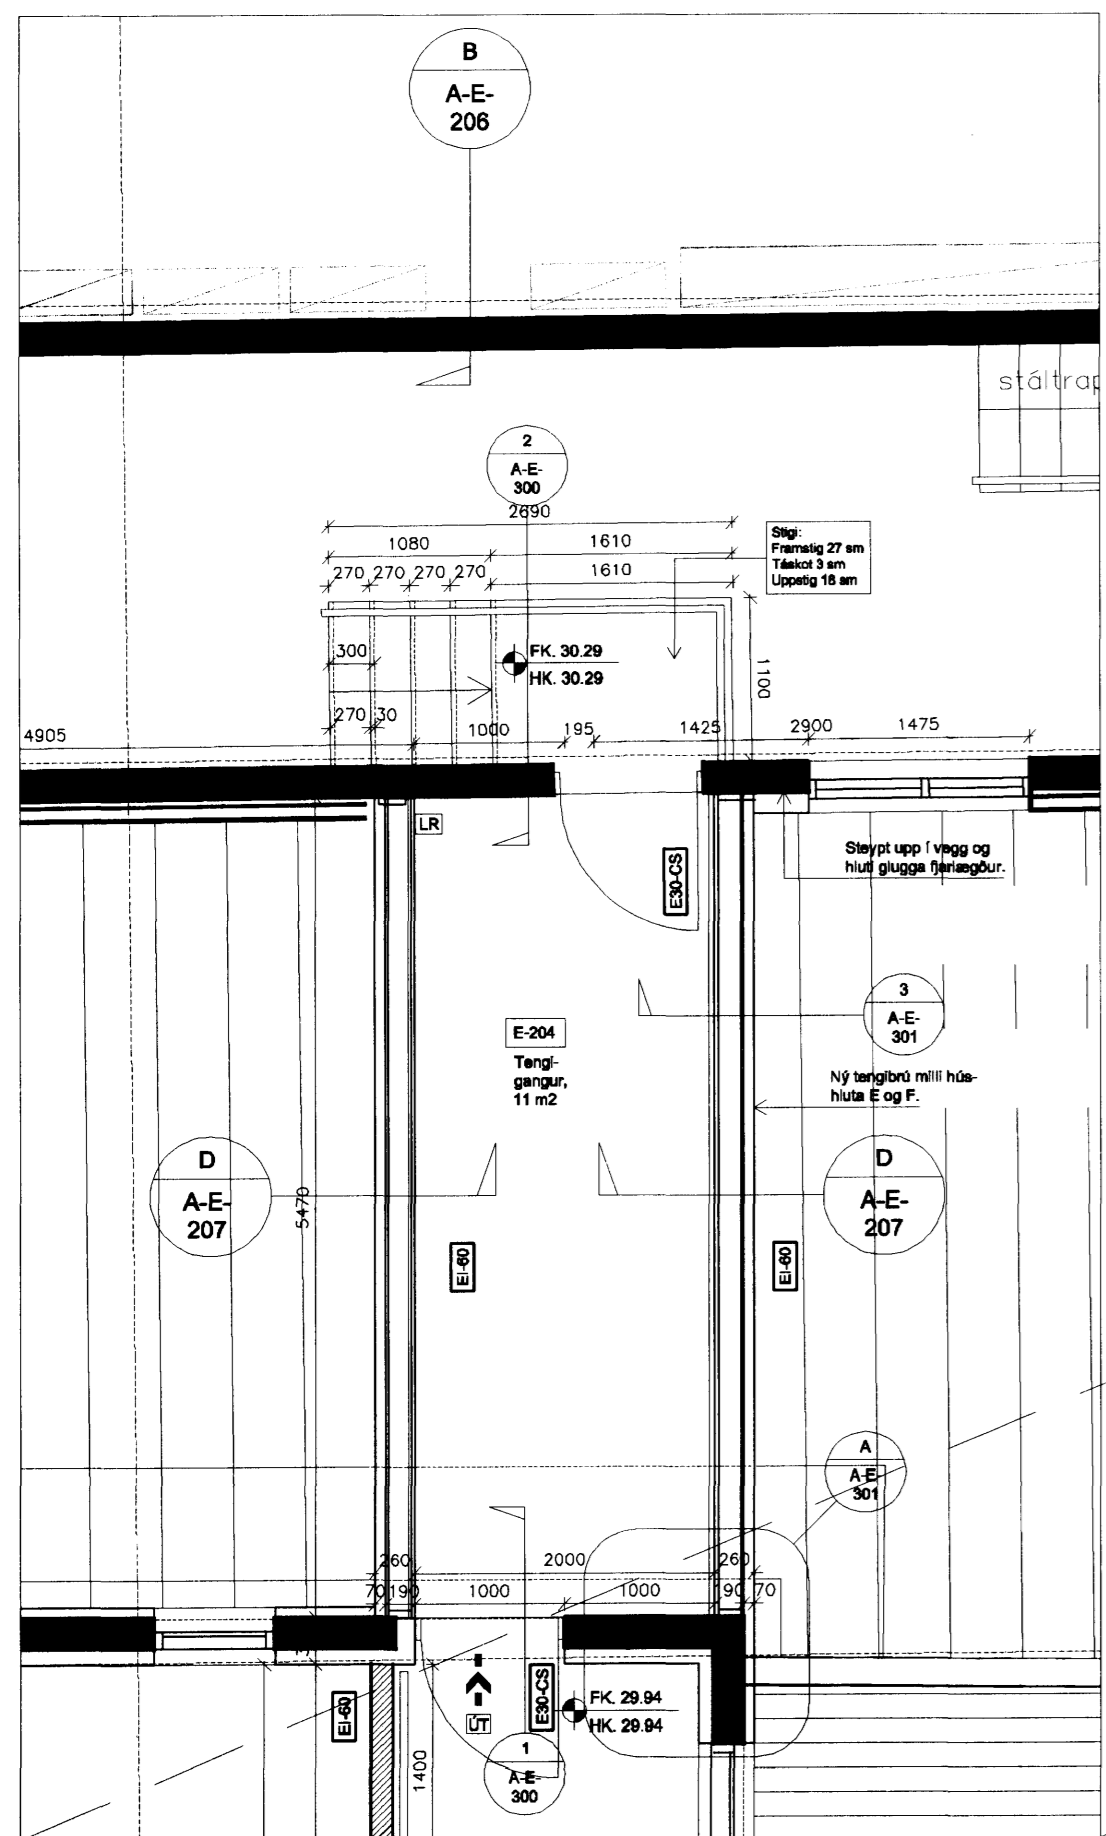

GRUNNMYND 2.HÆÐAR, 1:50

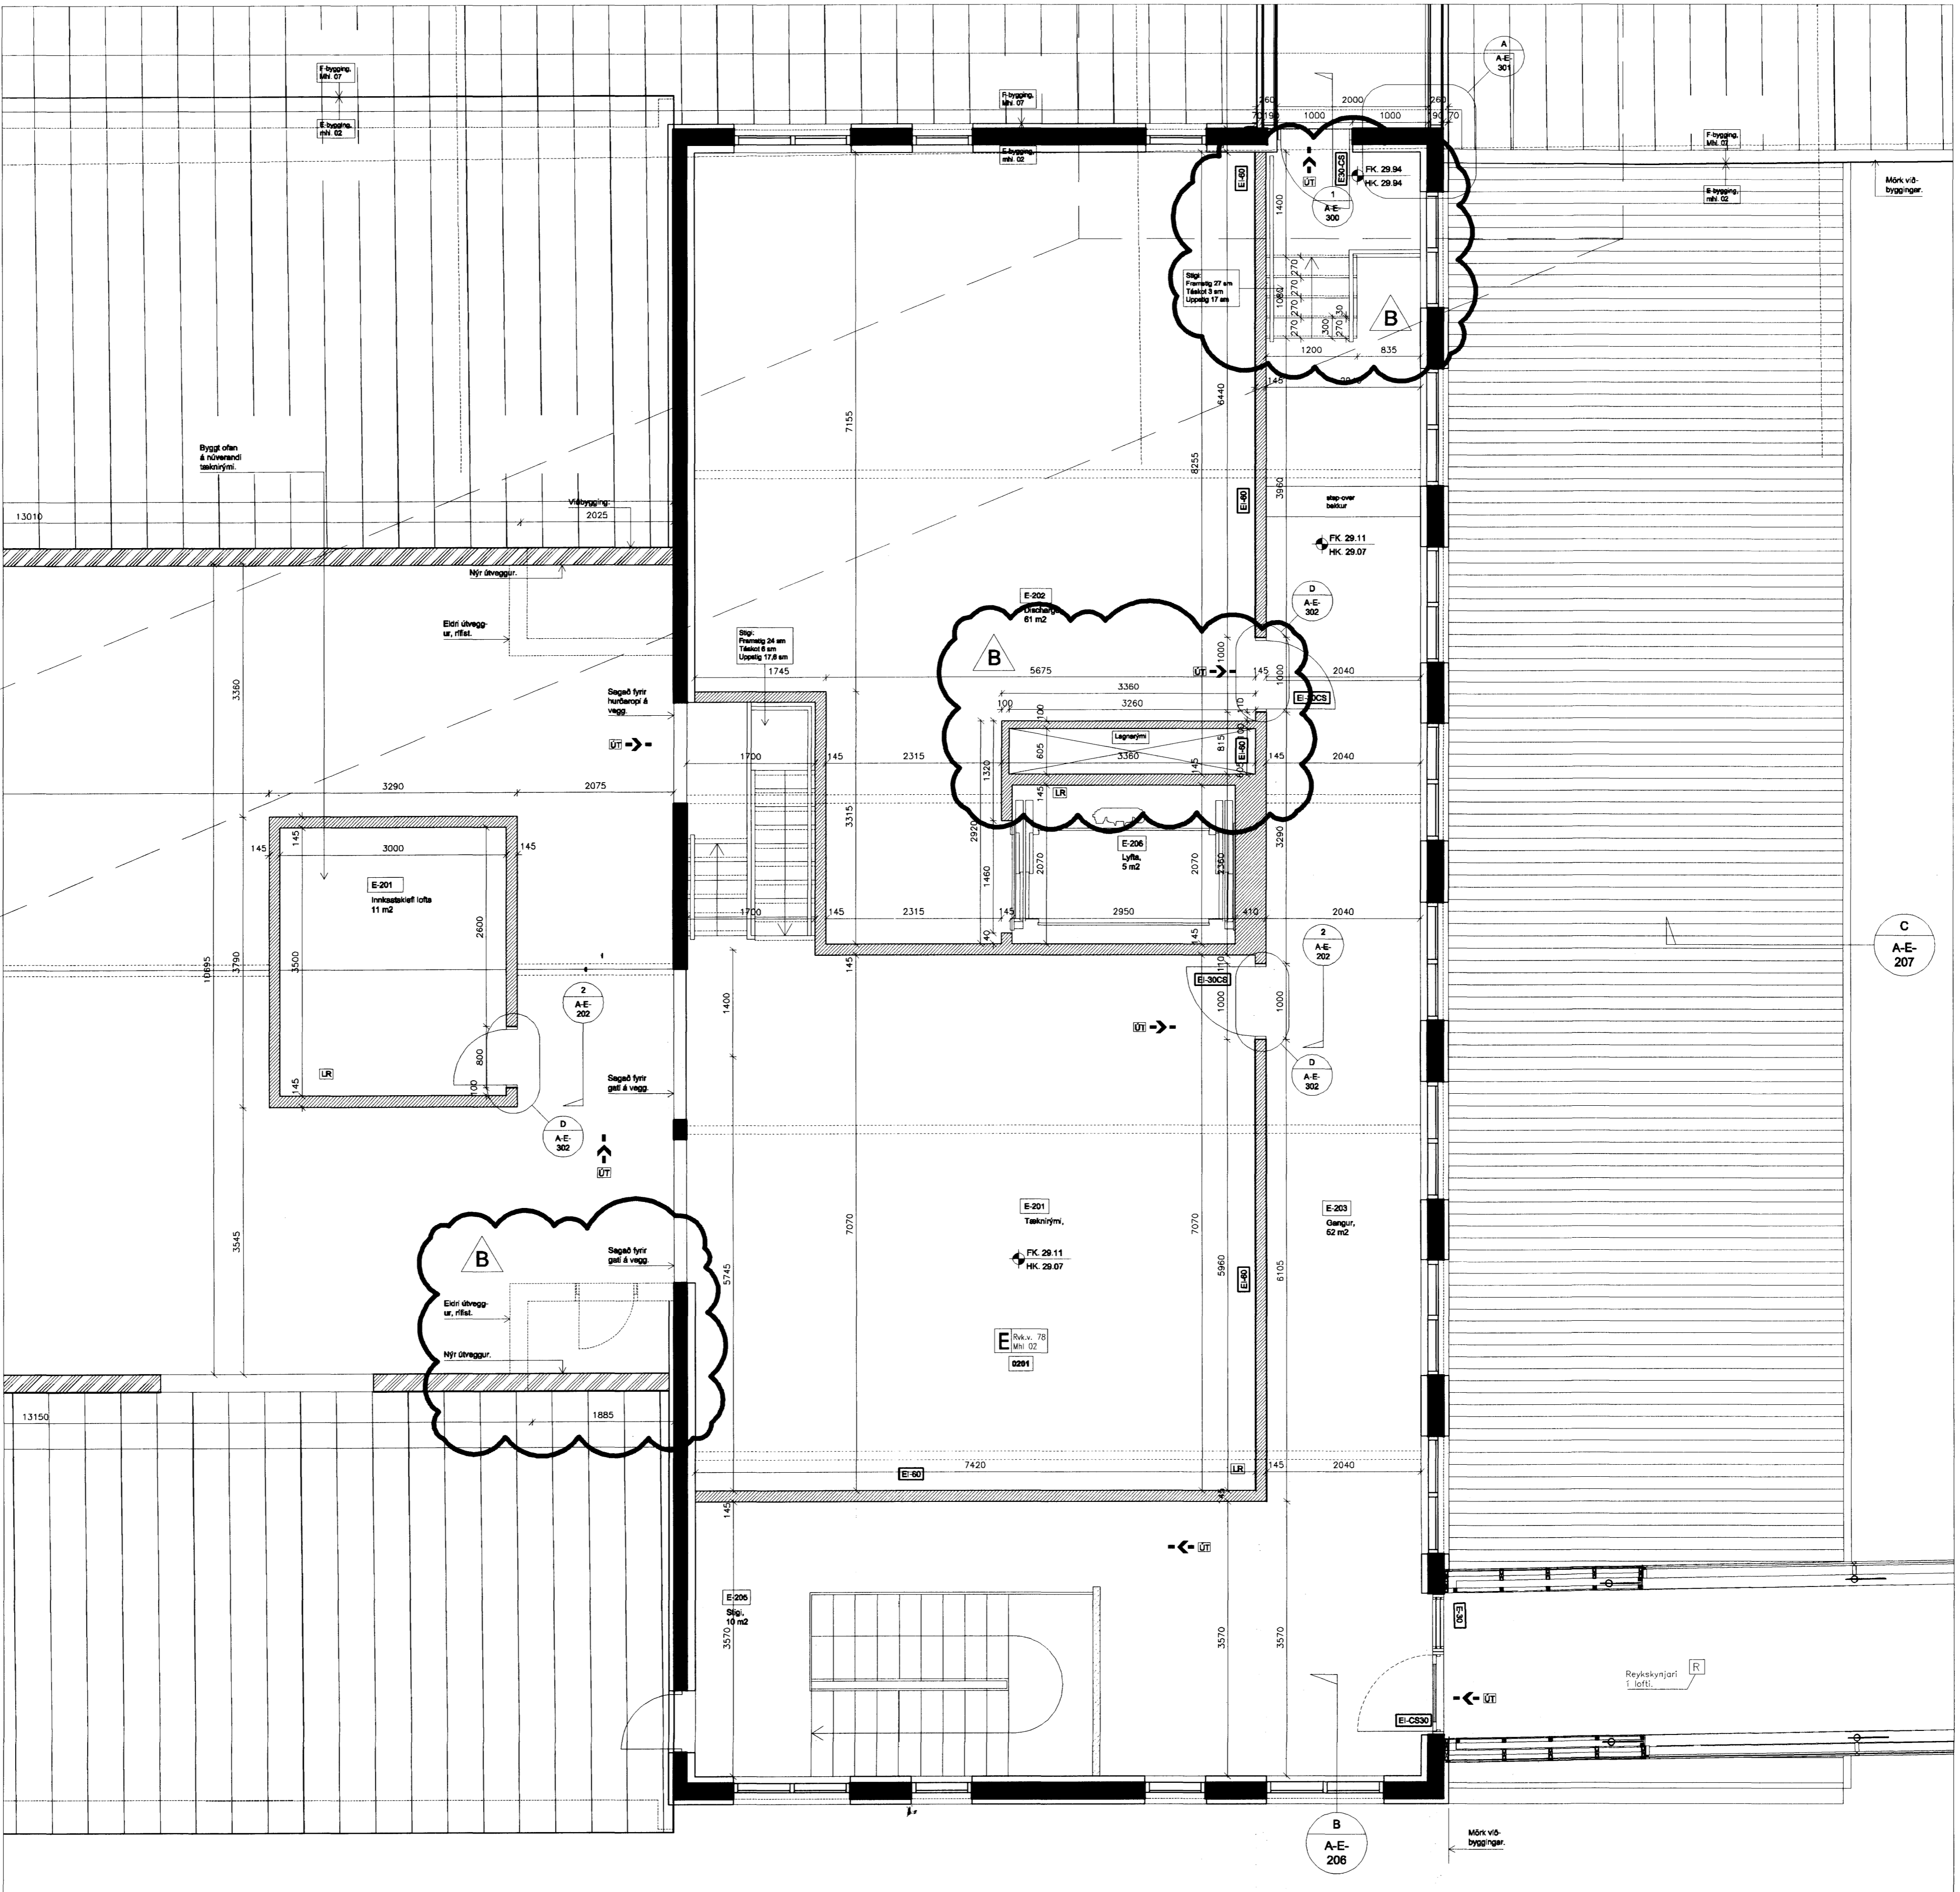

GRUNNMYND 2.HÆÐAR, 1:50